


確定測量原図
徳井換地区 23 街区 縮尺 1 : 300

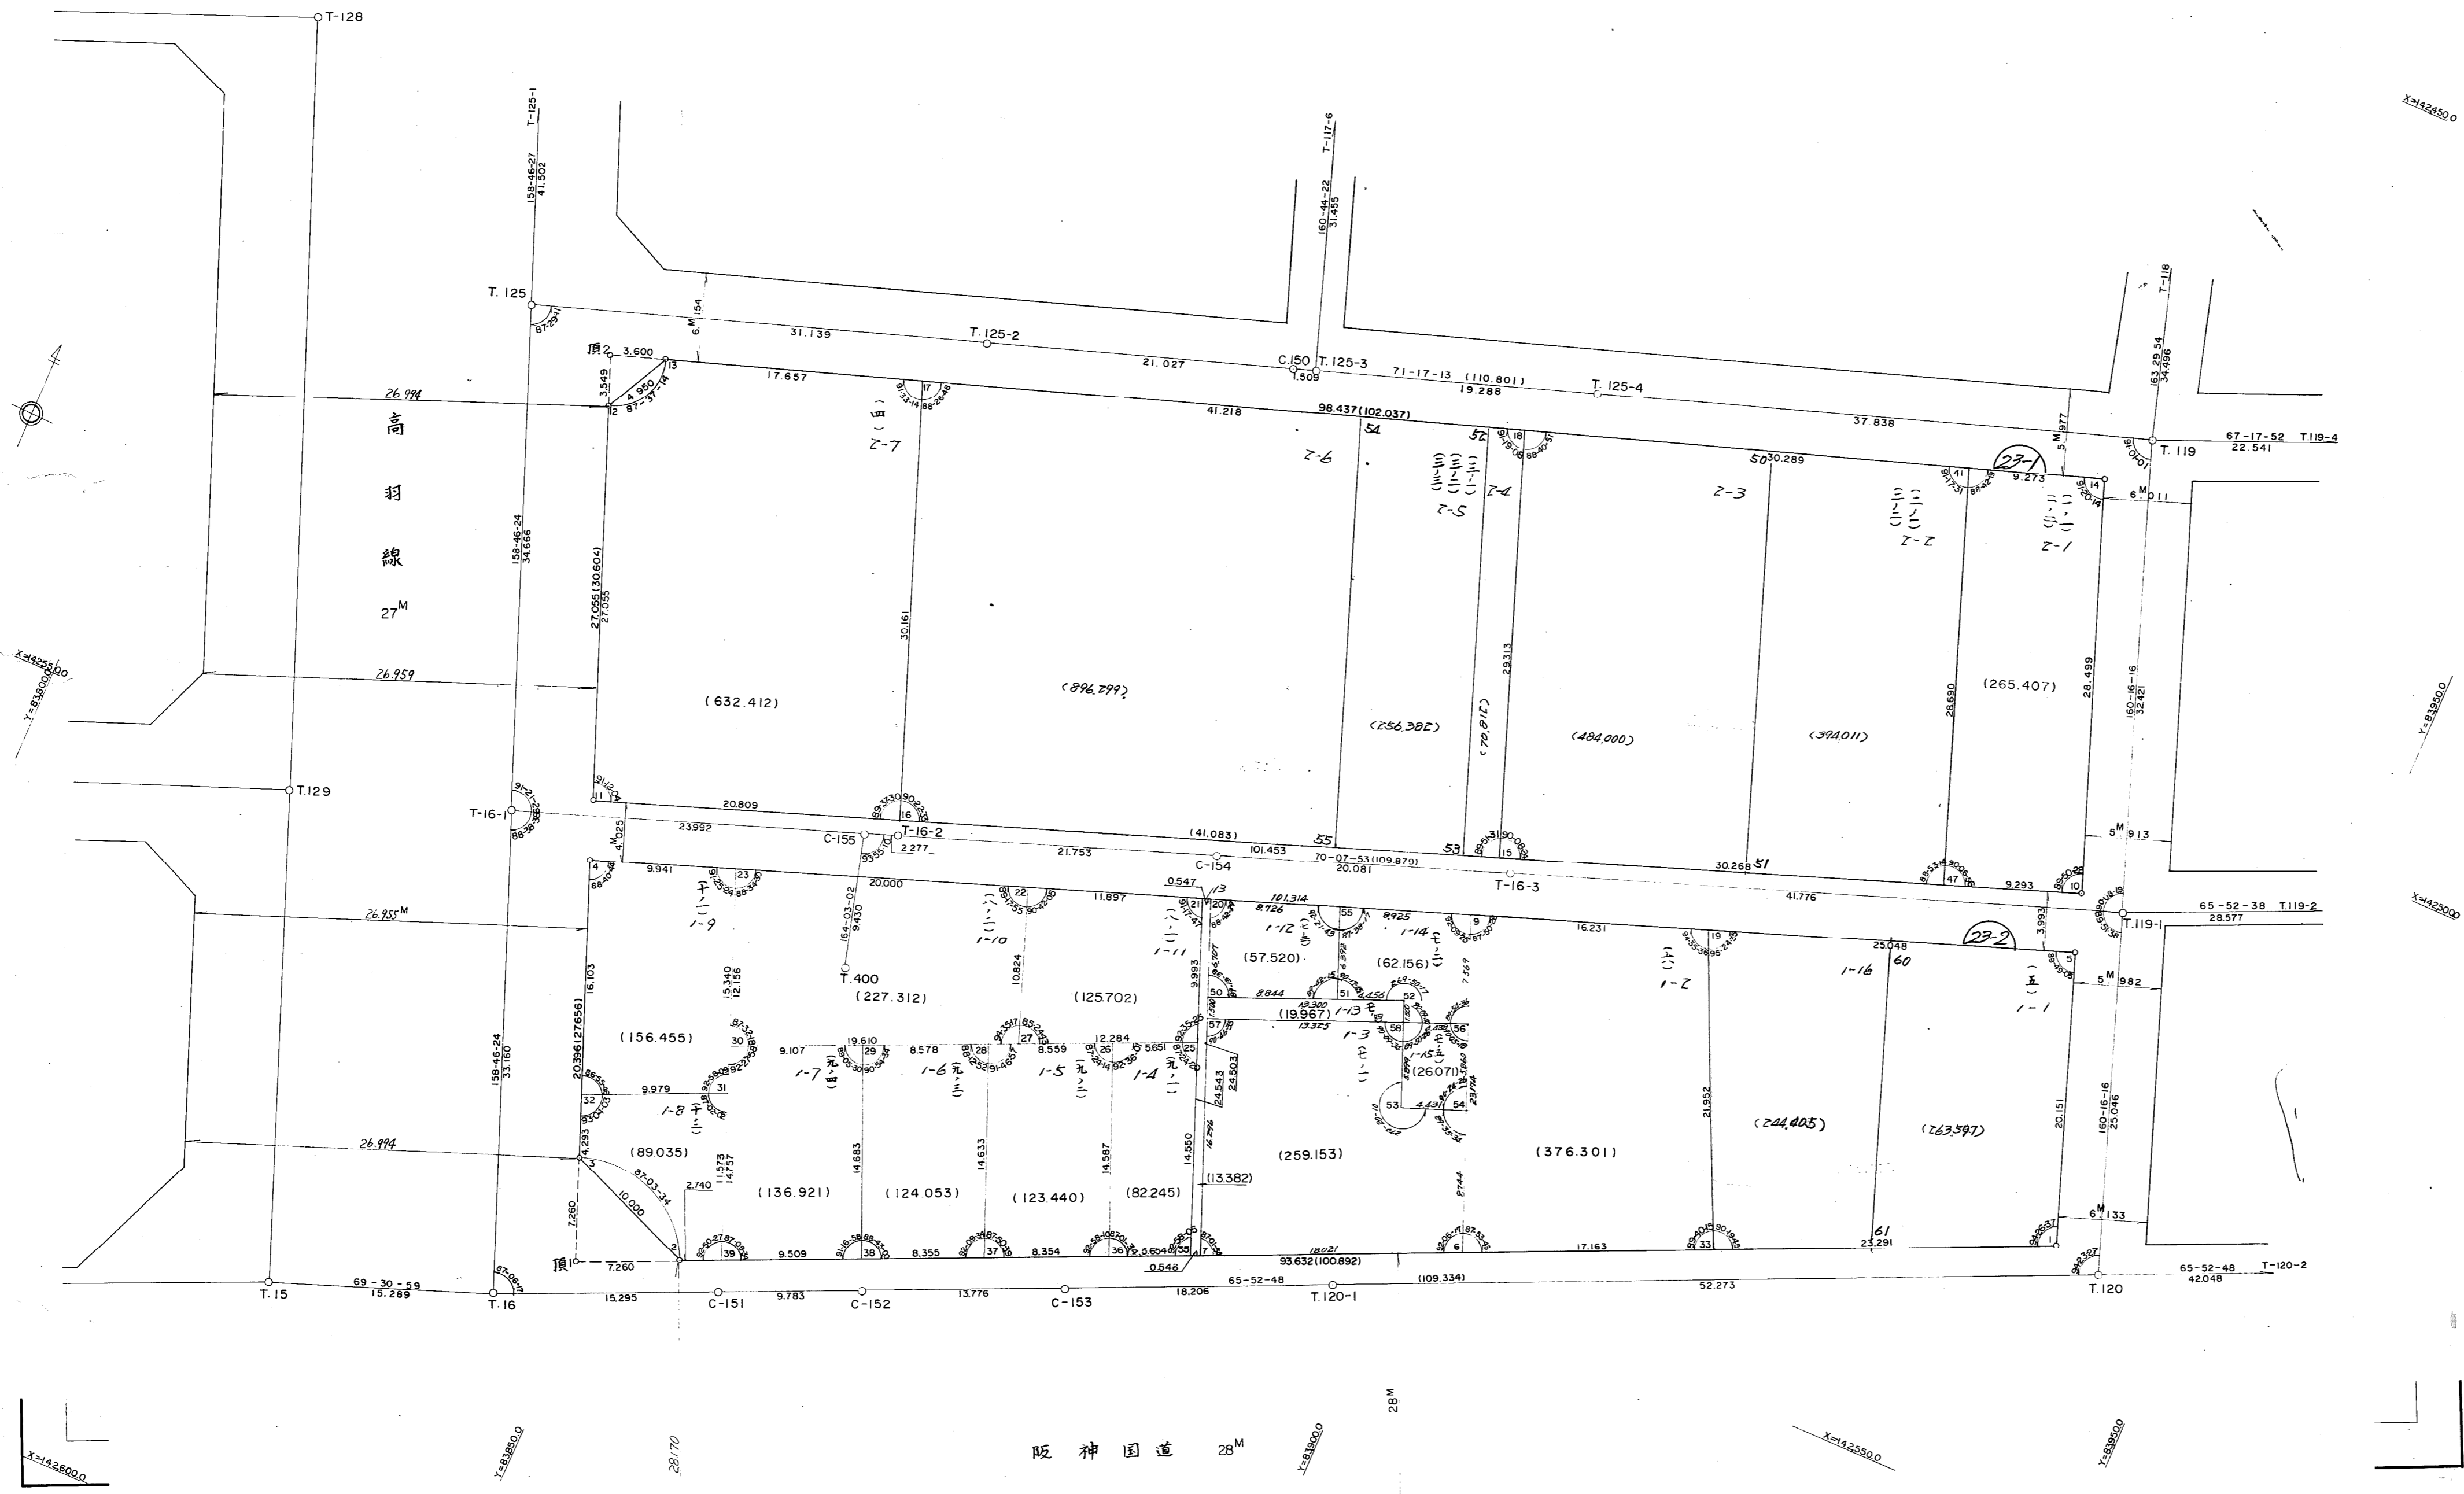

阪神国道 28M