
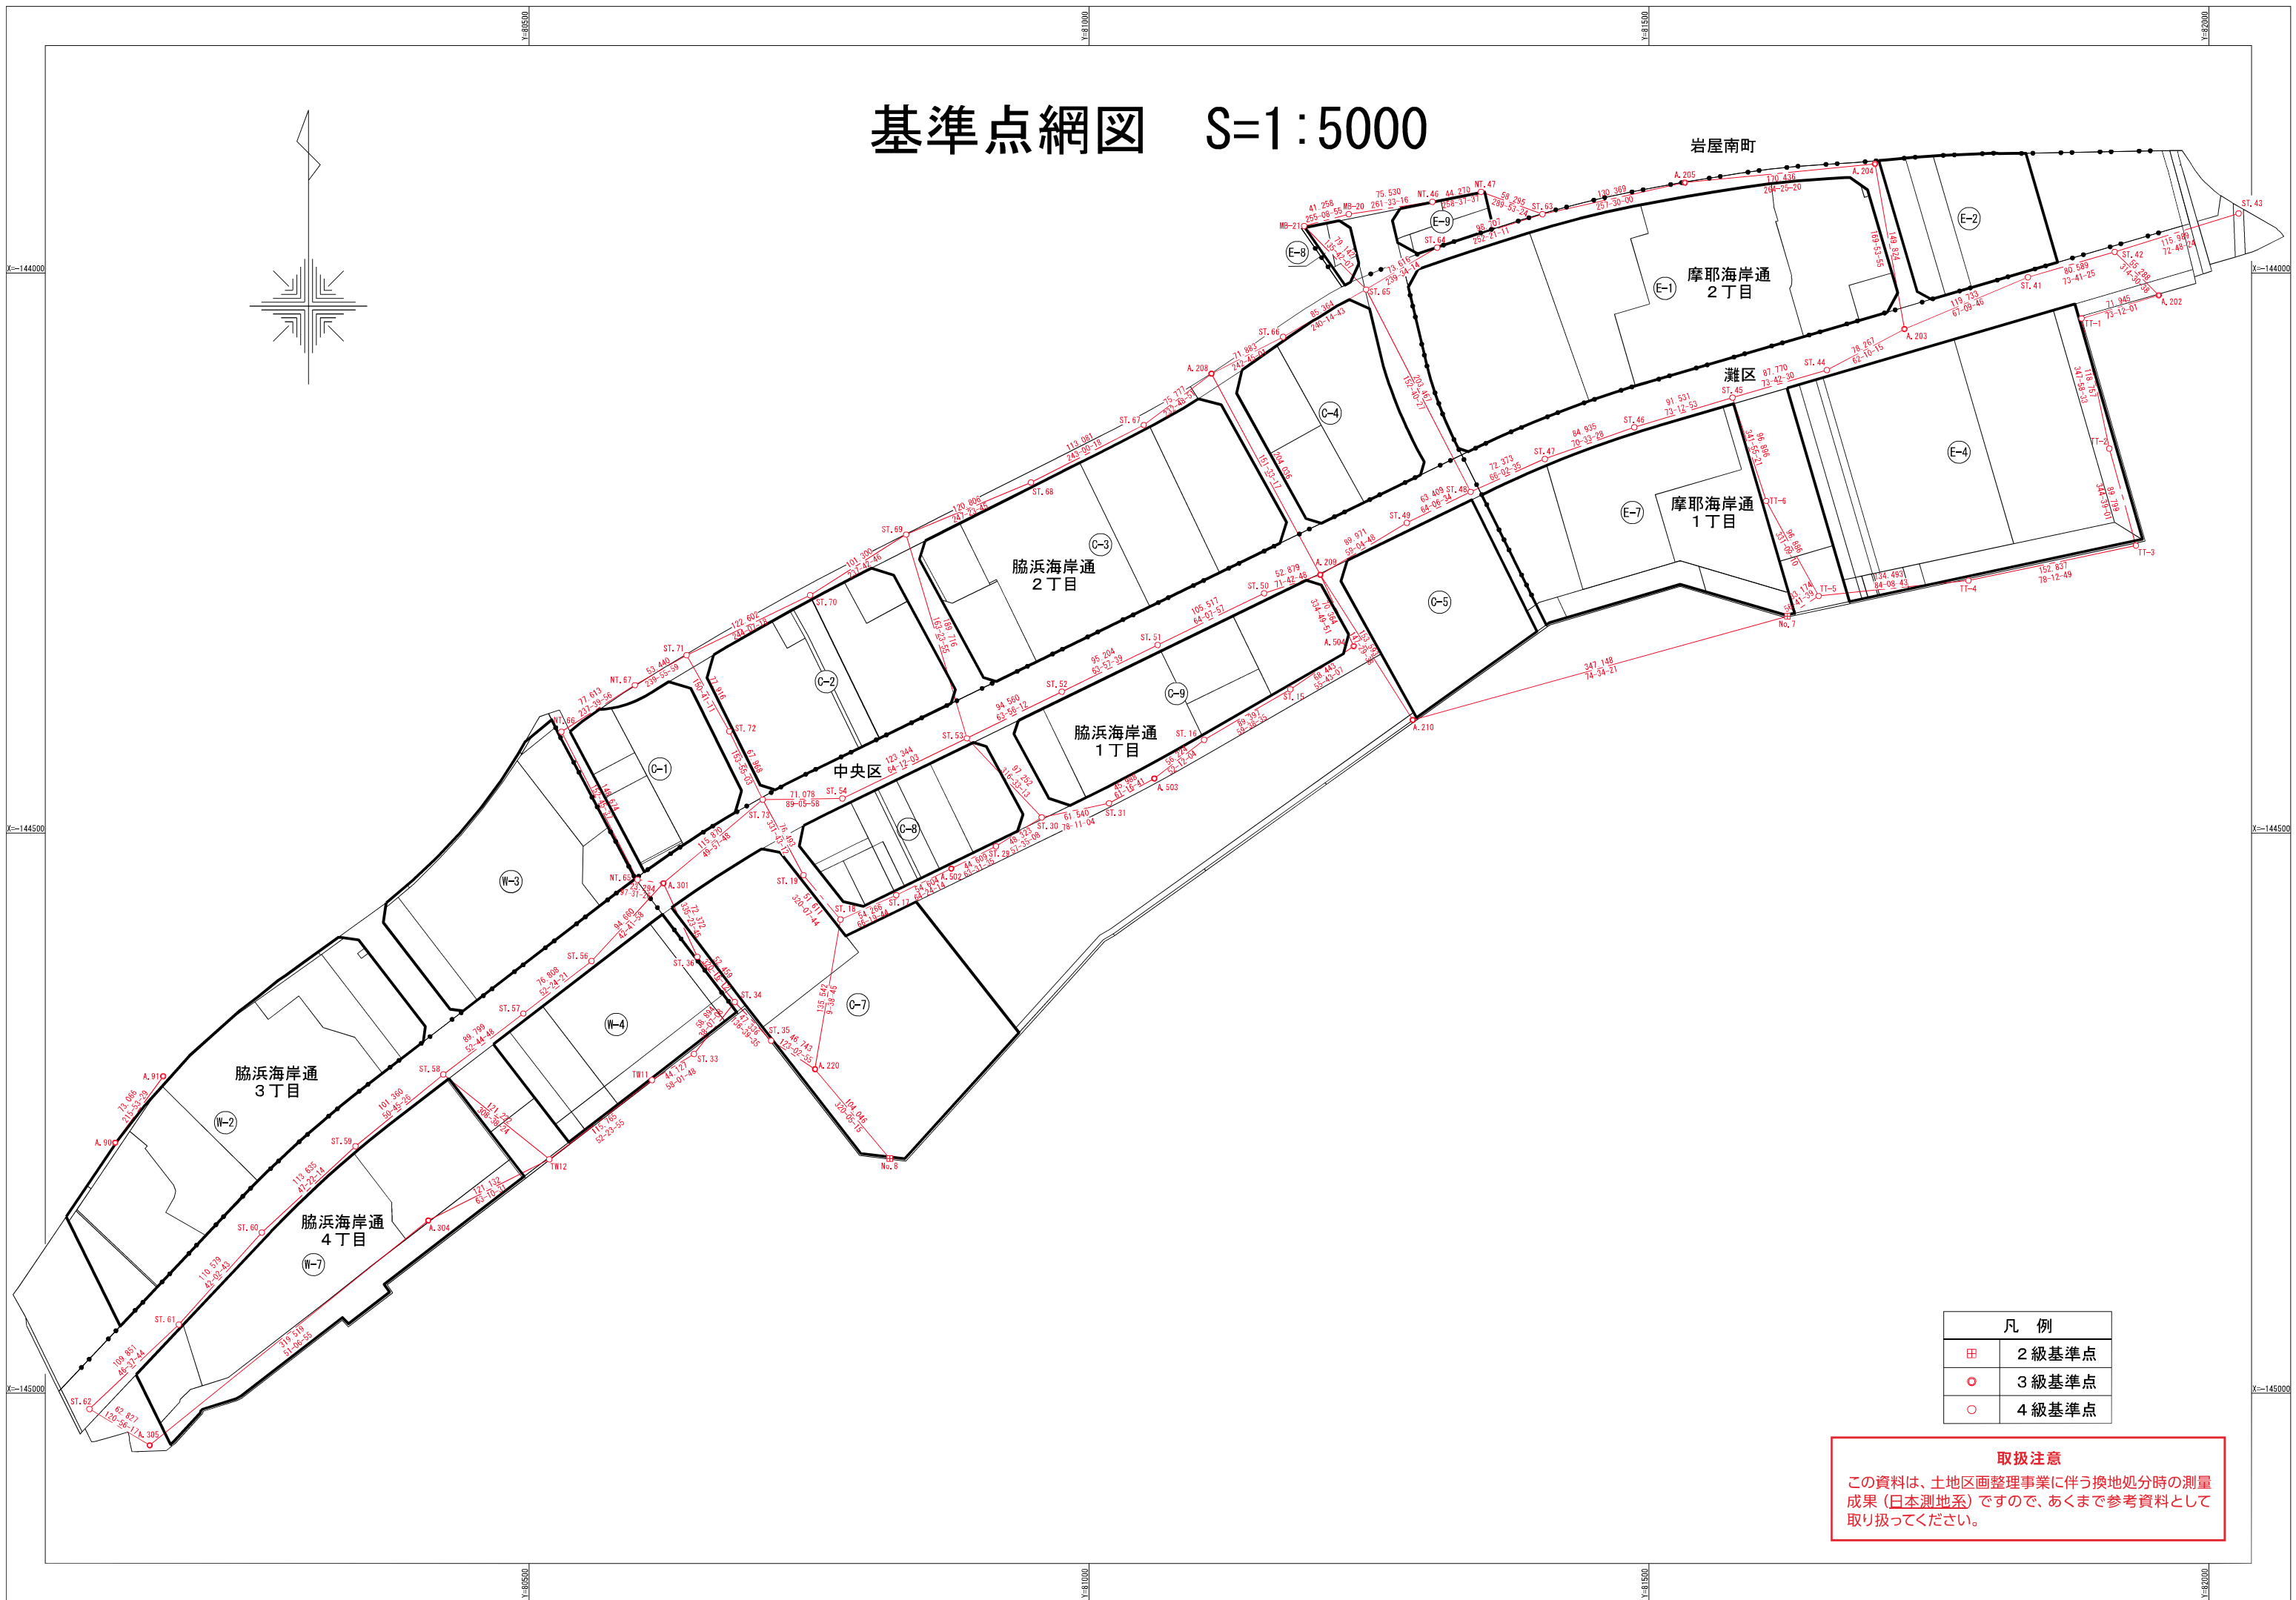


基準点網図 S=1:5000

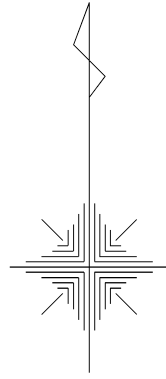

凡例	
田	2級基準点
○	3級基準点
○	4級基準点

取扱注意
 この資料は、土地区画整理事業に伴う換地処分時の測量成果（日本測地系）ですので、あくまで参考資料として取り扱ってください。

取扱注意

この資料は、土地区画整理事業に伴う換地処分時の測量成果(日本測地系)ですので、あくまで参考資料として取り扱ってください。

基準点座標リスト

点名	種別	X座標	Y座標	点名	種別	X座標	Y座標
No. 7	2級	-144306.604	81623.616	ST. 15	4級	-144371.656	81179.810
No. 8	2級	-144790.594	80822.055	ST. 16	4級	-144416.836	81102.670
A. 90	3級	-144776.355	80130.426	ST. 17	4級	-144555.375	80827.708
A. 91	3級	-144717.162	80173.261	ST. 18	4級	-144577.162	80778.008
A. 202	3級	-144019.909	81955.110	ST. 19	4級	-144537.551	80744.922
A. 203	3級	-144050.252	81727.990	ST. 29	4級	-144511.899	80916.884
A. 204	3級	-143902.750	81701.712	ST. 30	4級	-144485.996	80957.678
A. 205	3級	-143919.316	81532.083	ST. 31	4級	-144473.395	81017.914
A. 208	3級	-144090.019	81109.252	ST. 33	4級	-144697.204	80647.274
A. 209	3級	-144269.422	81206.438	ST. 34	4級	-144650.870	80683.629
A. 210	3級	-144398.952	81288.977	ST. 35	4級	-144685.297	80716.117
A. 220	3級	-144710.788	80755.297	ST. 35	4級	-144685.297	80716.117
A. 301	3級	-144544.725	80619.967	ST. 36	4級	-144610.526	80650.099
A. 304	3級	-144845.866	80410.025	ST. 41	4級	-144003.782	81838.337
A. 305	3級	-145046.446	80161.308	ST. 42	4級	-143981.150	81915.683
A. 502	3級	-144531.785	80876.953	ST. 43	4級	-143946.864	82026.489
A. 503	3級	-144451.295	81058.244	ST. 44	4級	-144086.790	81658.775
A. 504	3級	-144333.105	81236.363	ST. 45	4級	-144111.412	81574.529
				ST. 46	4級	-144137.845	81486.898
				ST. 47	4級	-144166.116	81406.806
				ST. 48	4級	-144195.503	81340.668
				ST. 49	4級	-144223.191	81283.623
				ST. 50	4級	-144286.014	81156.229
				ST. 51	4級	-144332.050	81061.284
				ST. 52	4級	-144373.843	80975.744
				ST. 53	4級	-144415.389	80890.800
				ST. 54	4級	-144469.071	80779.750
				ST. 56	4級	-144614.293	80555.773
				ST. 57	4級	-144661.151	80494.914
				ST. 58	4級	-144715.510	80423.437
				ST. 59	4級	-144779.631	80344.937
				ST. 60	4級	-144856.591	80261.330
				ST. 61	4級	-144938.709	80187.273
				ST. 62	4級	-145014.146	80107.420
				ST. 63	4級	-143947.533	81404.804
				ST. 64	4級	-143977.456	81310.742
				ST. 65	4級	-144014.741	81247.266
				ST. 66	4級	-144057.106	81173.157
				ST. 67	4級	-144135.819	81048.882
				ST. 68	4級	-144187.148	80948.122
				ST. 68	4級	-144187.148	80948.122
				ST. 69	4級	-144233.581	80836.596
				ST. 70	4級	-144287.692	80750.959
				ST. 71	4級	-144341.203	80640.651
				ST. 72	4級	-144409.142	80678.798
				ST. 73	4級	-144470.188	80708.681
				NT. 46	4級	-143936.430	81306.585
				NT. 47	4級	-143927.700	81349.986
				NT. 65	4級	-144541.675	80596.874
				NT. 66	4級	-144409.489	80528.824
				NT. 67	4級	-144367.977	80594.402
				TT-1	4級	-144040.703	81886.236
				TT-2	4級	-144156.854	81910.976
				TT-3	4級	-144243.450	81934.747
				TT-4	4級	-144274.669	81785.132
				TT-5	4級	-144288.388	81651.341
				TT-6	4級	-144203.525	81604.596
				MB-20	4級	-143947.523	81231.874
				MB-21	4級	-143958.098	81191.994
				TW11	4級	-144720.568	80609.840
				TW12	4級	-144791.204	80518.122