


鷹 取 東 第 二 地 区 1-2 街 区 画 地 出 来 形 測 量 原 図

取扱注意
この資料は、土地区画整理事業に伴う換地処分時の測量成果（世界測地系）ですので、あくまで参考資料として取り扱ってください。

地 番 区 域	神戸市長田区戸崎通三丁目	番 号		縮 尺	1 : 250	平面直角座標系	第 V	作 成 年 月 日	平成 1 9 年 3 月 2 0 日
---------	--------------	-----	--	-----	---------	---------	-----	-----------	-----------------------

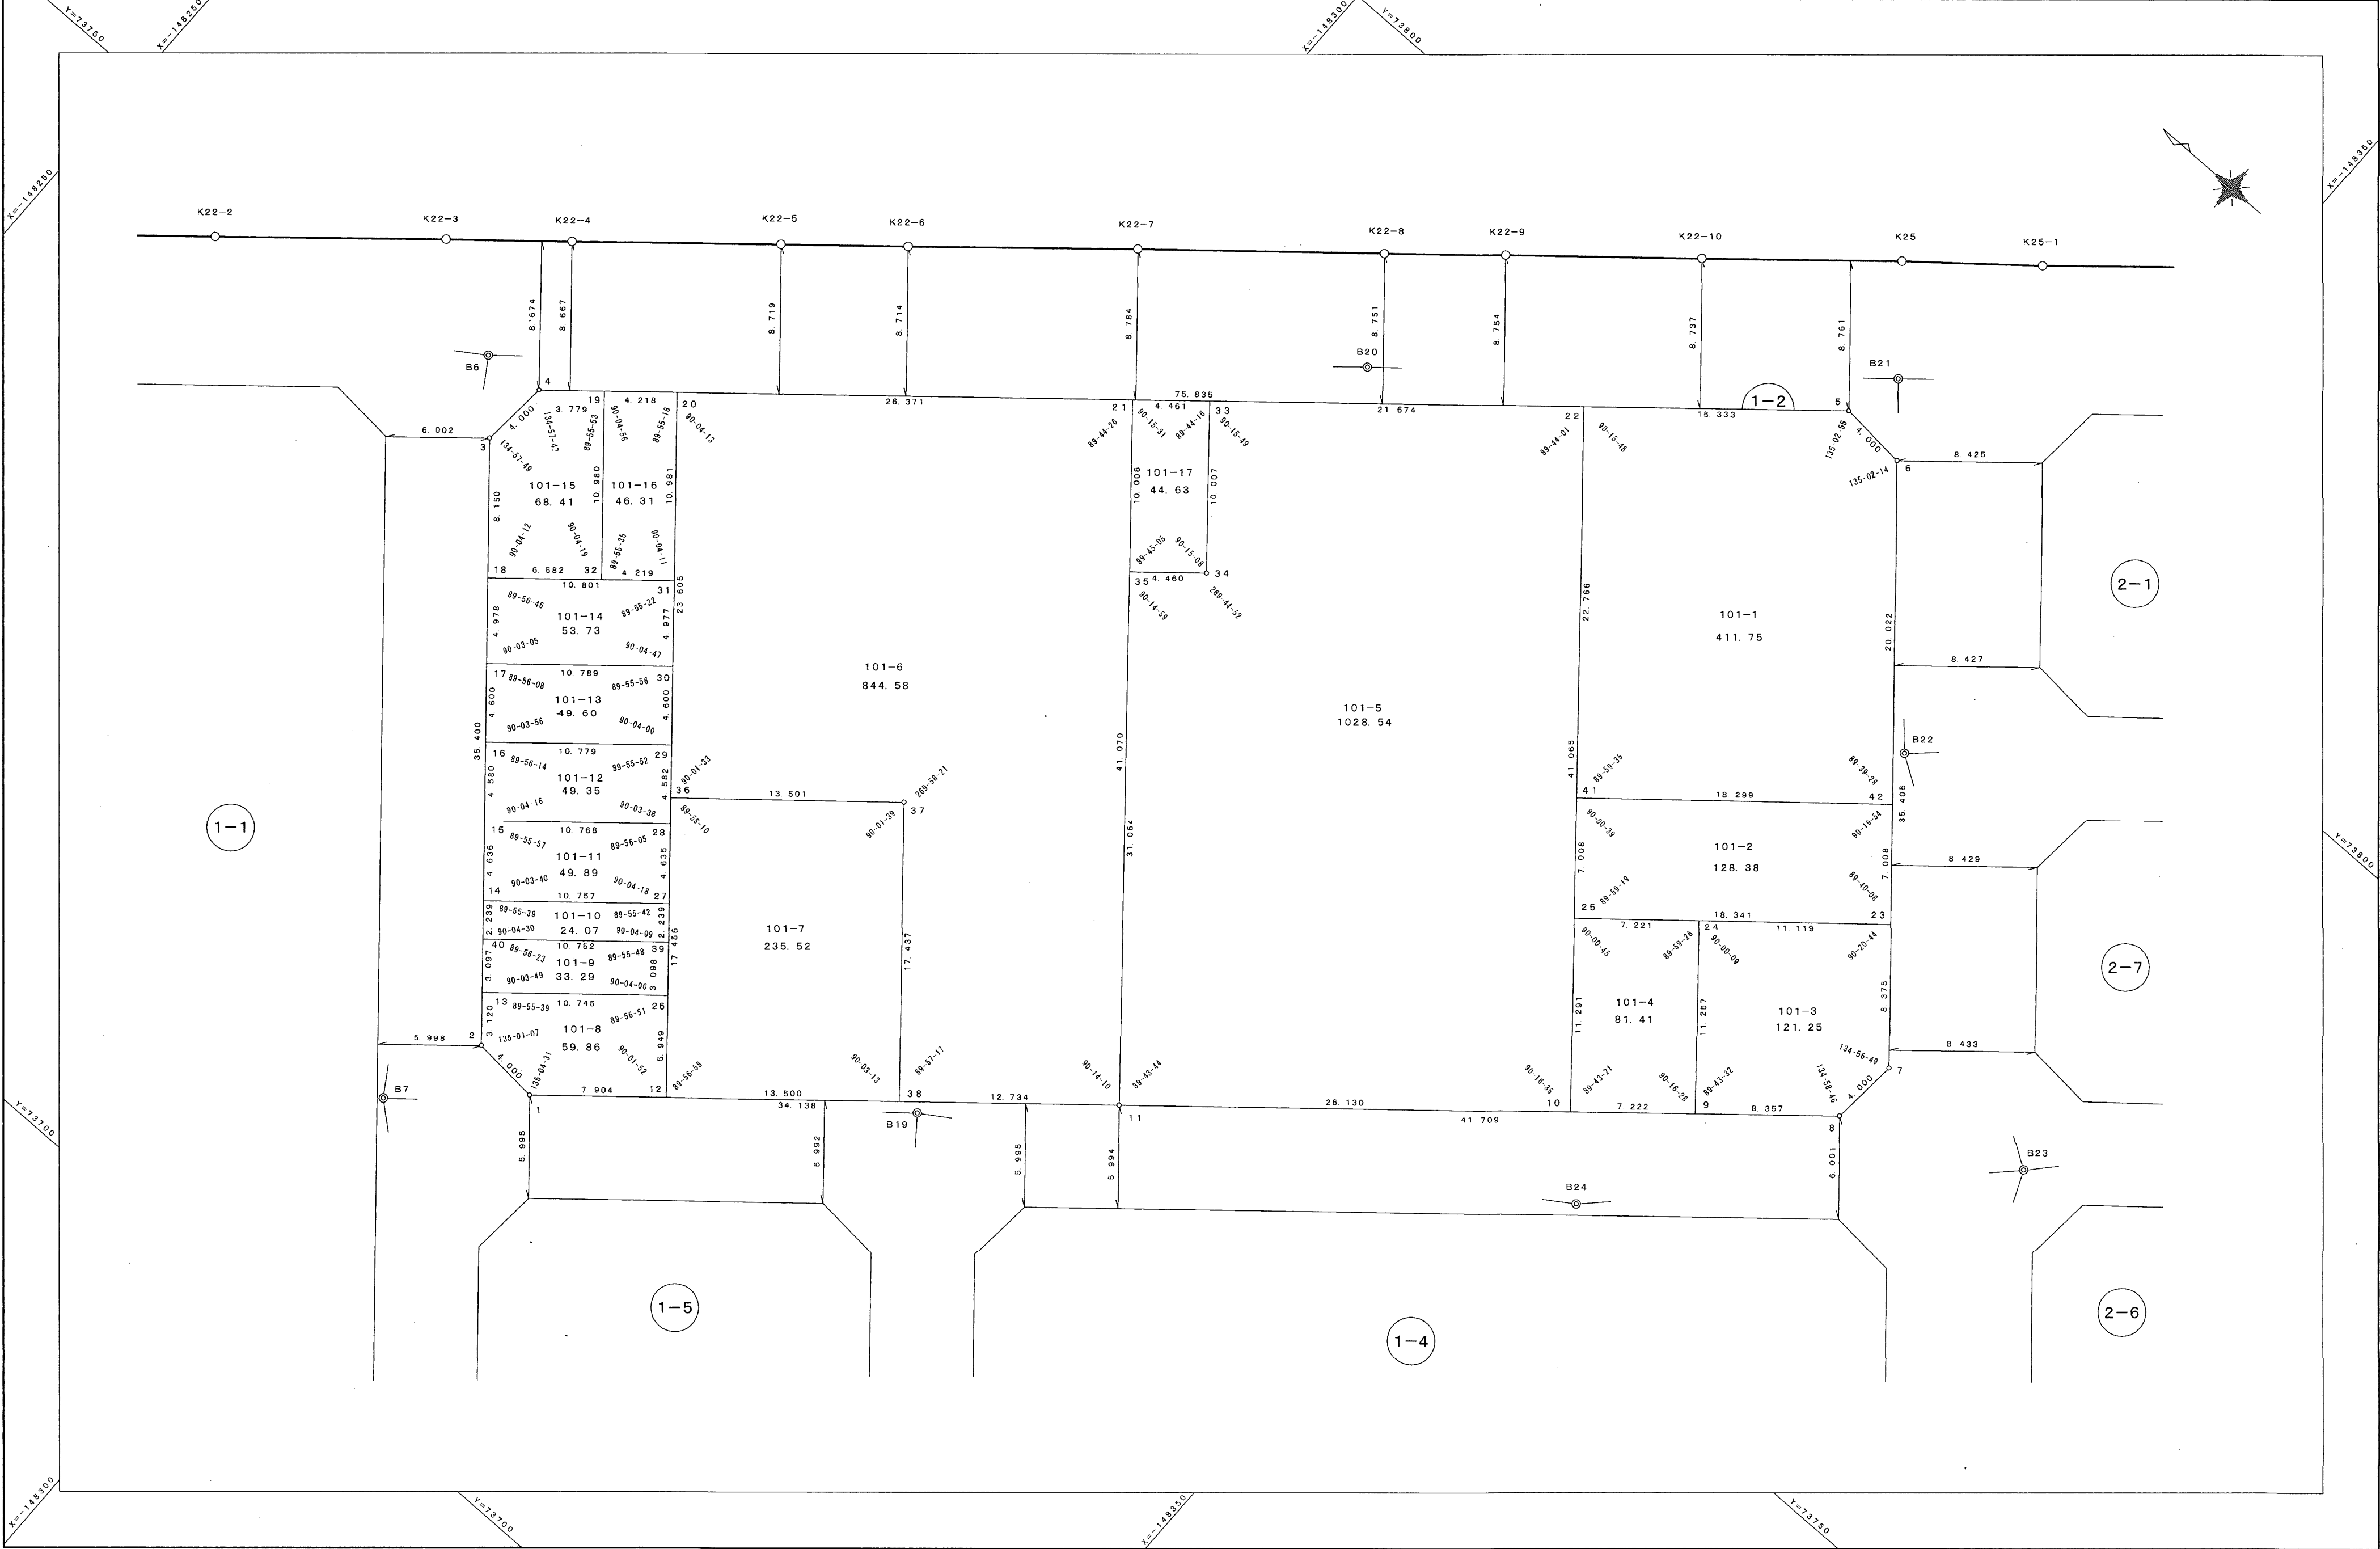

1-1

2-1

2-7

2-6

1-5

1-4

作業機関 昭和株式会社

計画機関 神戸市

「この座標は、世界測地系を用いています」

「この測量成果は、国土地理院長の承認及び助言を得て同院所管の測量標及び測量成果を使用して得たものである（承認番号）平成17 近公 第190号」