


兵庫地区永沢換地区 46 街区画地確定測量原図

地番区域 神戸市兵庫区羽城 基本通 3 丁目 番号 縮尺 1:250 平面直角座標系 第 5 作成年月日 昭和 61 年 1 月 日

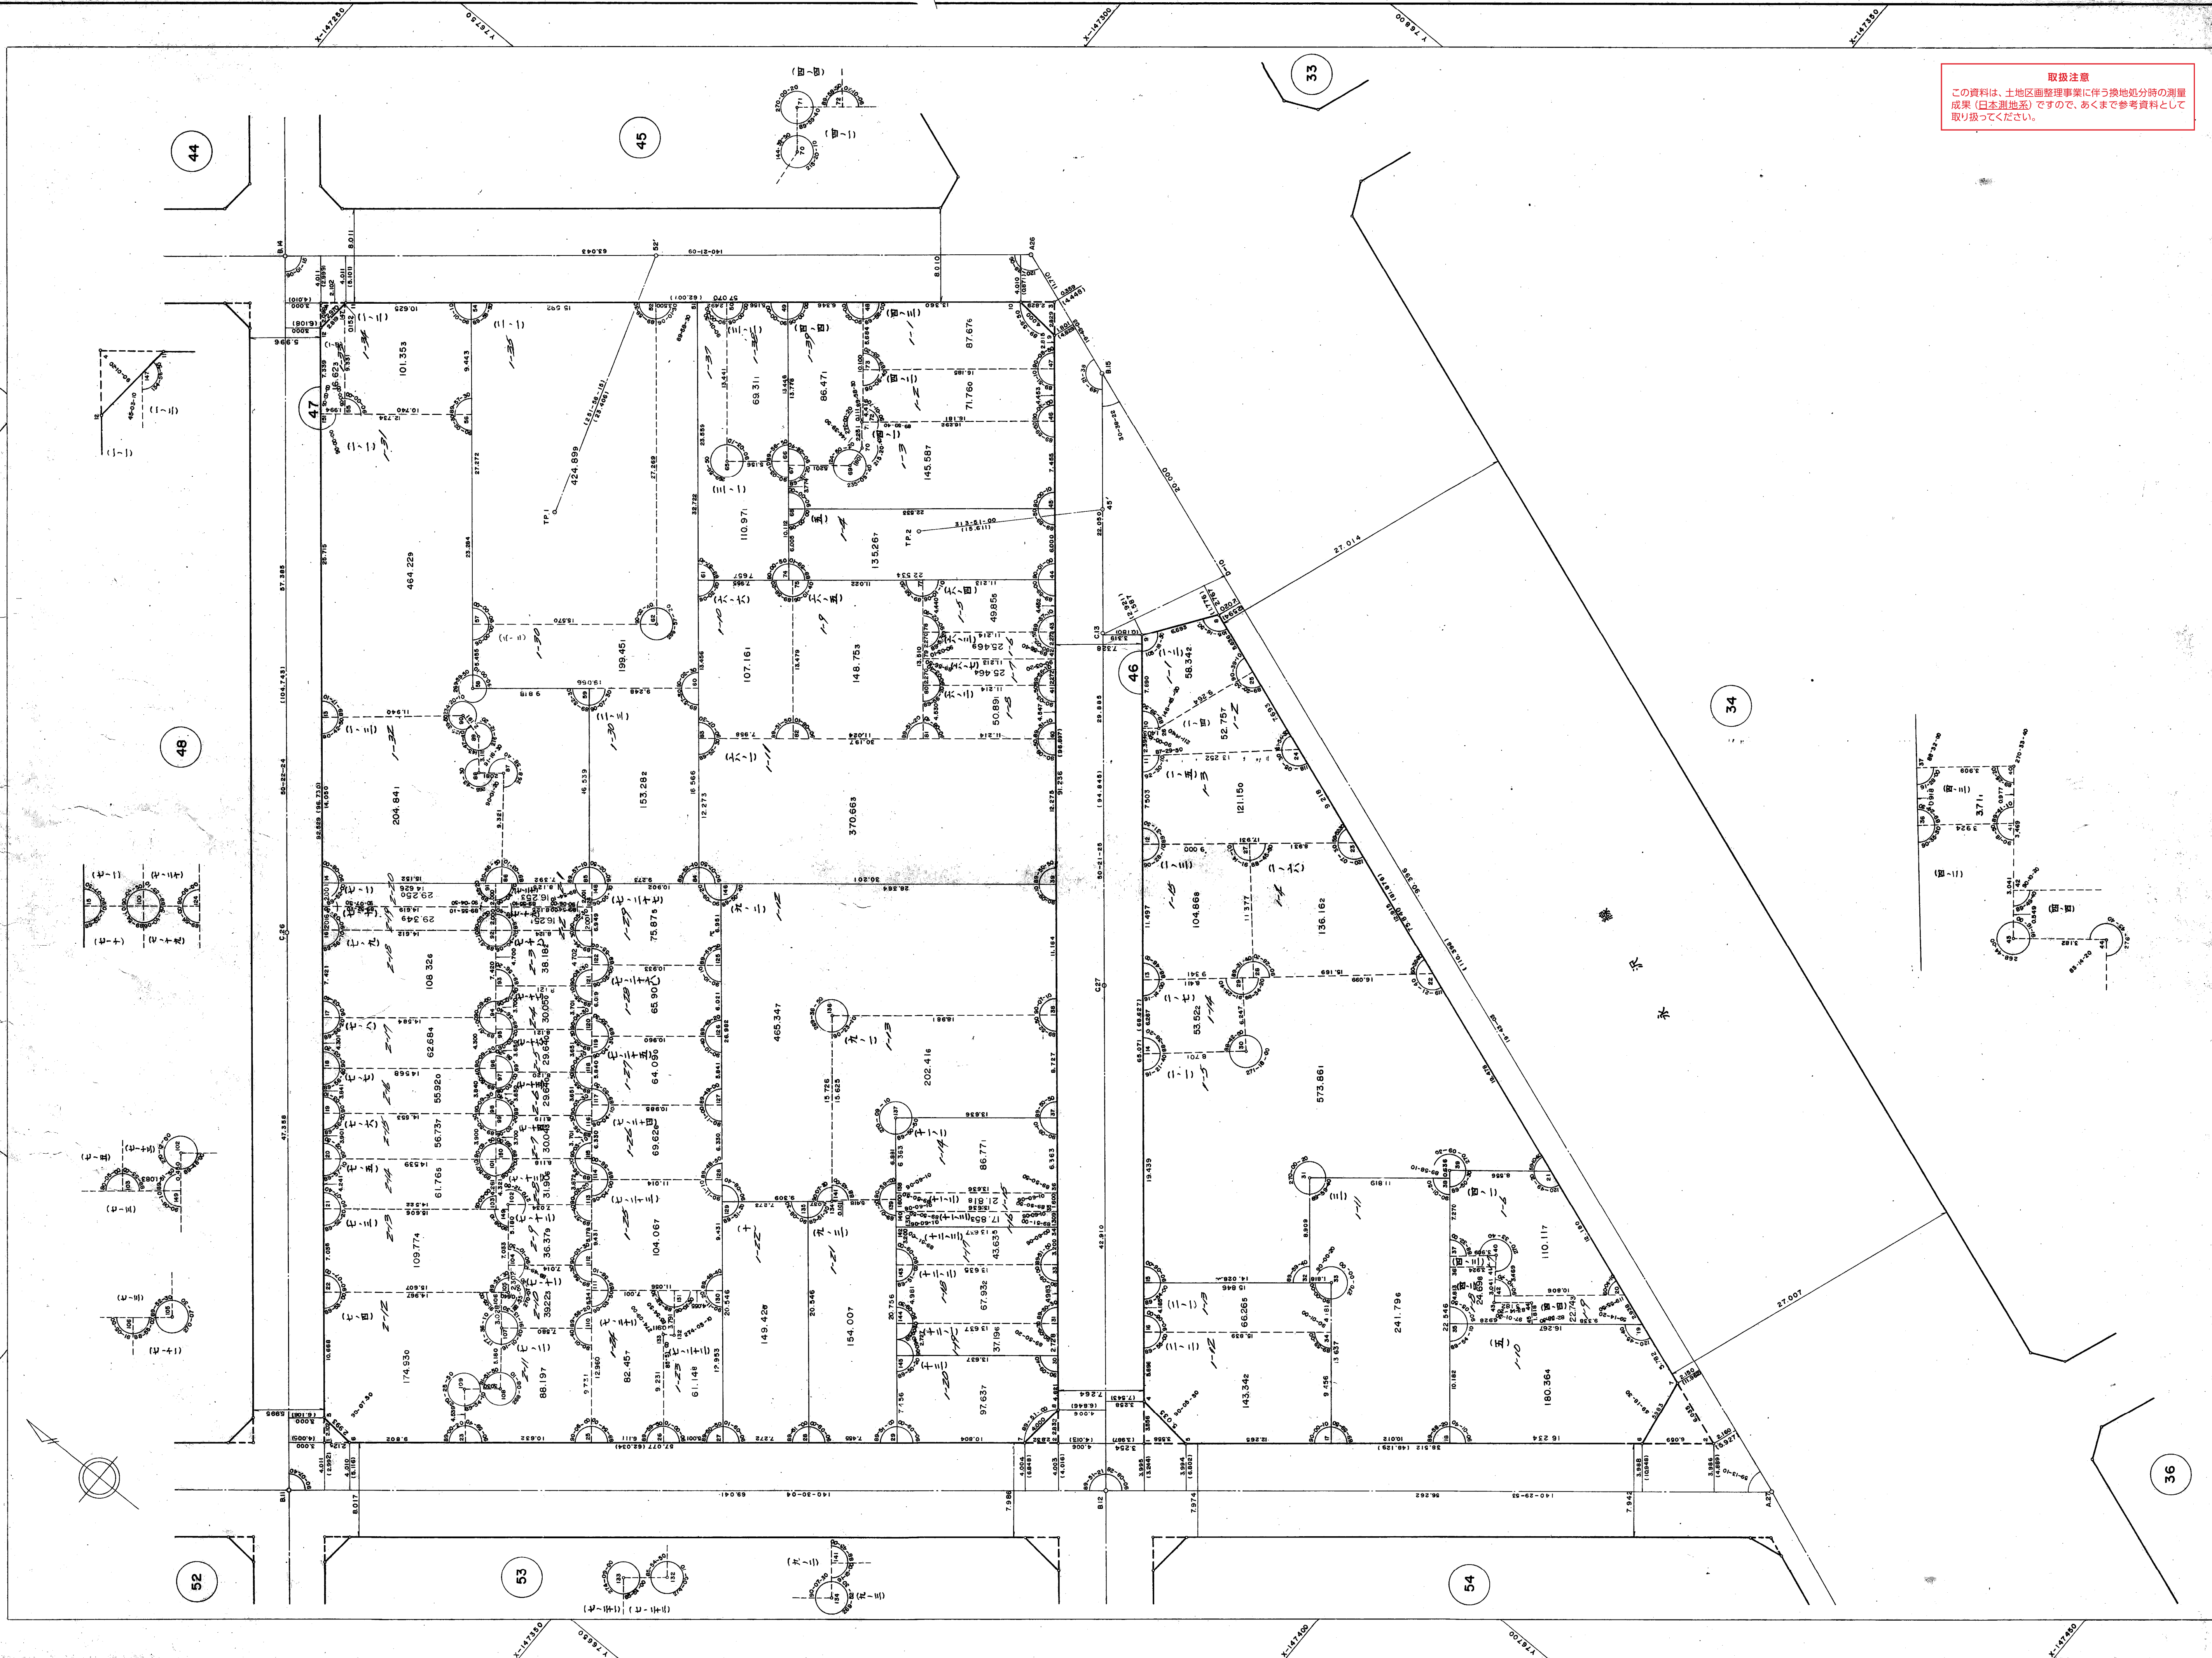

取扱注意
この資料は、士地区画整理事業に伴う換地処分時の測量
成果（日本測地系）ですので、あくまで参考資料として
取り扱ってください。