


兵庫地区兵庫駅前1換地区 14 街区画地確定測量原図 (その2)

取扱注意
この資料は、土地区画整理事業に伴う換地処分時の測量
成果 (日本測地系) です。あくまで参考資料として
取り扱ってください。

地番区域	神戸市兵庫区 塚本通 6 丁目	番号		縮尺	1:500	平面直角座標系	第 5	作成年月日	昭和62年 2 月 日
------	-----------------	----	--	----	-------	---------	-----	-------	-------------

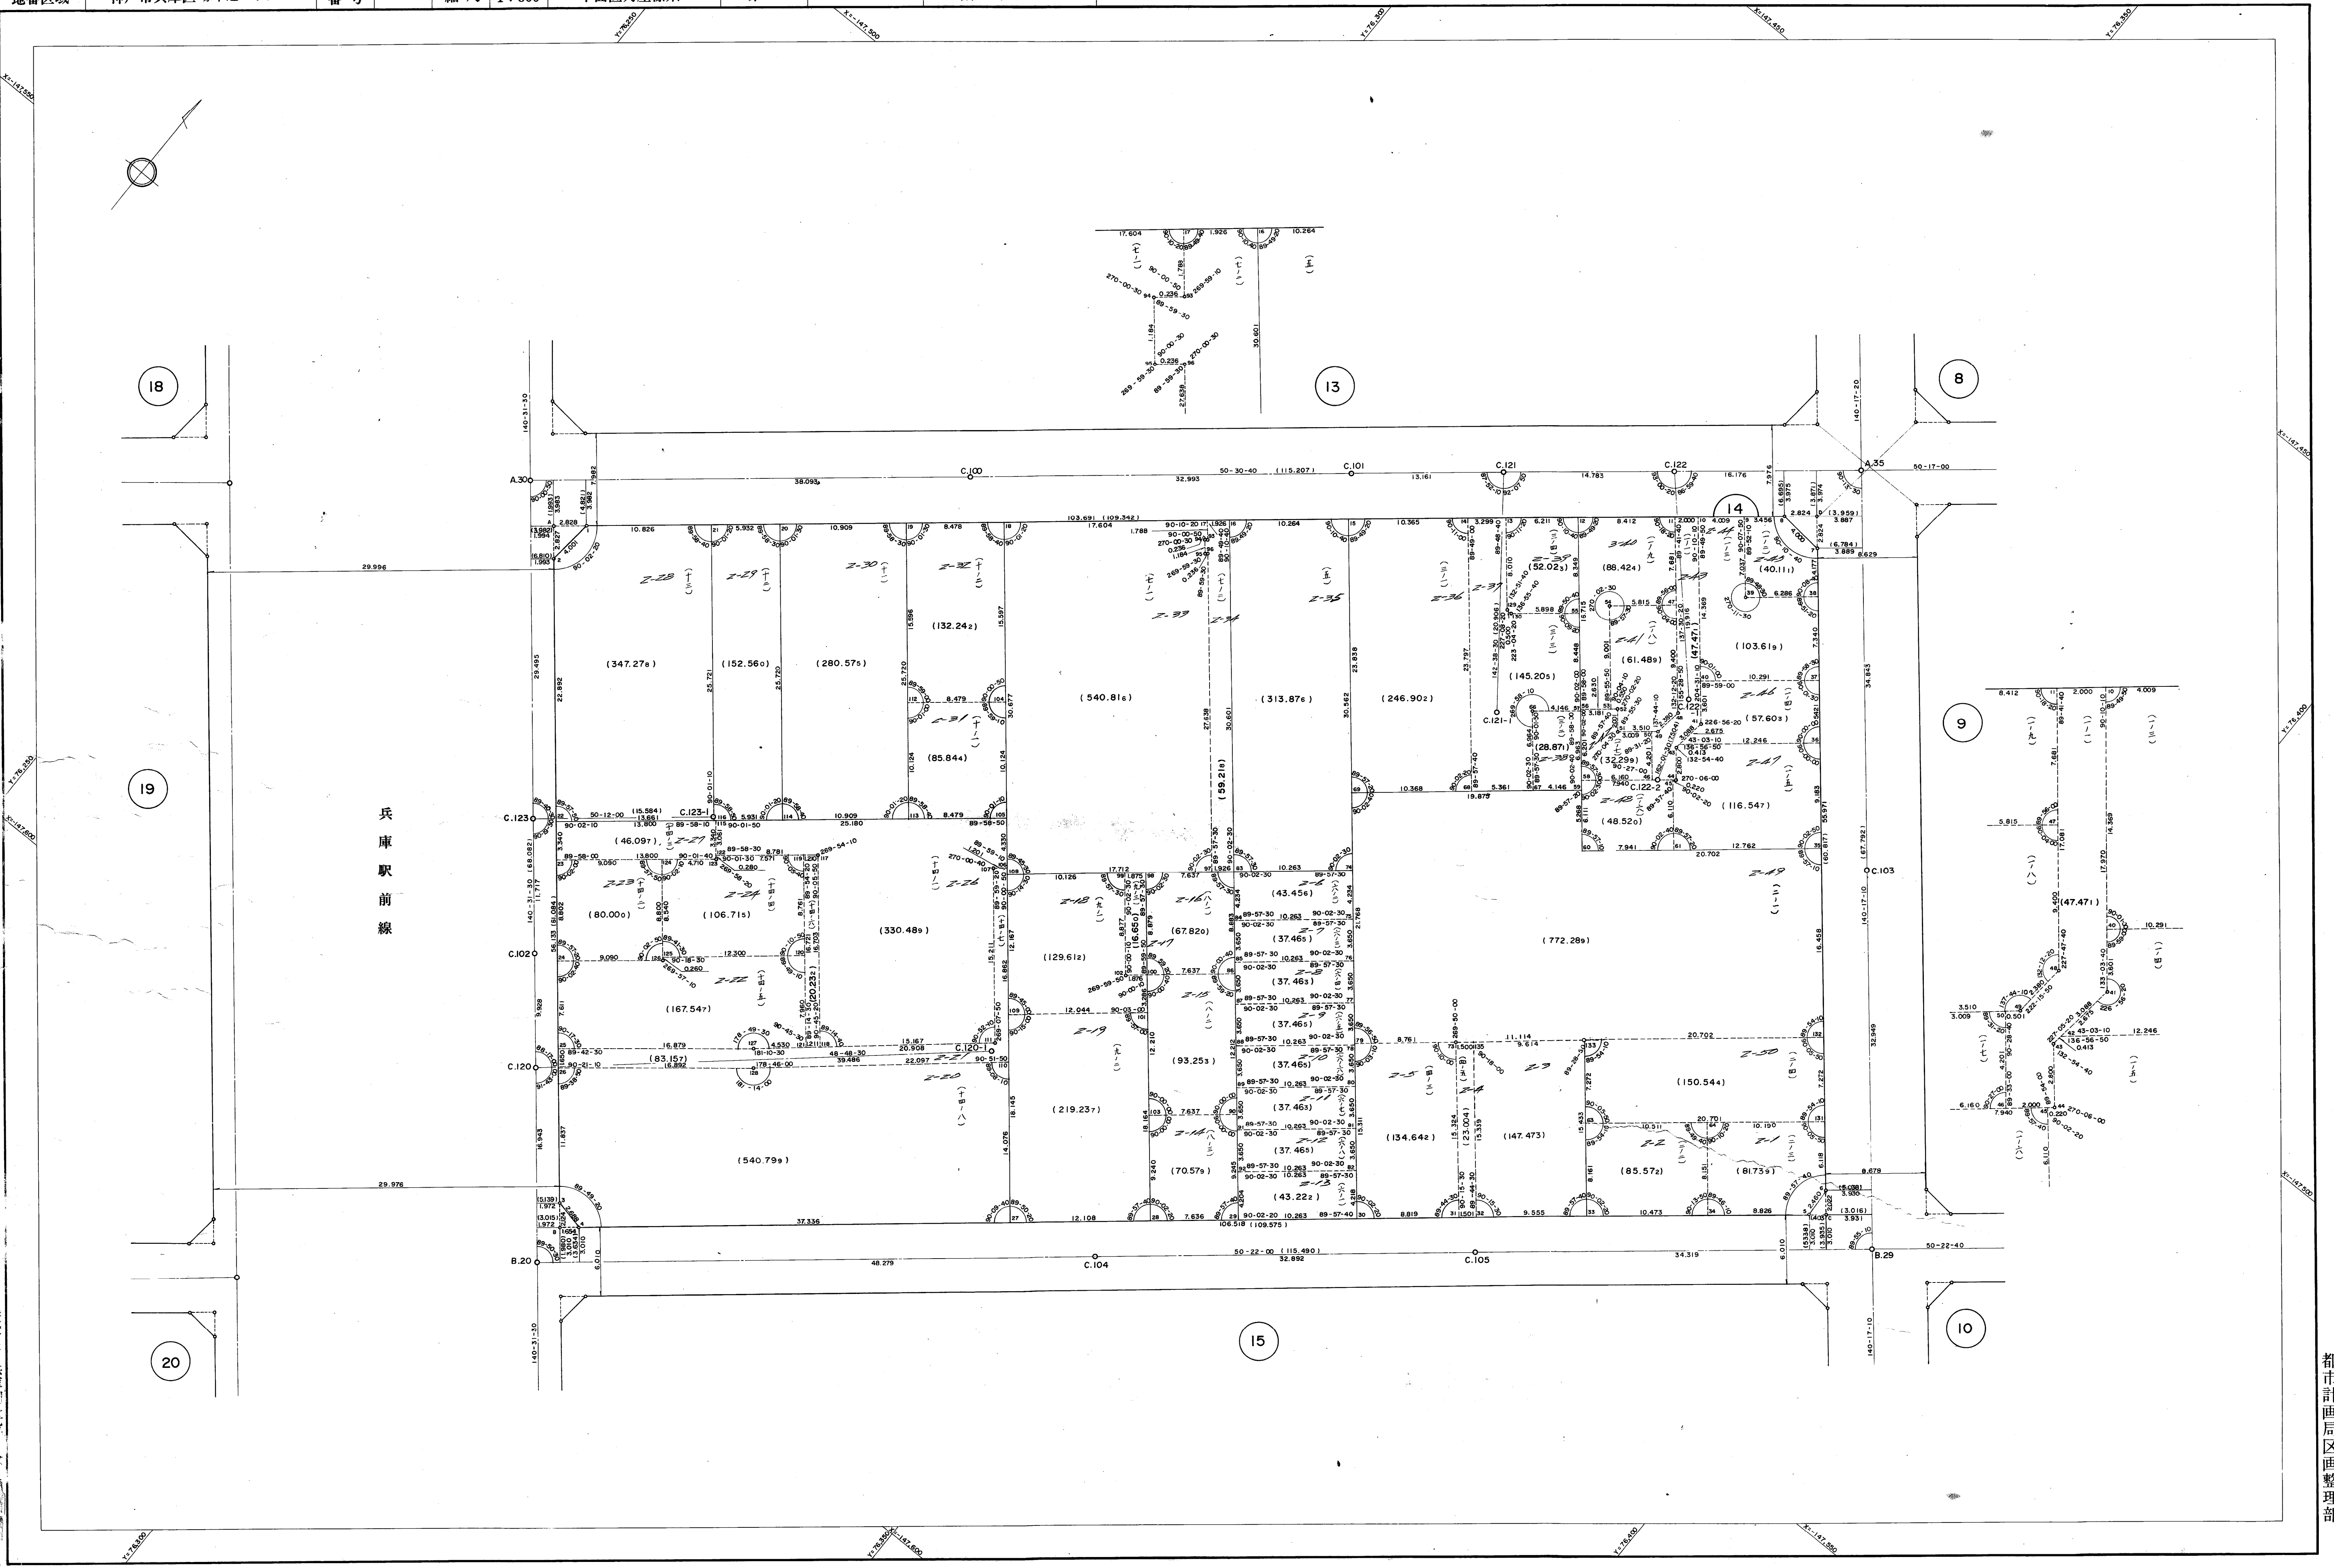

兵庫
駅
前
線