


# 兵庫地区兵庫駅前1換地区 19街区確定測量原図 (その5)

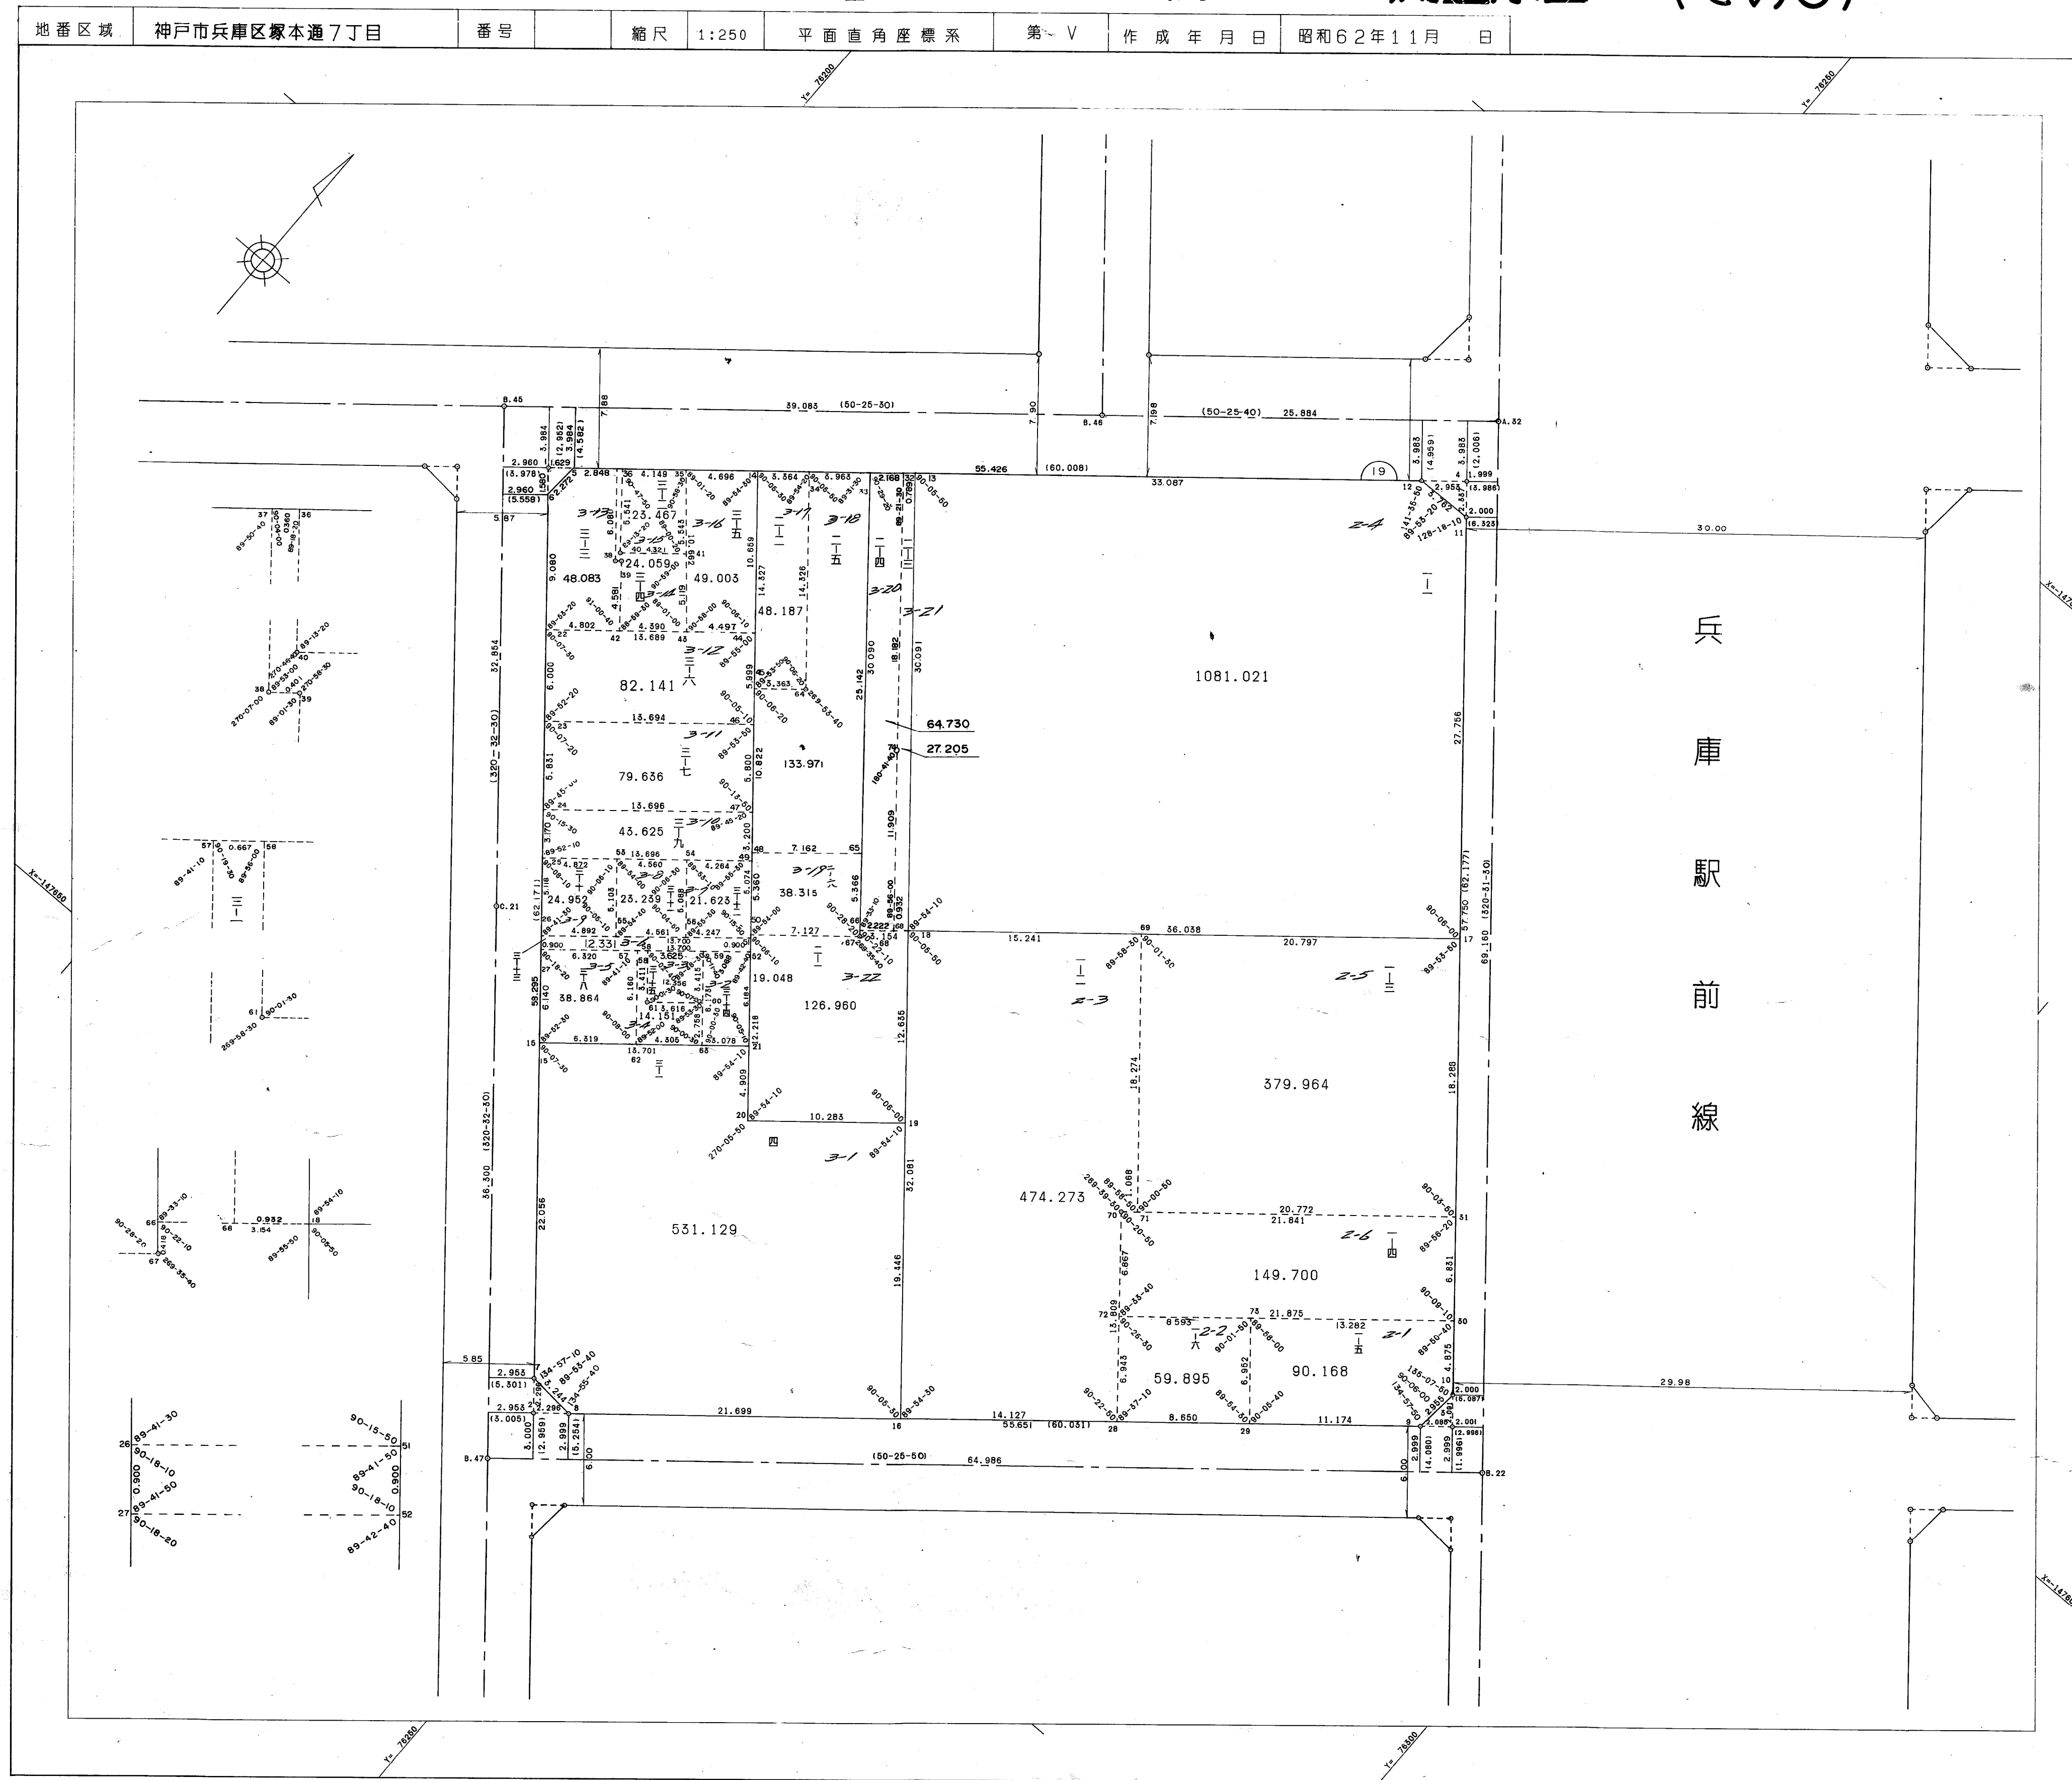

作業機関  
鳳工業株式会社

計画機関  
神戸市都市計画局