


兵庫地区兵庫駅前1換地区 20 街区確定測量原図 (その5)

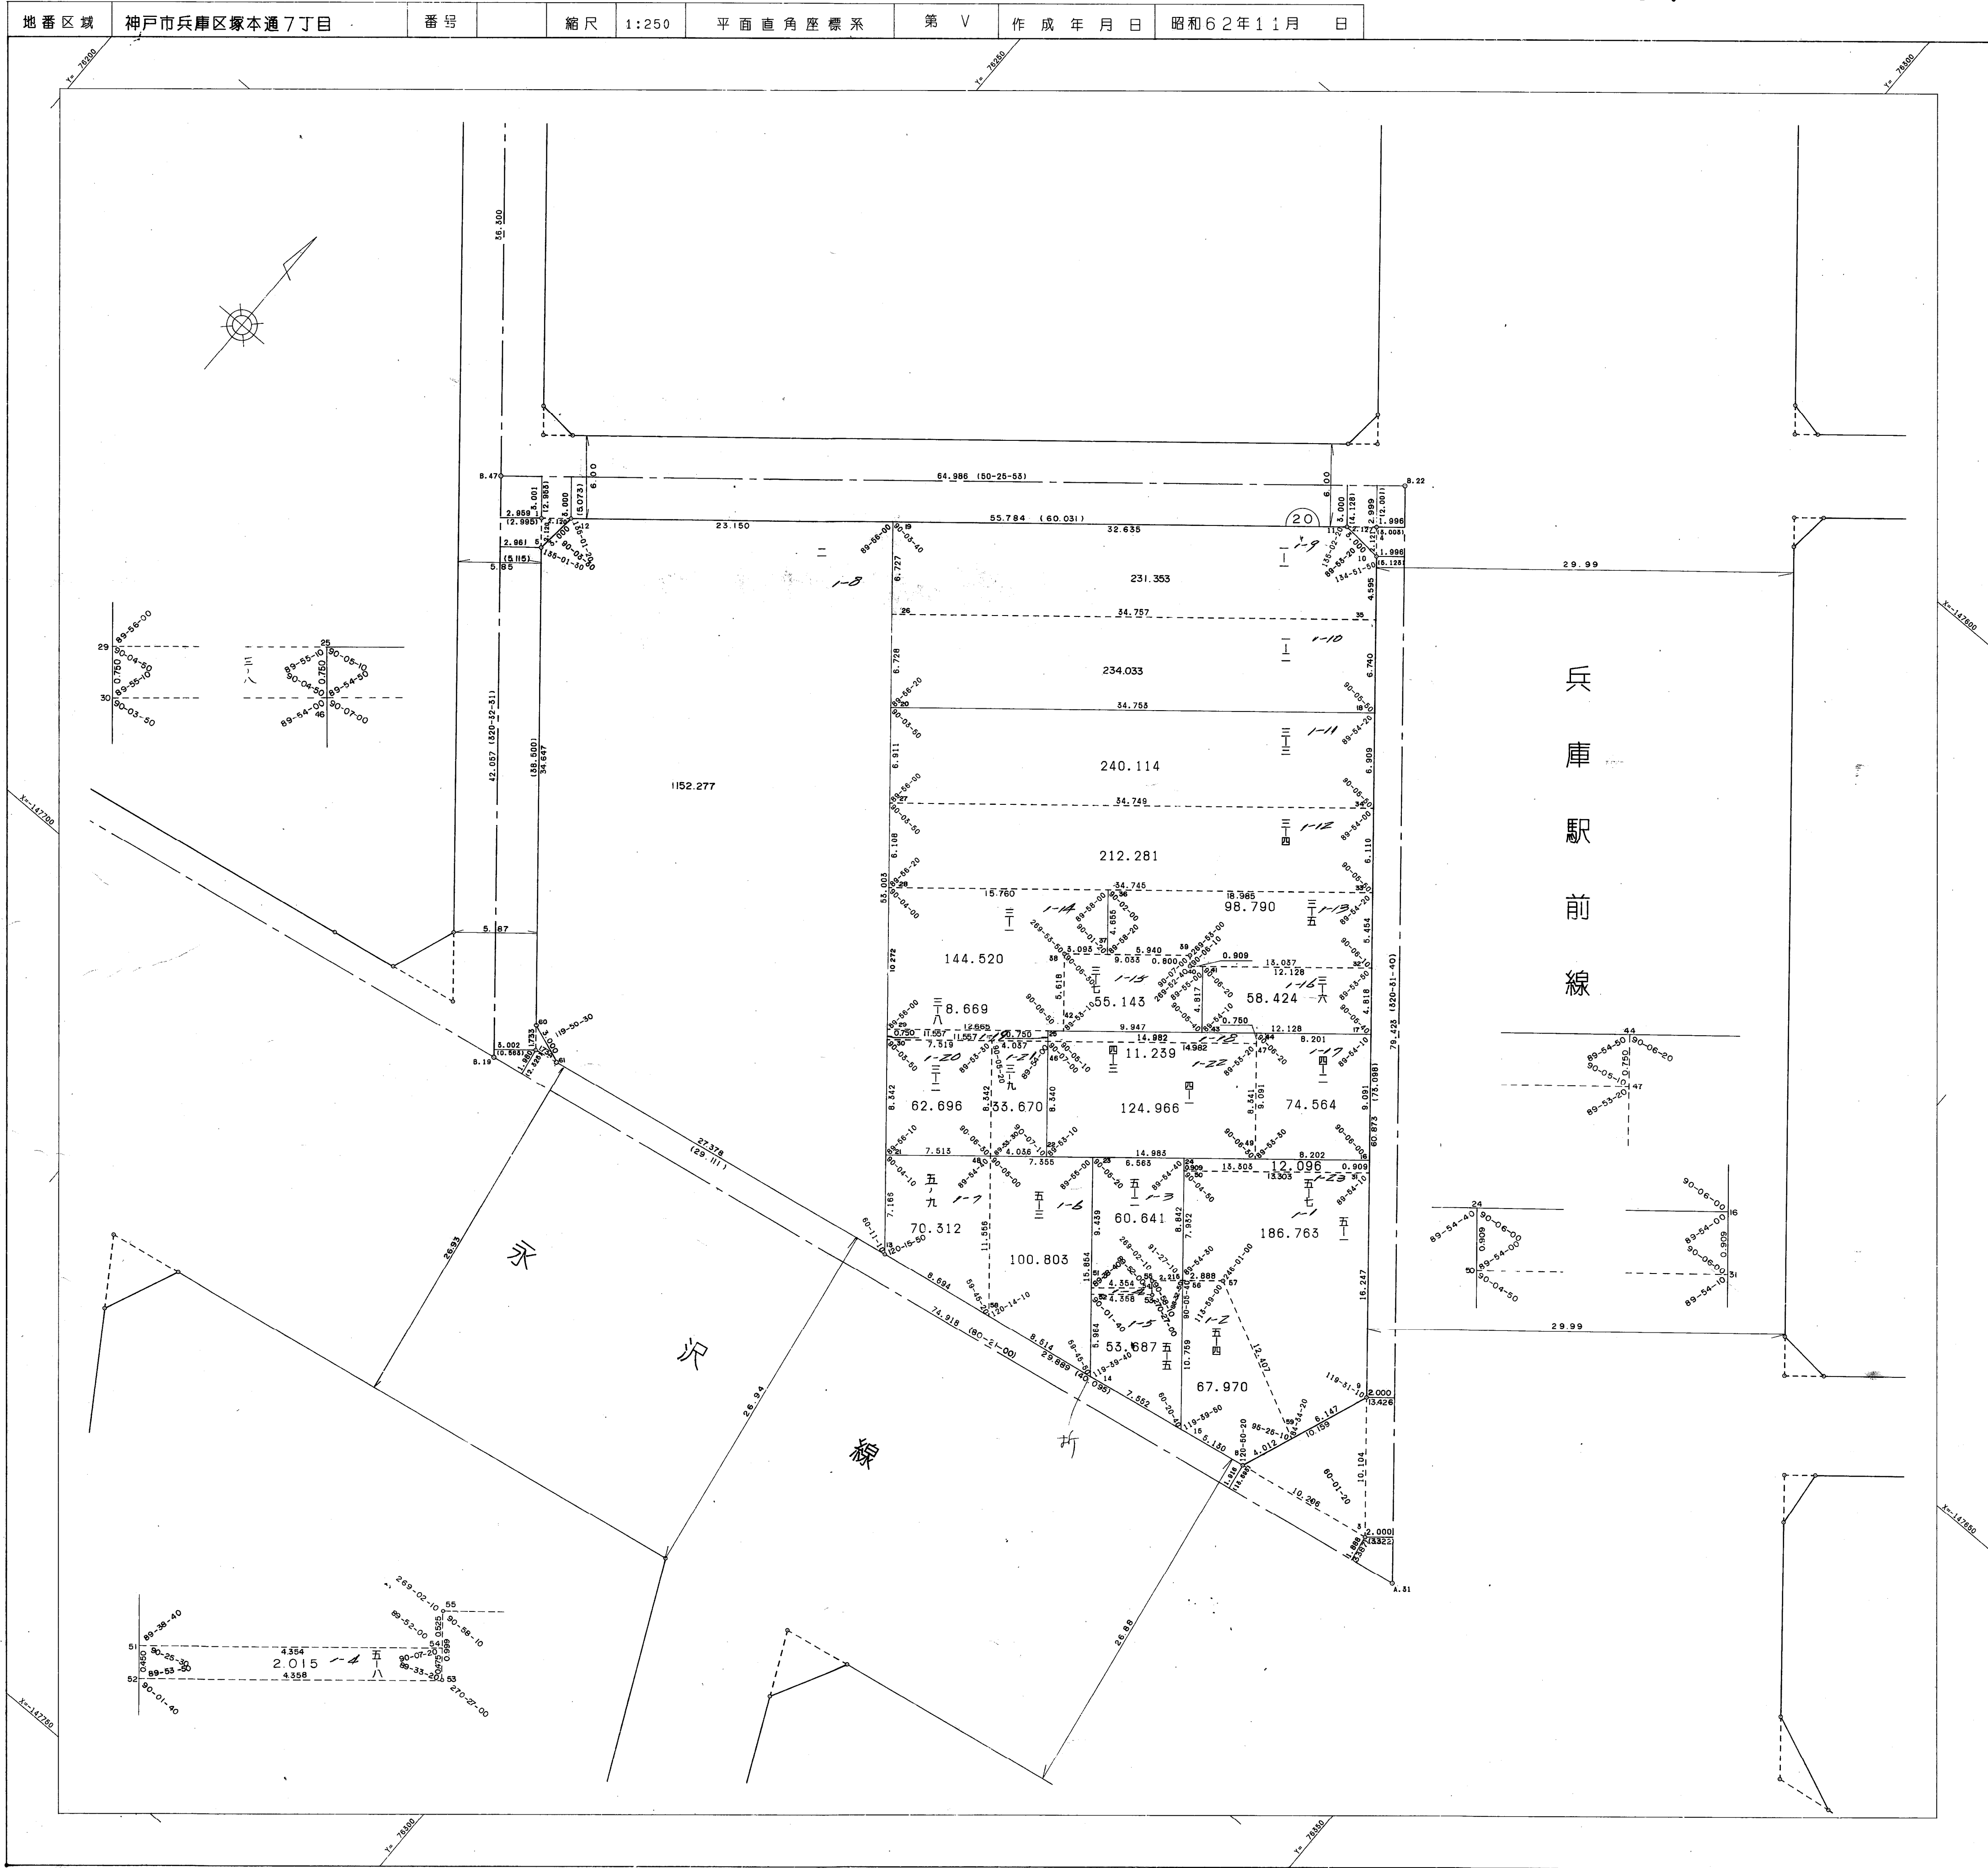

作業機関 鳳工業株式会社

平面図 神戸市都市計画局