


取扱注意

この資料は、土地区画整理事業に伴う換地処分時の測量成果(日本測地系)ですので、あくまで参考資料として取り扱ってください。

葺合地区脇浜換地区 6-1C街区 確定測量原図

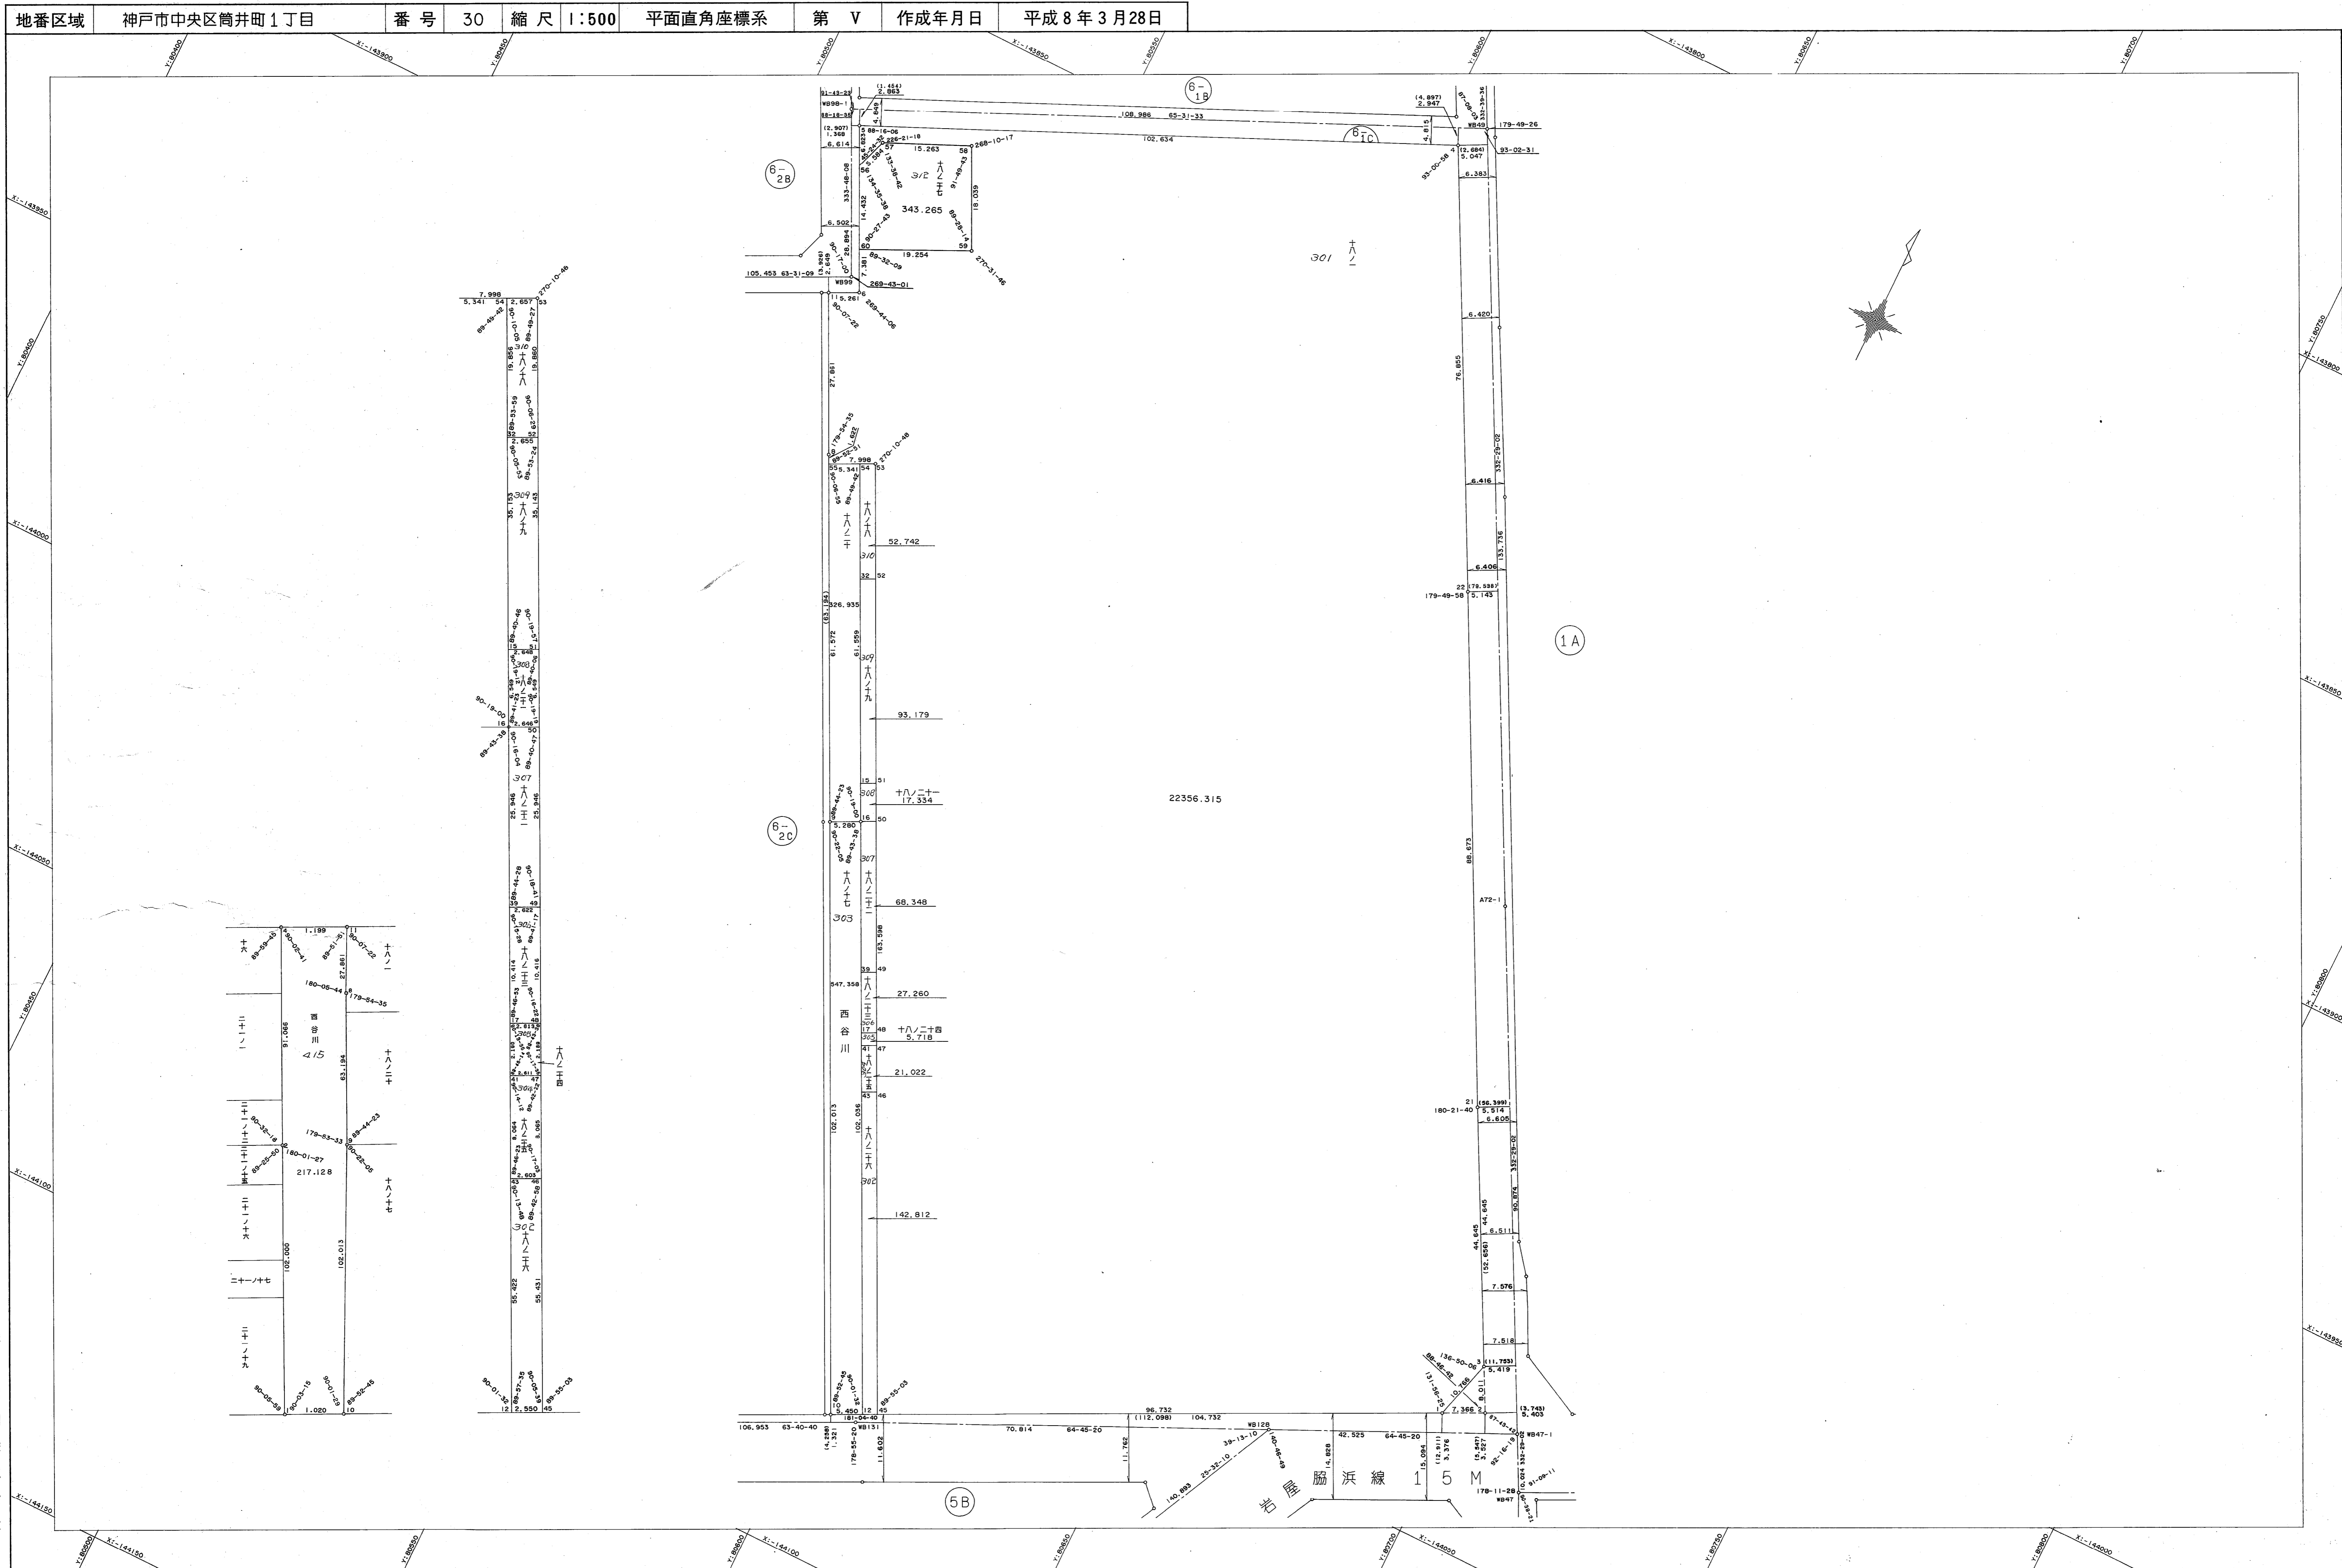

作成機関 昭和株式会社

計画機関 神戸市都市計画局