
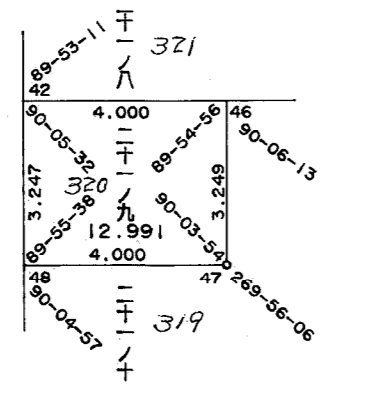
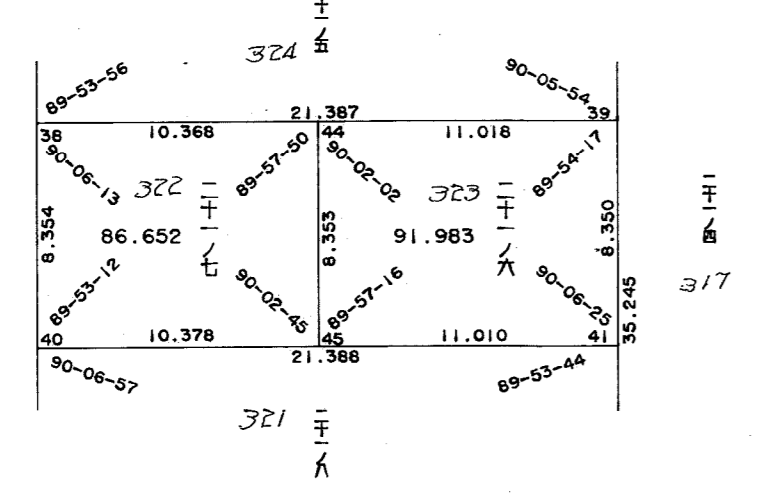


葺合地区脇浜換地区 6-2C街区 確定測量原図

取扱注意
この資料は、土地整理事業に伴う換地処分時の測量成果(日本測地系)ですので、あくまで参考資料として取り扱ってください。

地番区域 神戸市中央区筒井町2丁目 番号 33 縮尺 1:500 平面直角座標系 第 V 作成年月日 平成8年3月28日

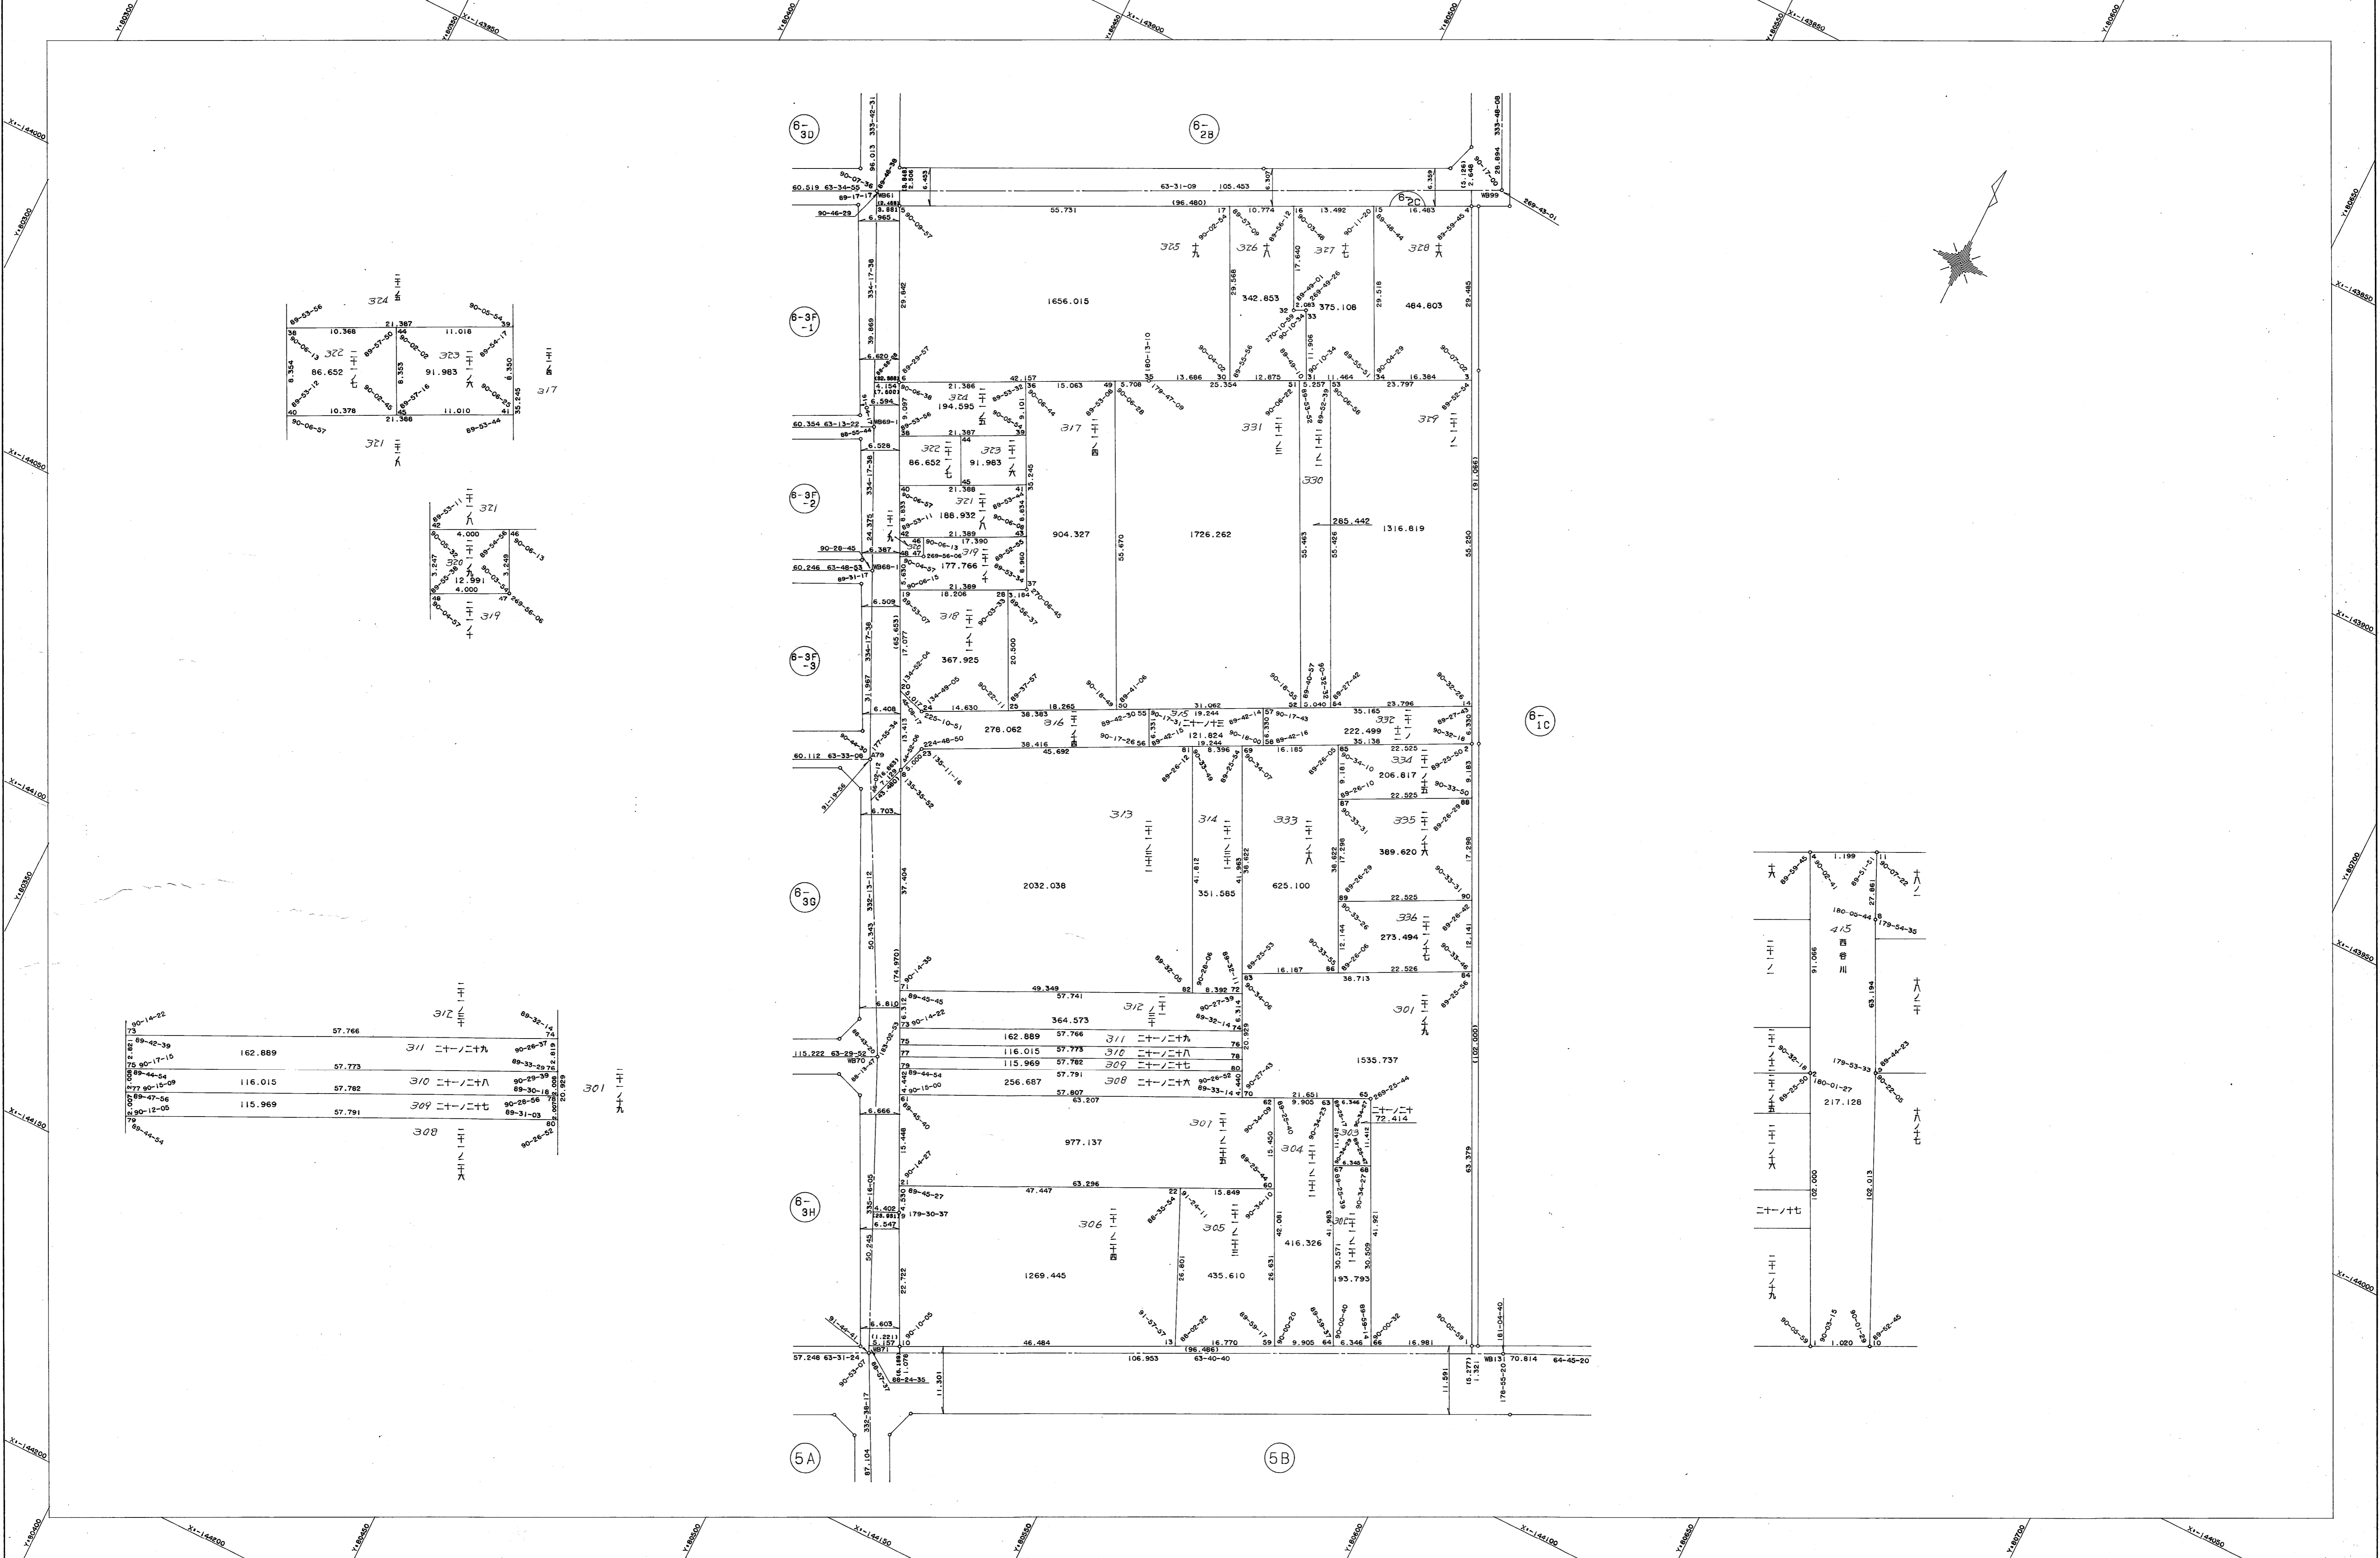


90-09-44	1.199	十八ノ一	90-07-22	1.199

作成機関 昭和株式会社

計画機関 神戸市都市計画局