

この資料は、土地区画整理事業に伴う換地処分時の測量成果（日本測地系）ですので、あくまで参考資料として取り扱ってください。

74-450-0000

番 号

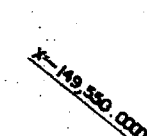
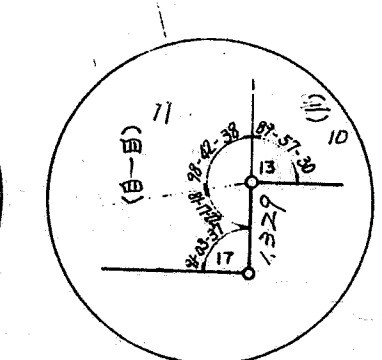
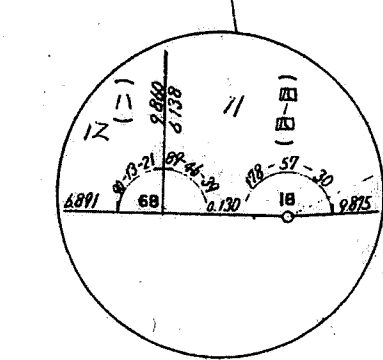
1 : 300

二角座標系

又は記号

5 作

昭和

[illegible]

149,450.0000

2,500,000

149,500,000