

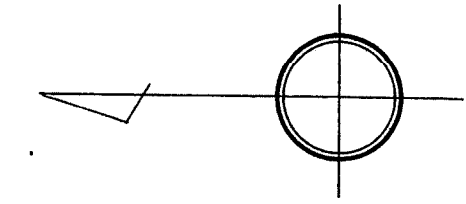
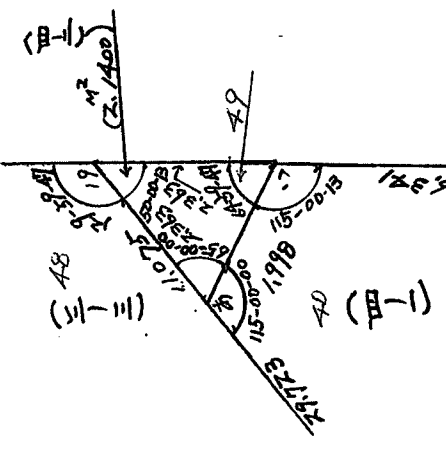


確定測量原図
東尻池換地区 24 街区

縮尺 三百分之一

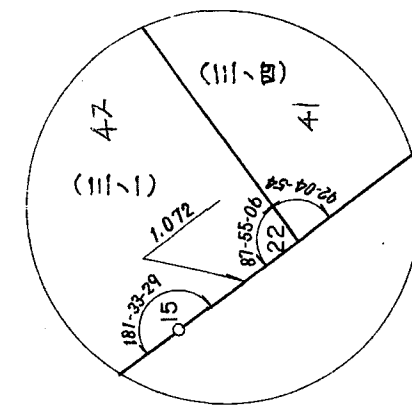

50 M
等 手 線

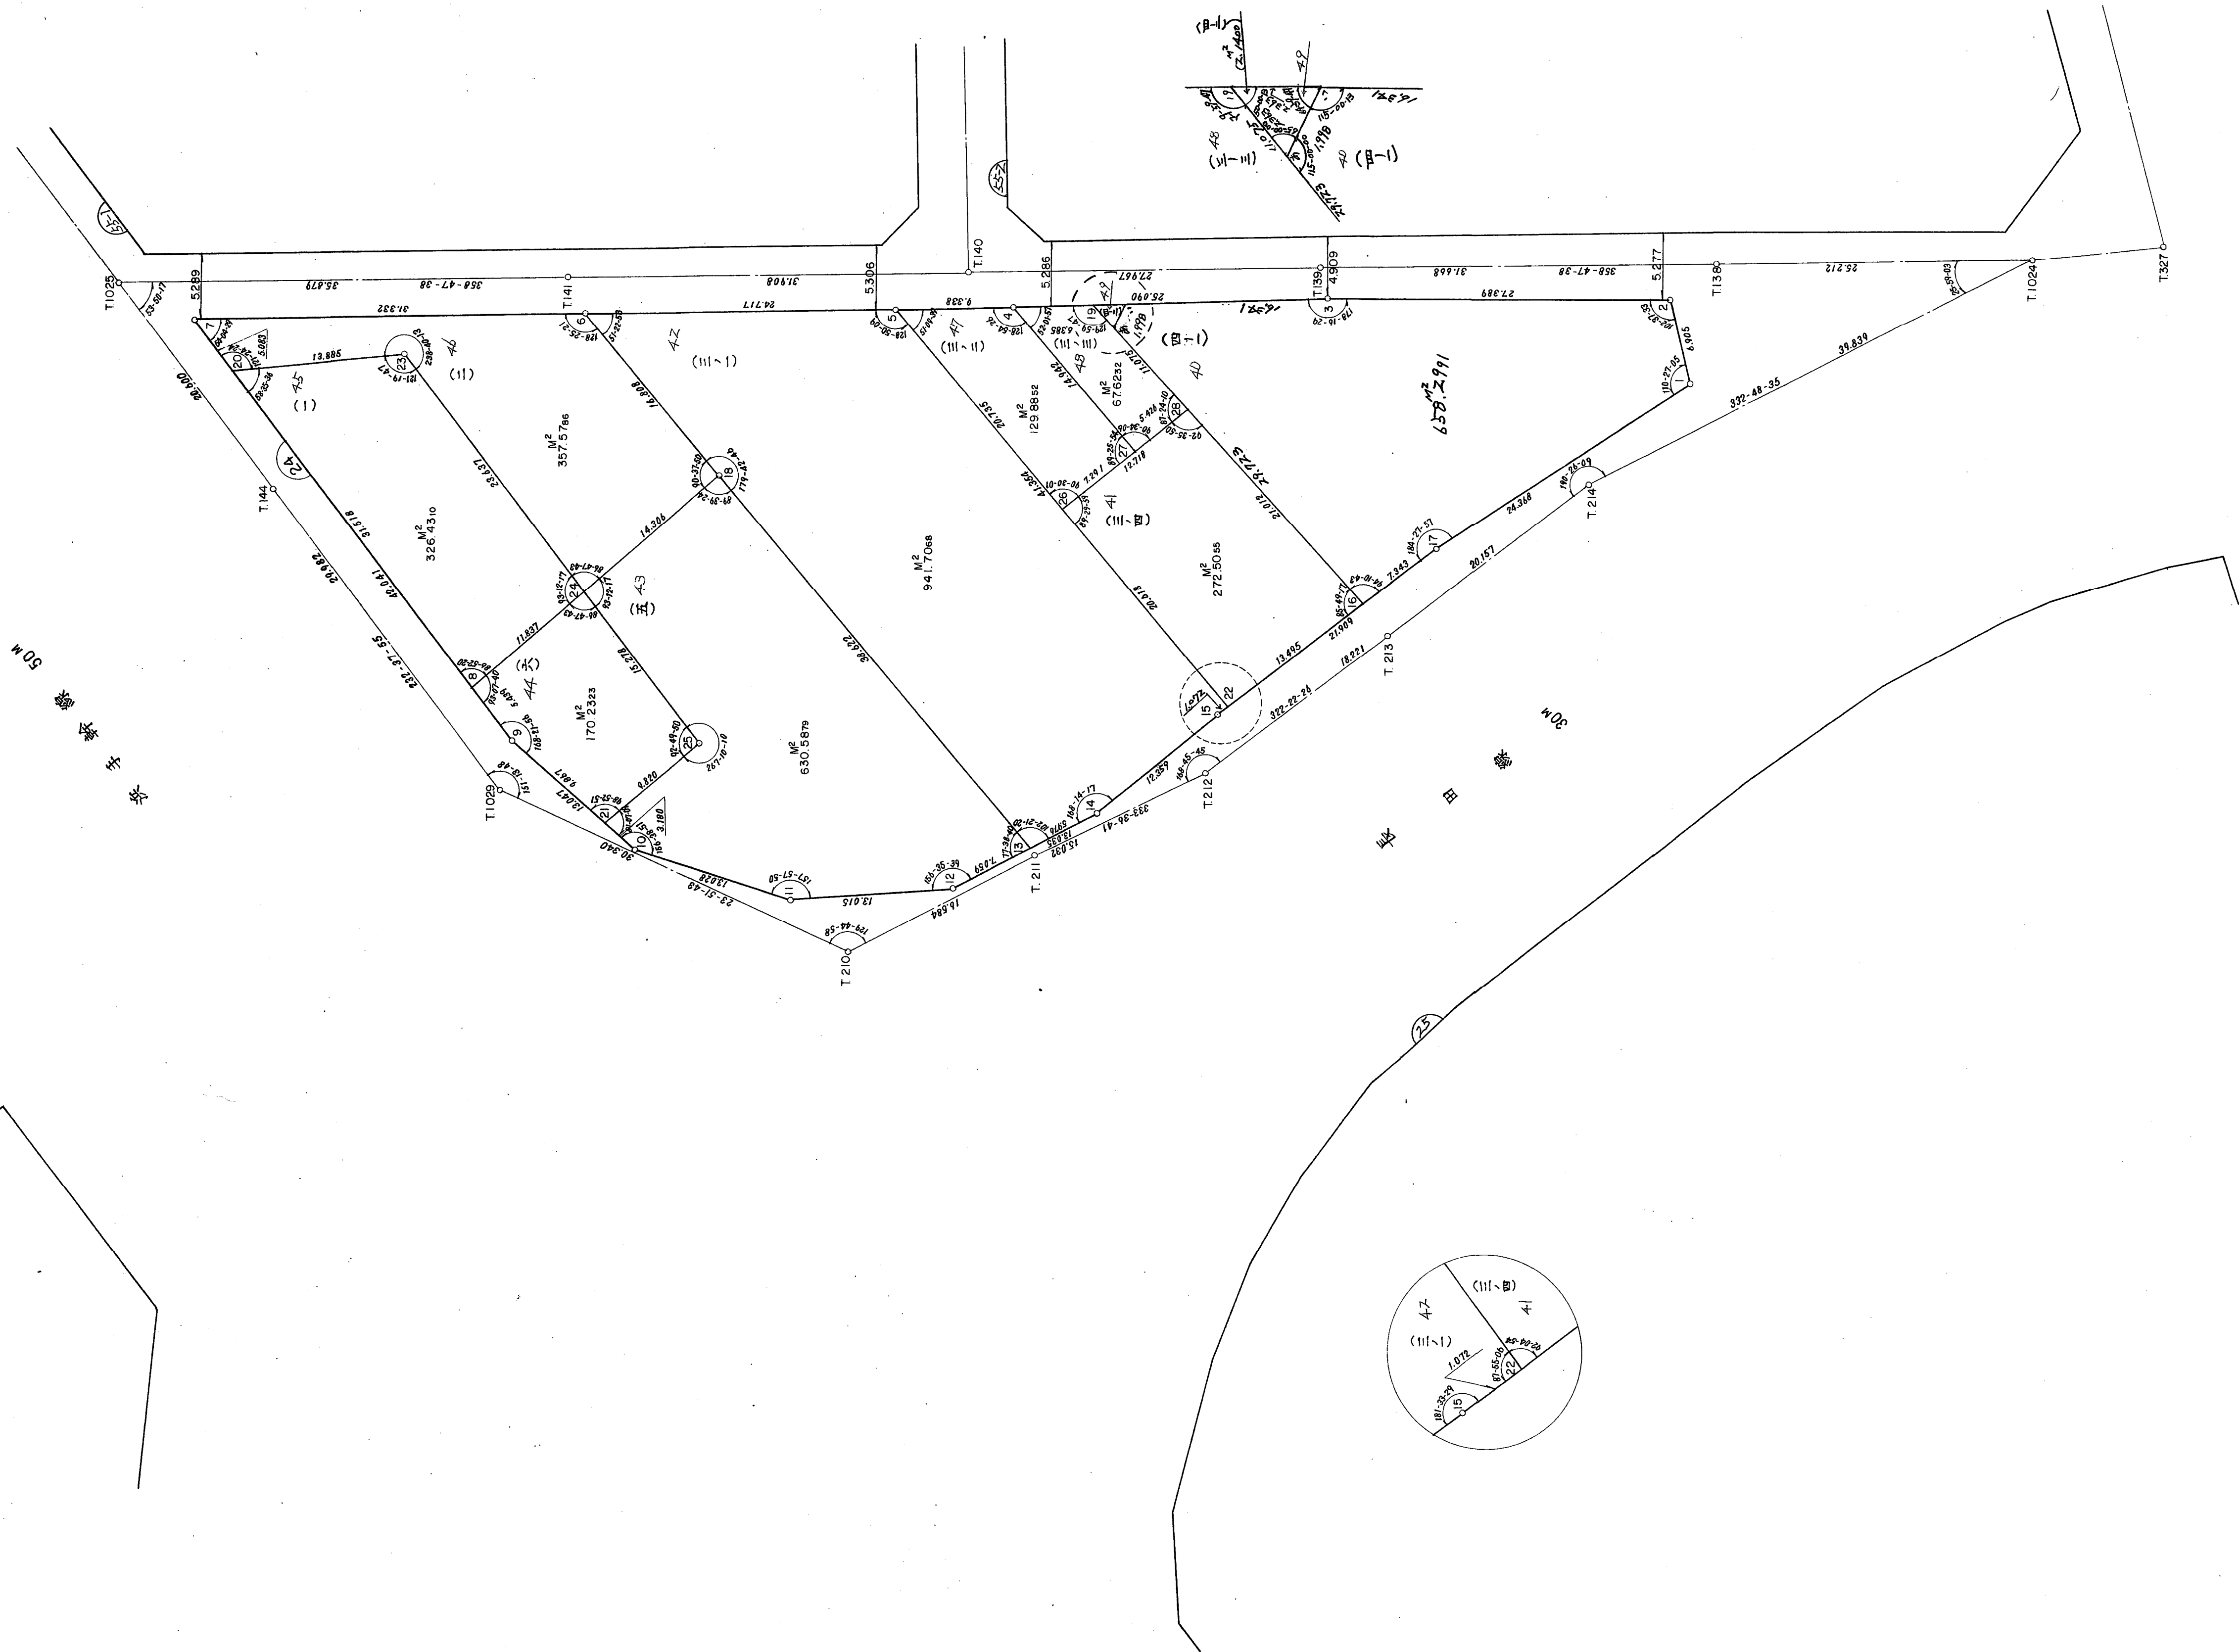

取扱注意
この資料は、土地区画整理事業に伴う換地処分時の測量
成果（日本測地系）ですので、あくまで参考資料として
取り扱ってください。