



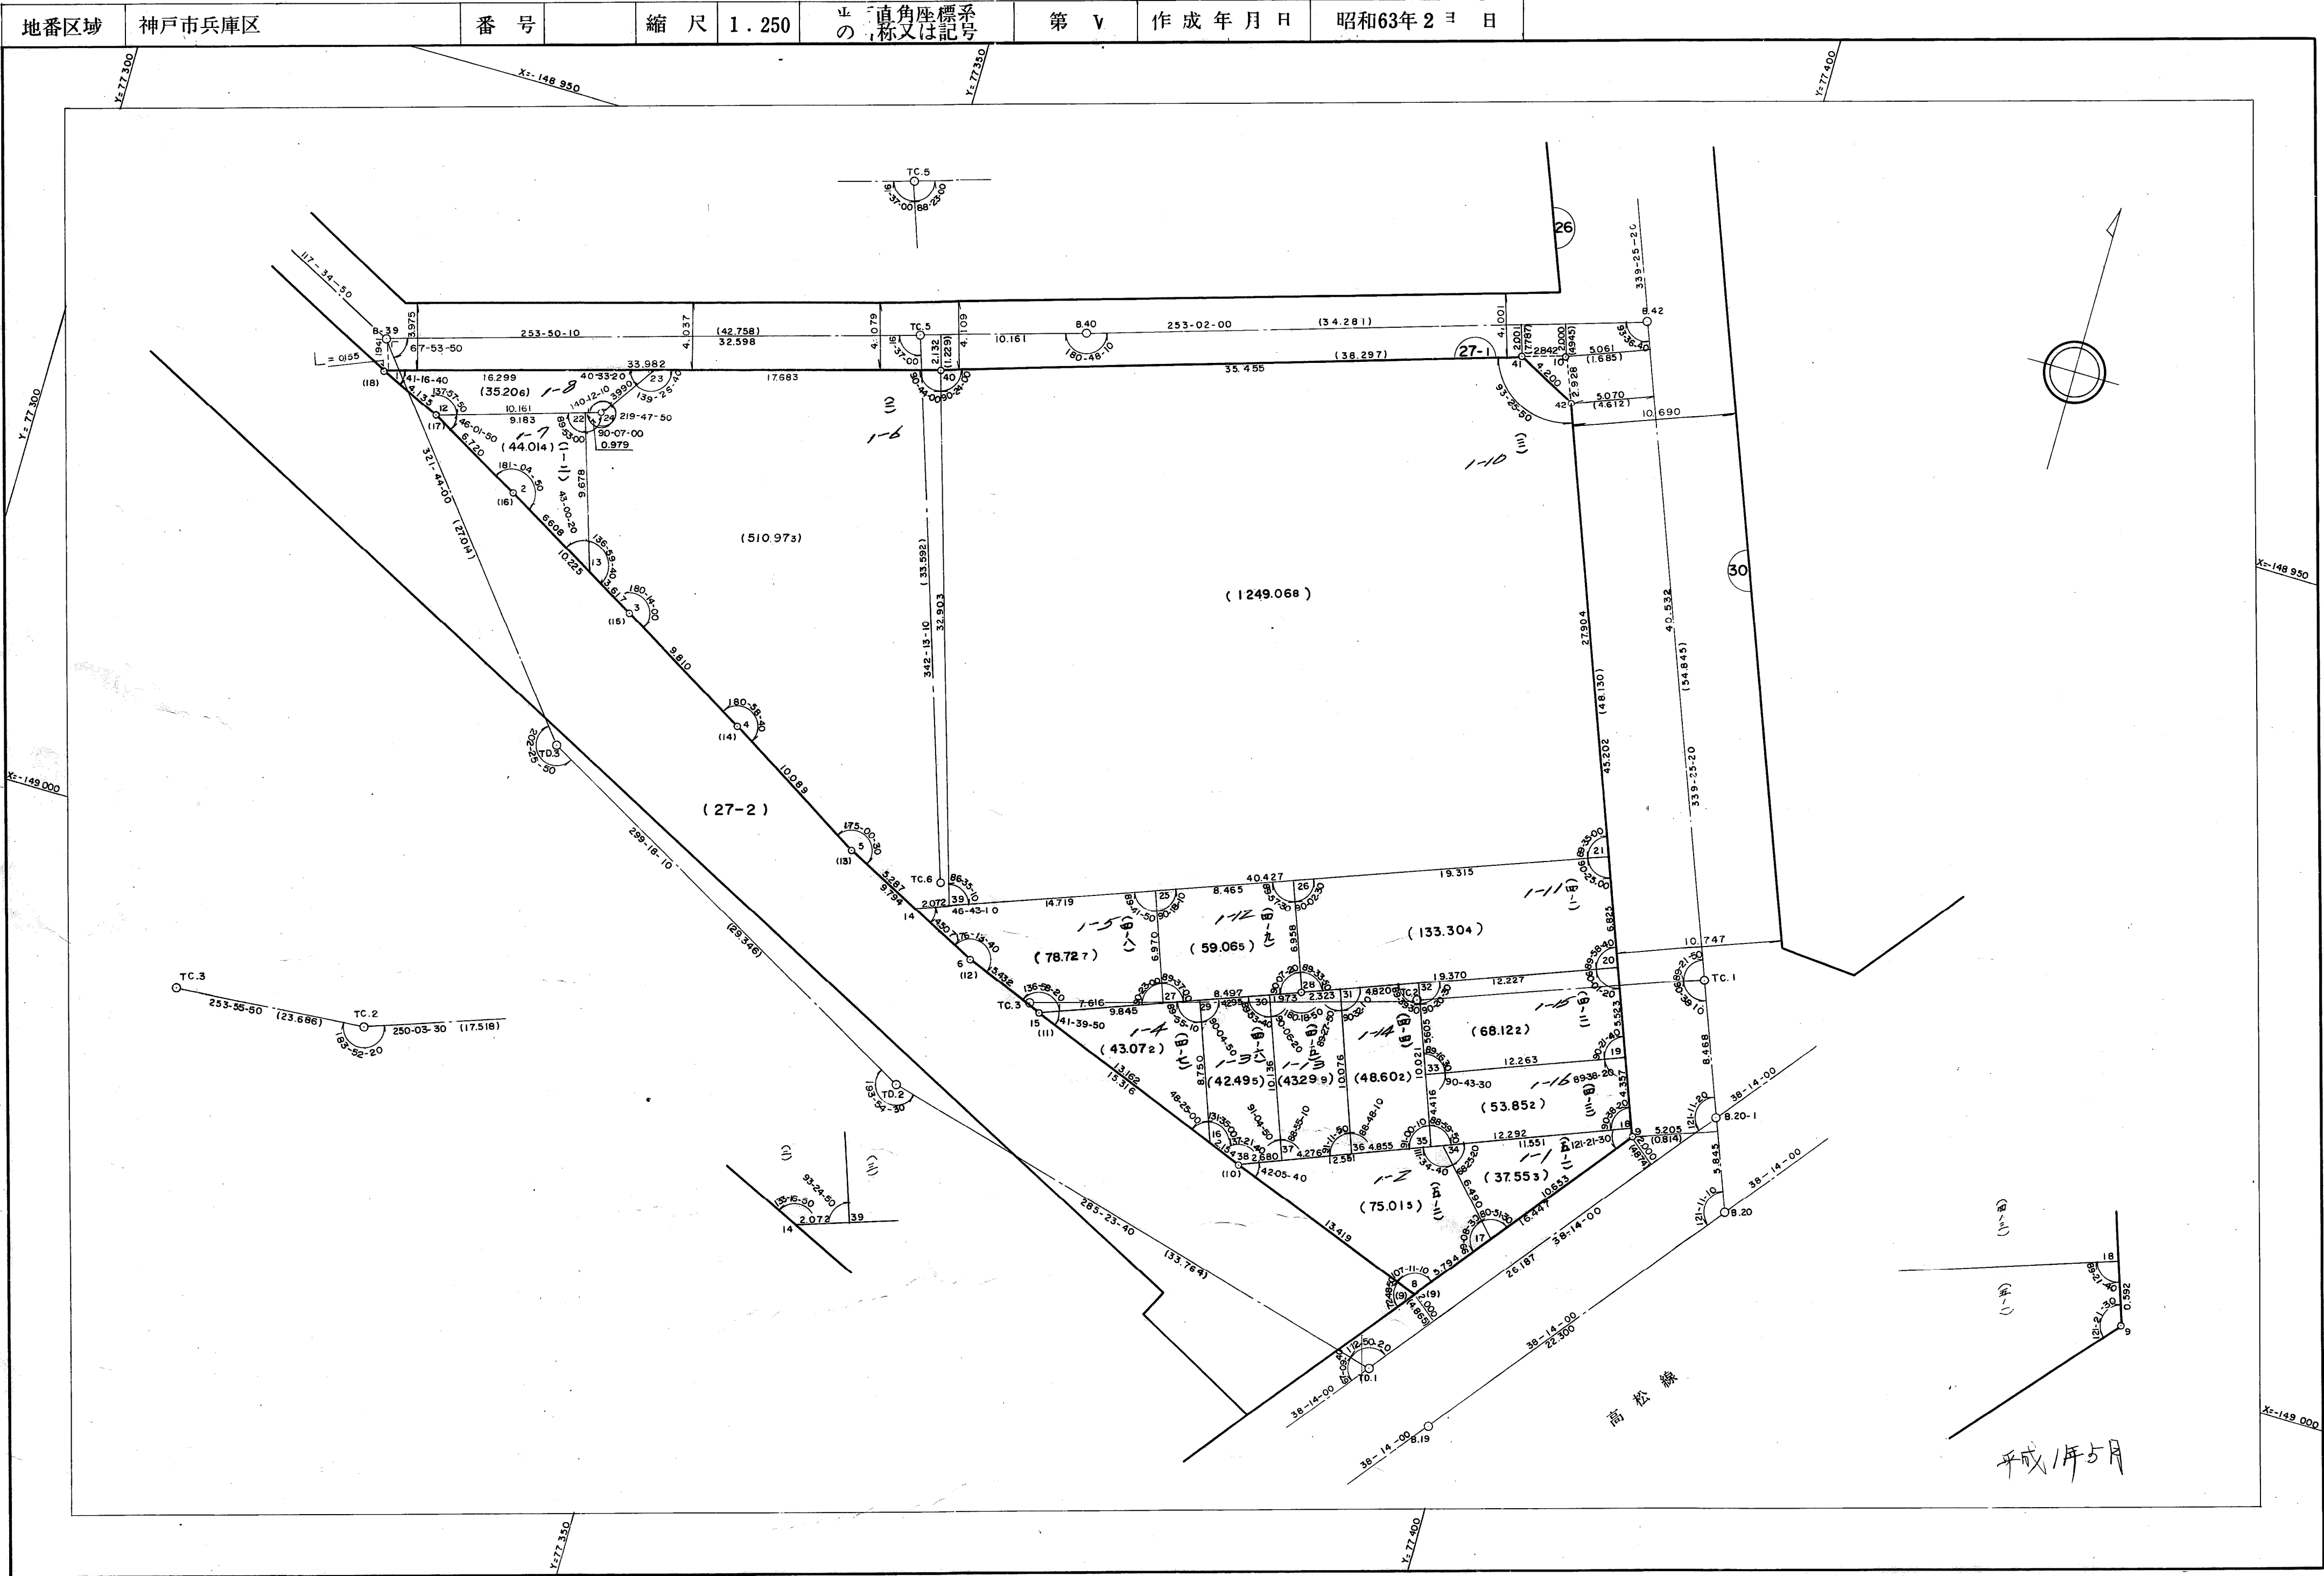


株式会社 青 田

神戸市都市計画局