


兵庫地区新川運河換地区36街区 確定測量原図

地 番 区 域 神戸市兵庫区和田崎町2丁目 縮 尺 1:250 第 V 作成年月日 昭和62年12月 日

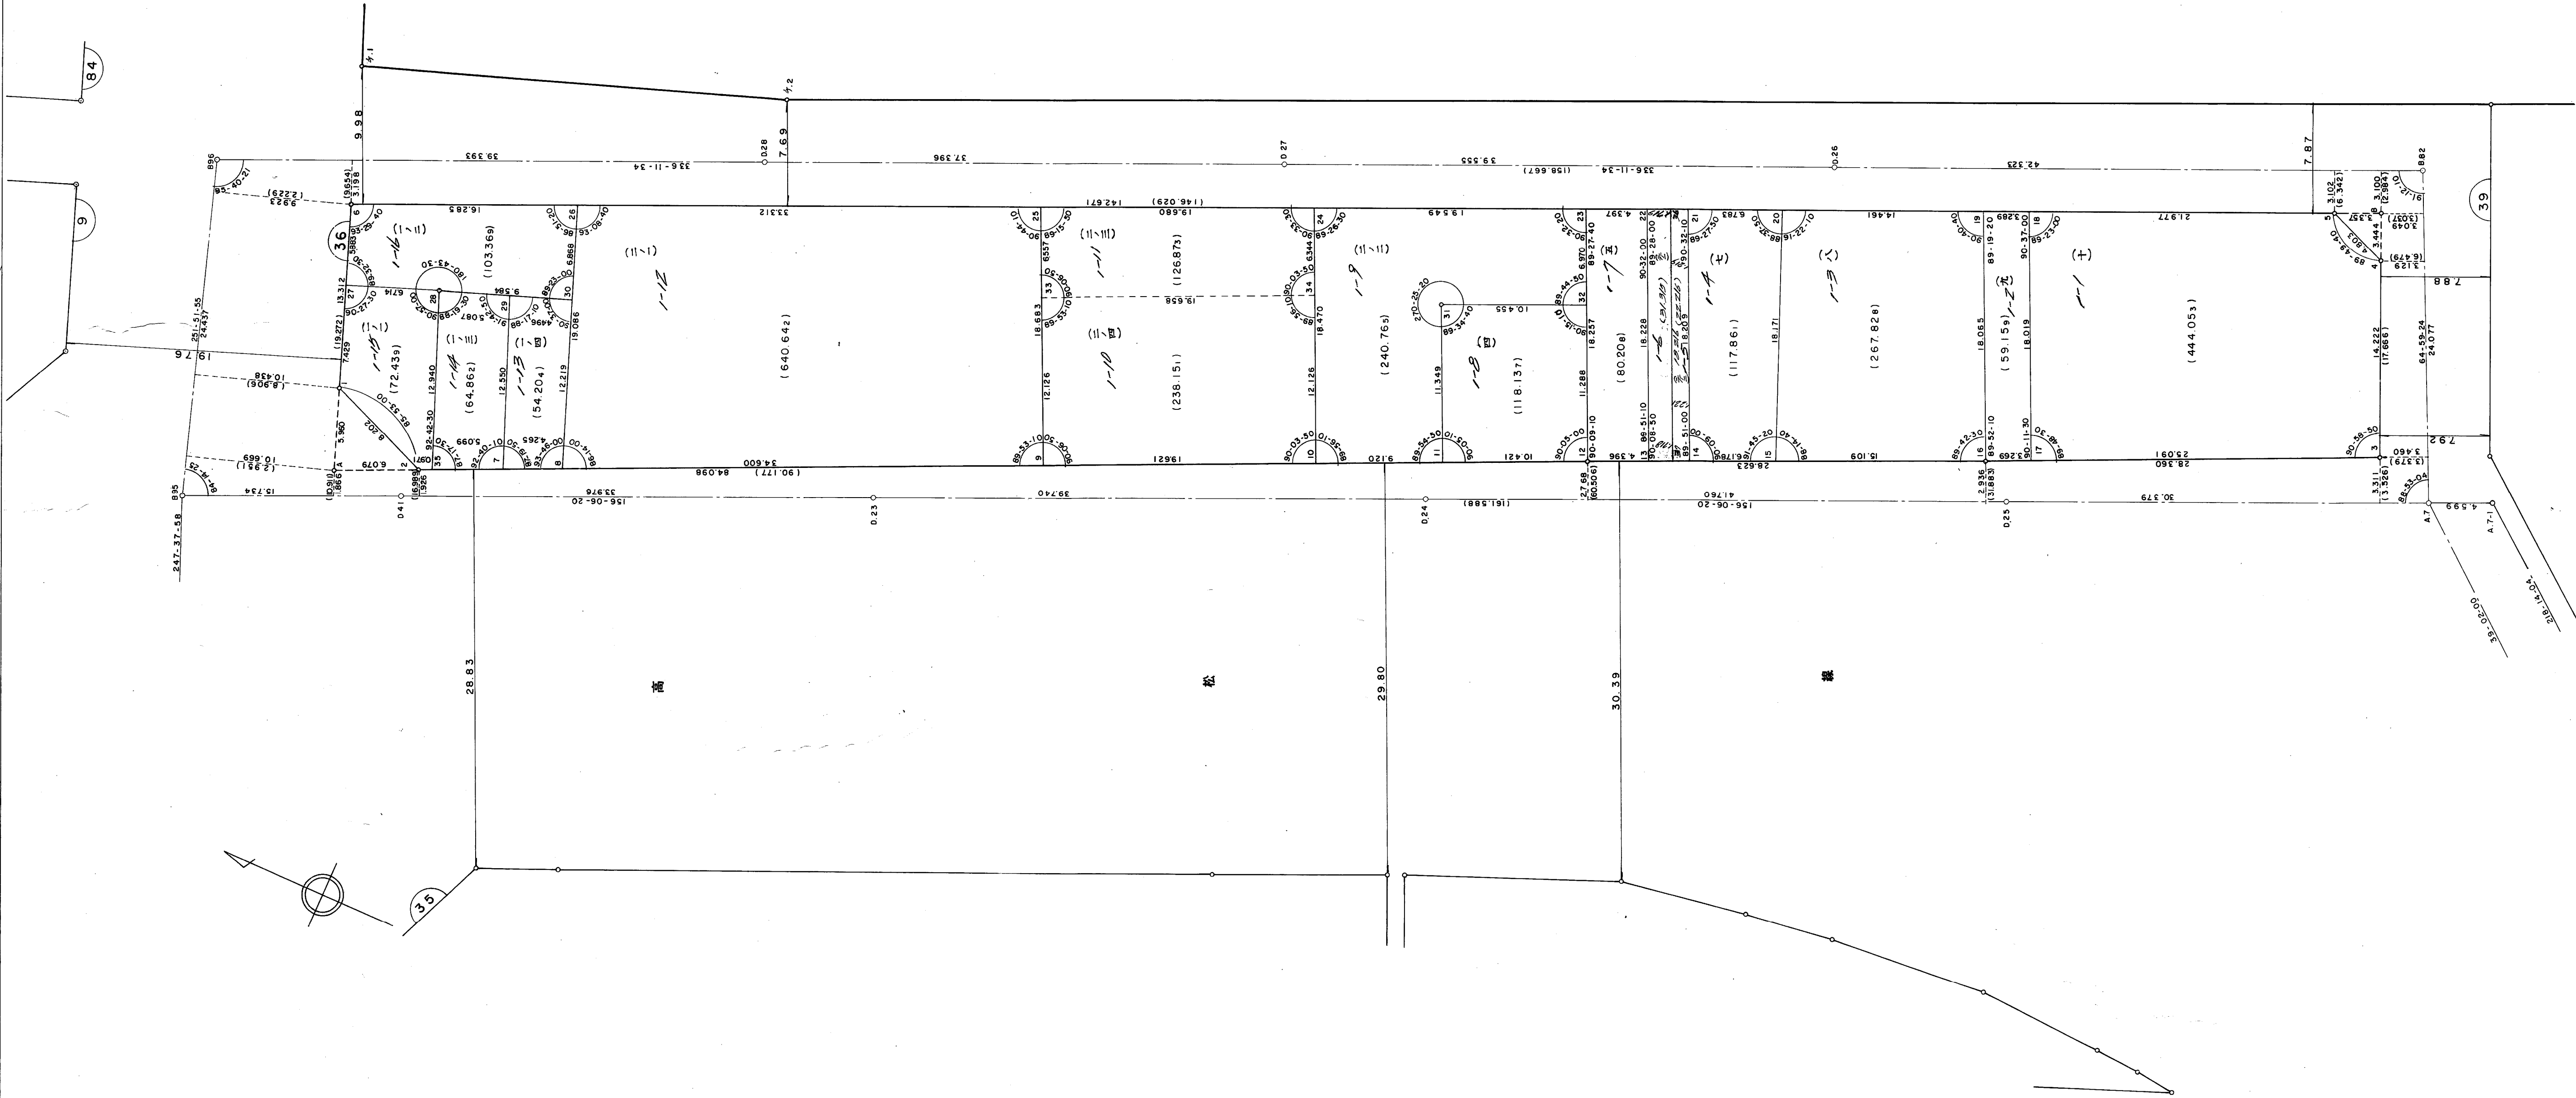

取扱注意
この資料は、土地区画整理事業に伴う換地処分時の測量
成果（日本測地系）ですので、あくまで参考資料として
取り扱ってください。