


鷹取東第一地区 16街区 確定測量原図

地番区域	神戸市長田区若松町10丁目	番号	16	縮尺	1:250	平面直角座標系	第 V	作成年月日	平成13年3月23日
------	---------------	----	----	----	-------	---------	-----	-------	------------



取扱注意

この資料は、土地区画整理事業に伴う換地処分時の測量成果（日本測地系）ですので、あくまで参考資料として取り扱ってください。

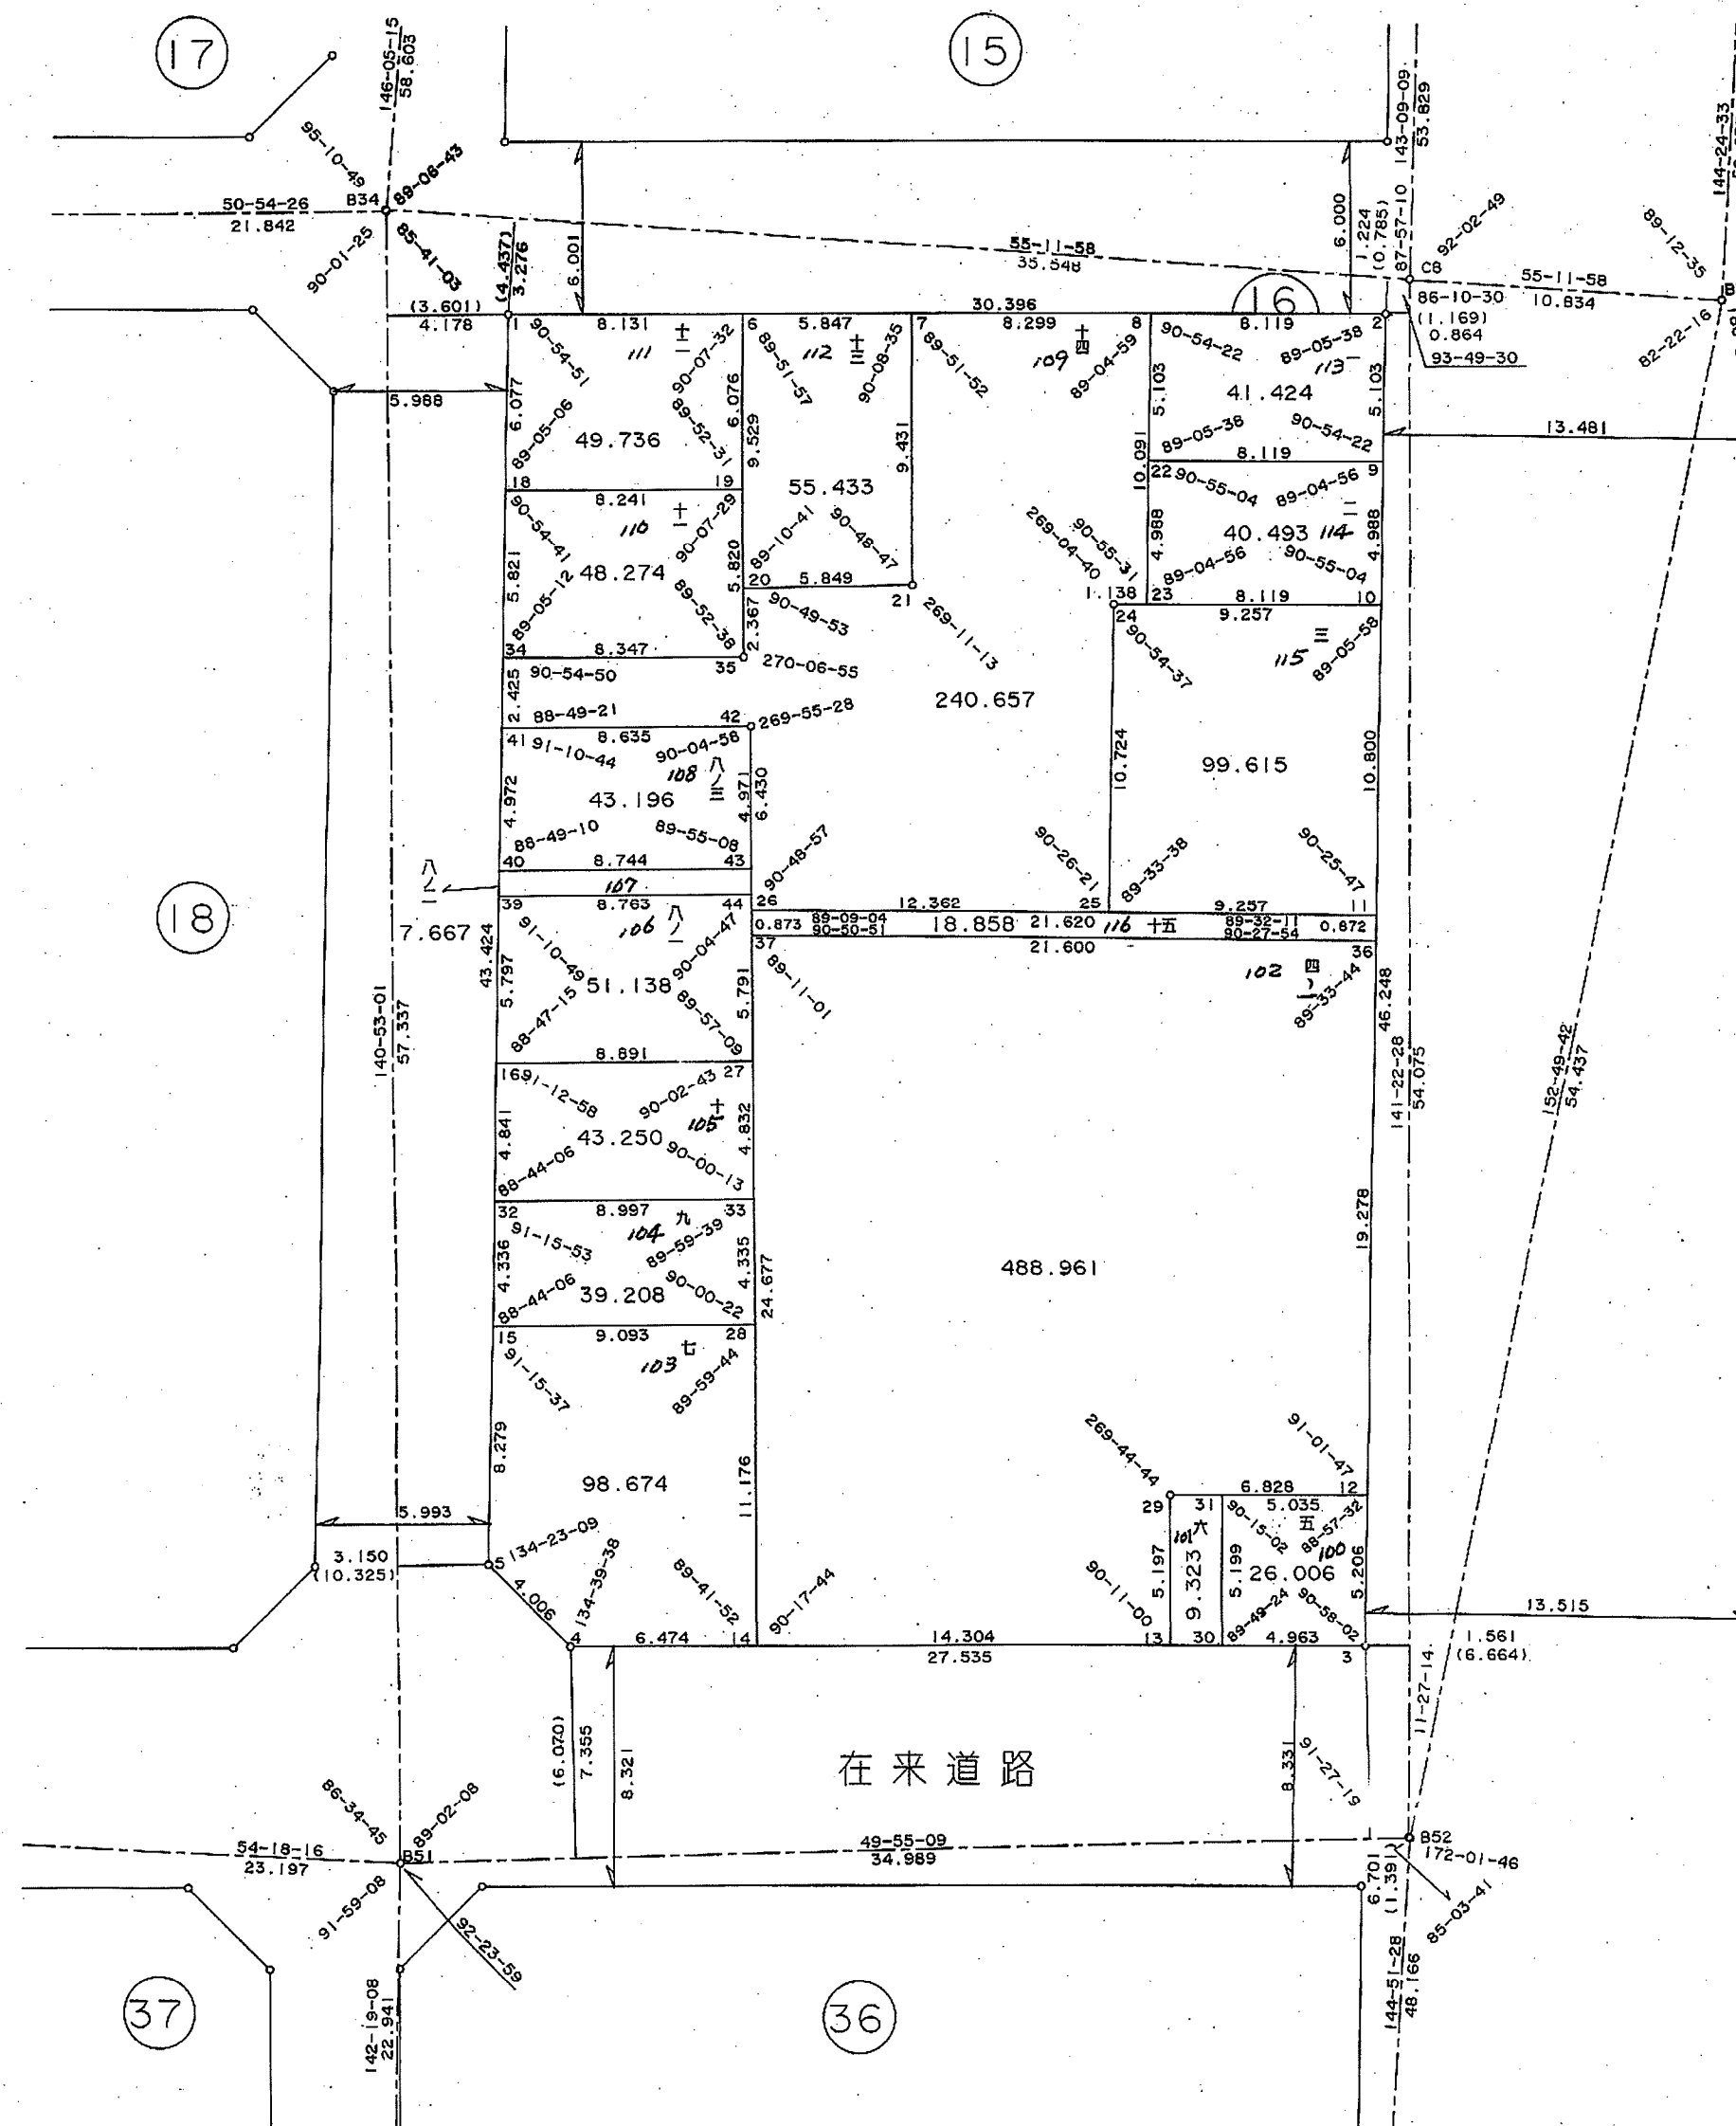

板宿線

在来道路

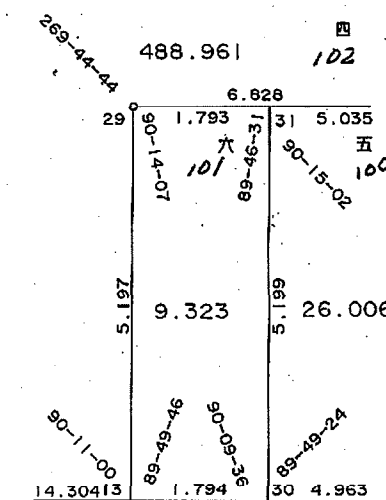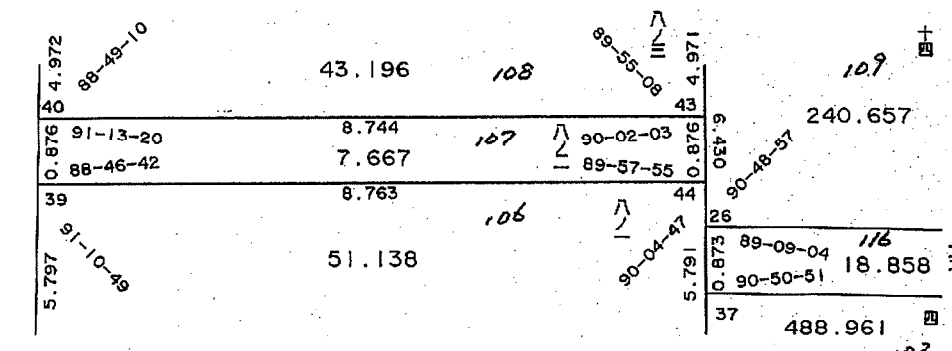

作成機関 昭和株式会社

計画機関 神戸市都市計画局