


鷹取東第一地区 21街区 確定測量原図

地番区域 神戸市長田区若松町11丁目 番号 21 縮尺 1:250 平面直角座標系 第 V 作成年月日 平成12年3月24日

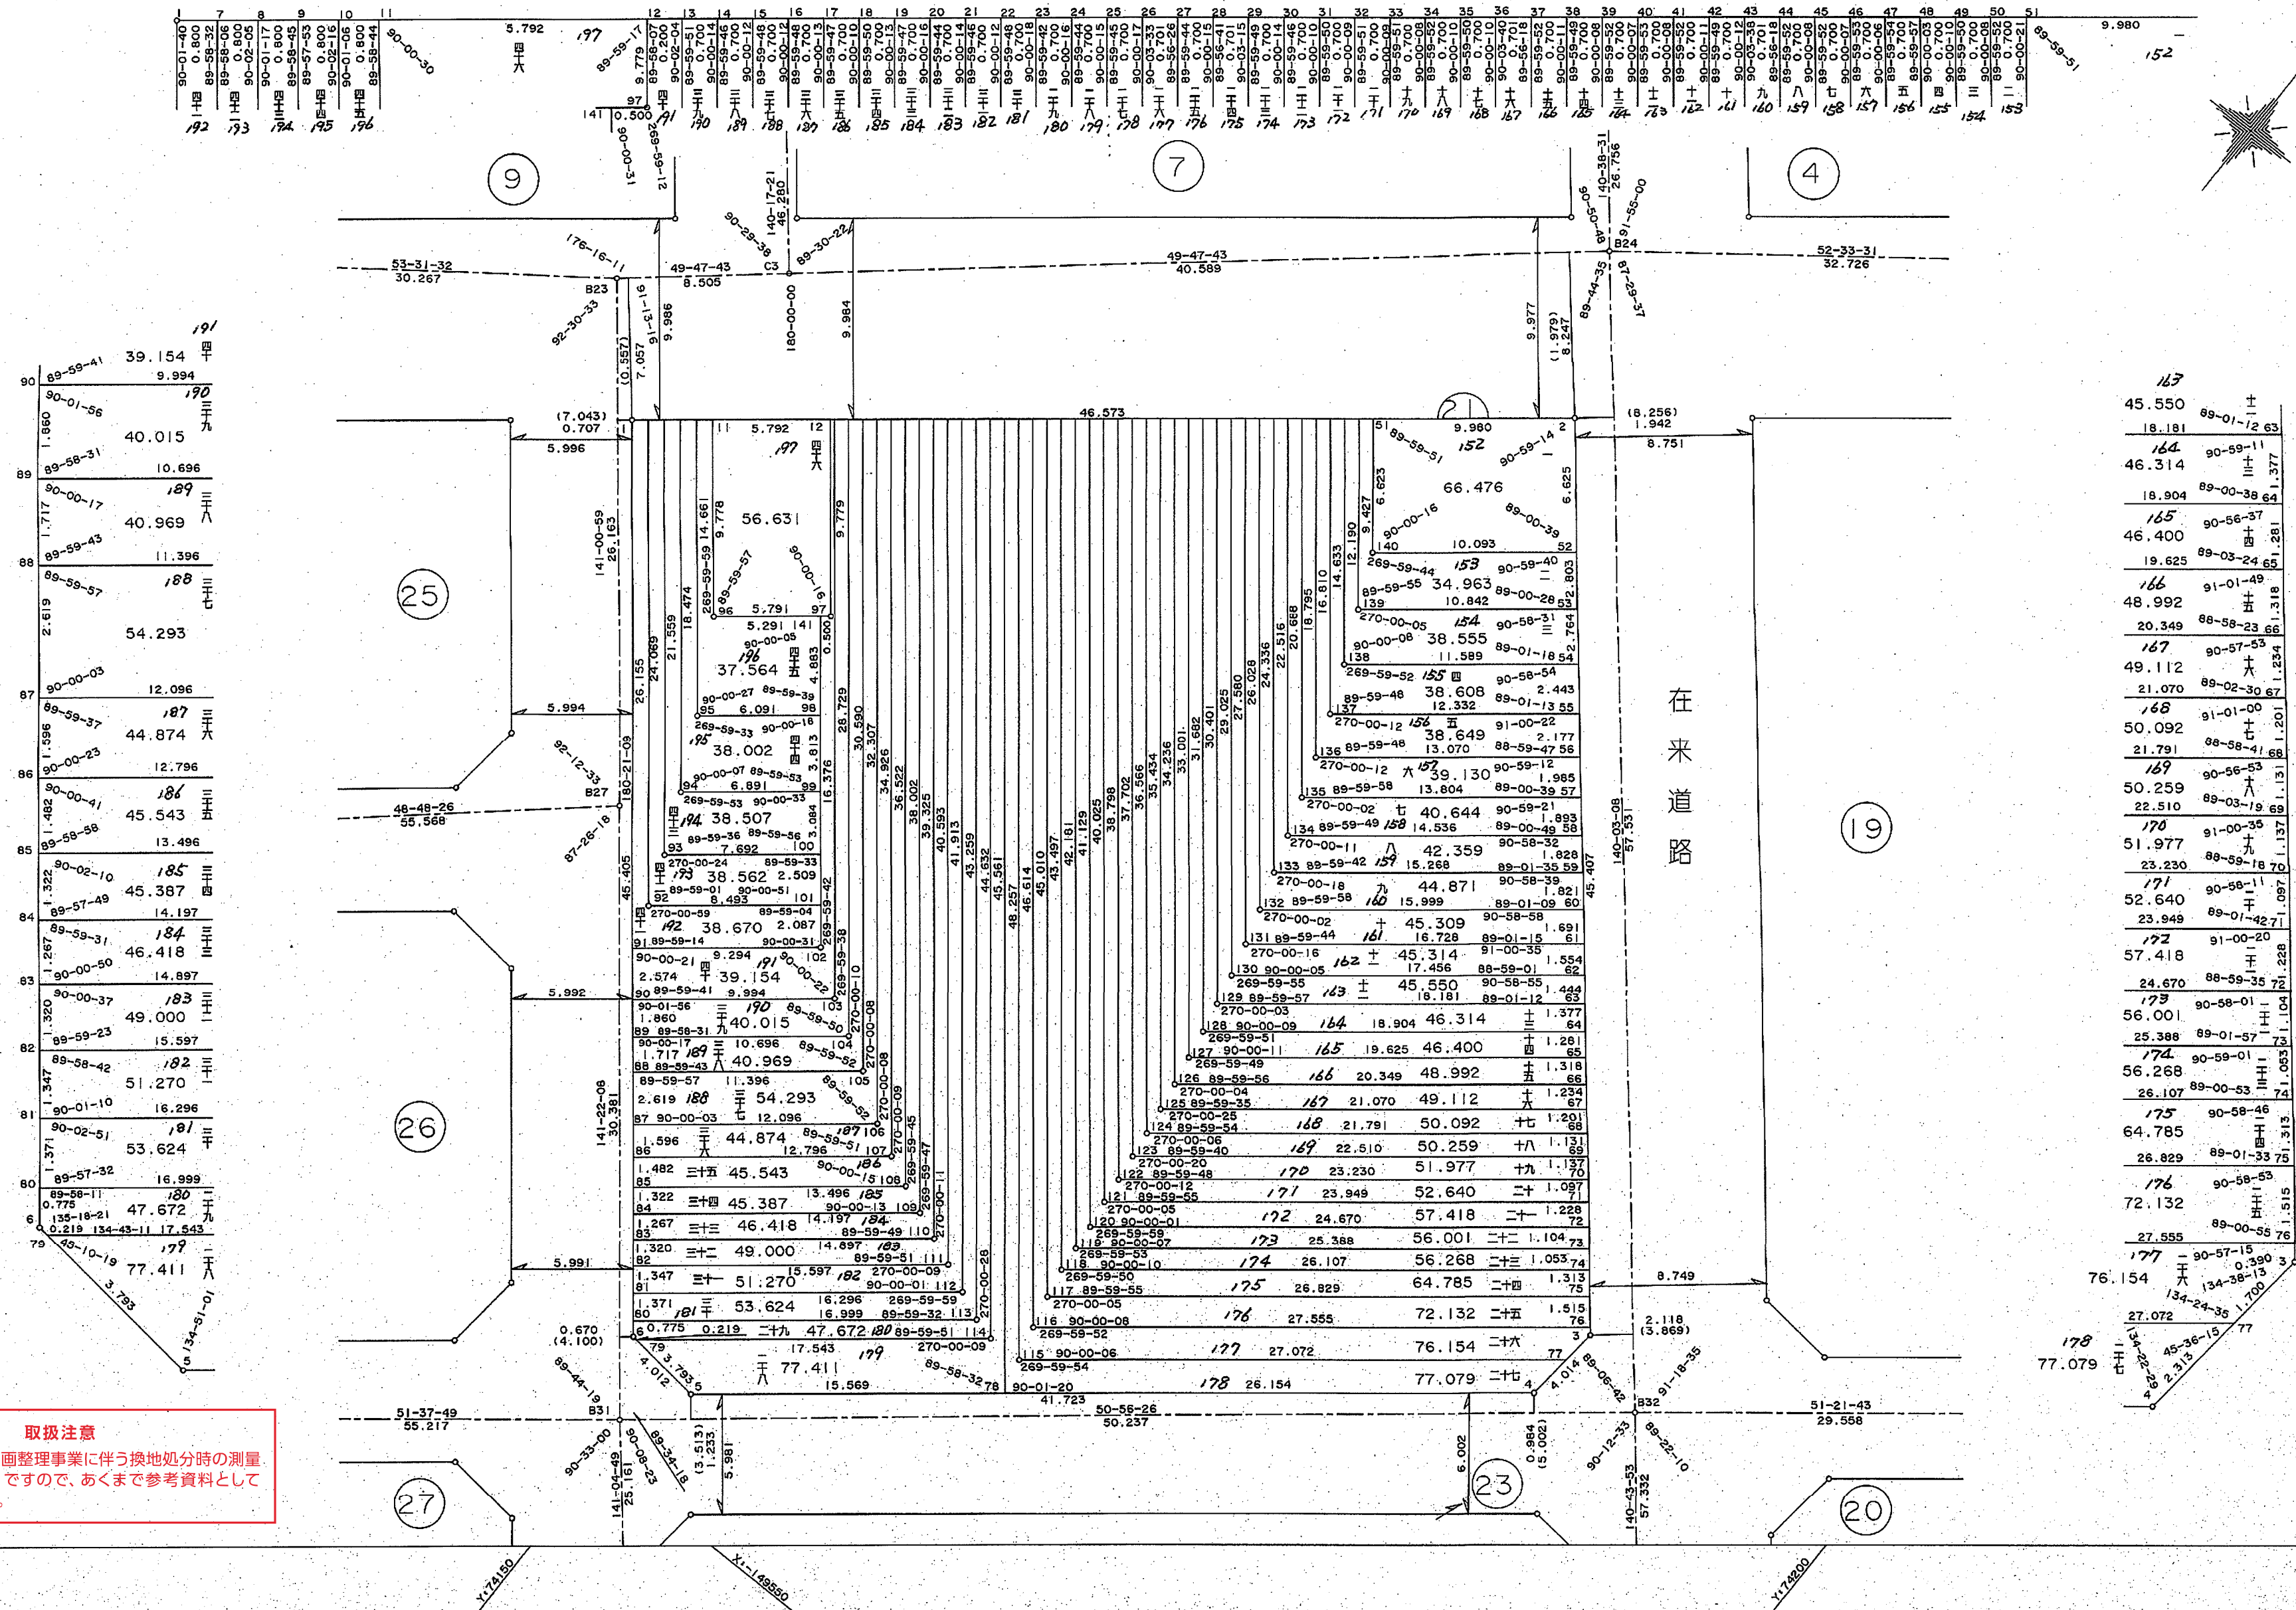

取扱注意
この資料は、土地区画整理事業に伴う換地処分時の測量成果（日本測地系）ですので、あくまで参考資料として取り扱ってください。

作成機関 昭和株式会社

計画機関 神戸市都市計画局