
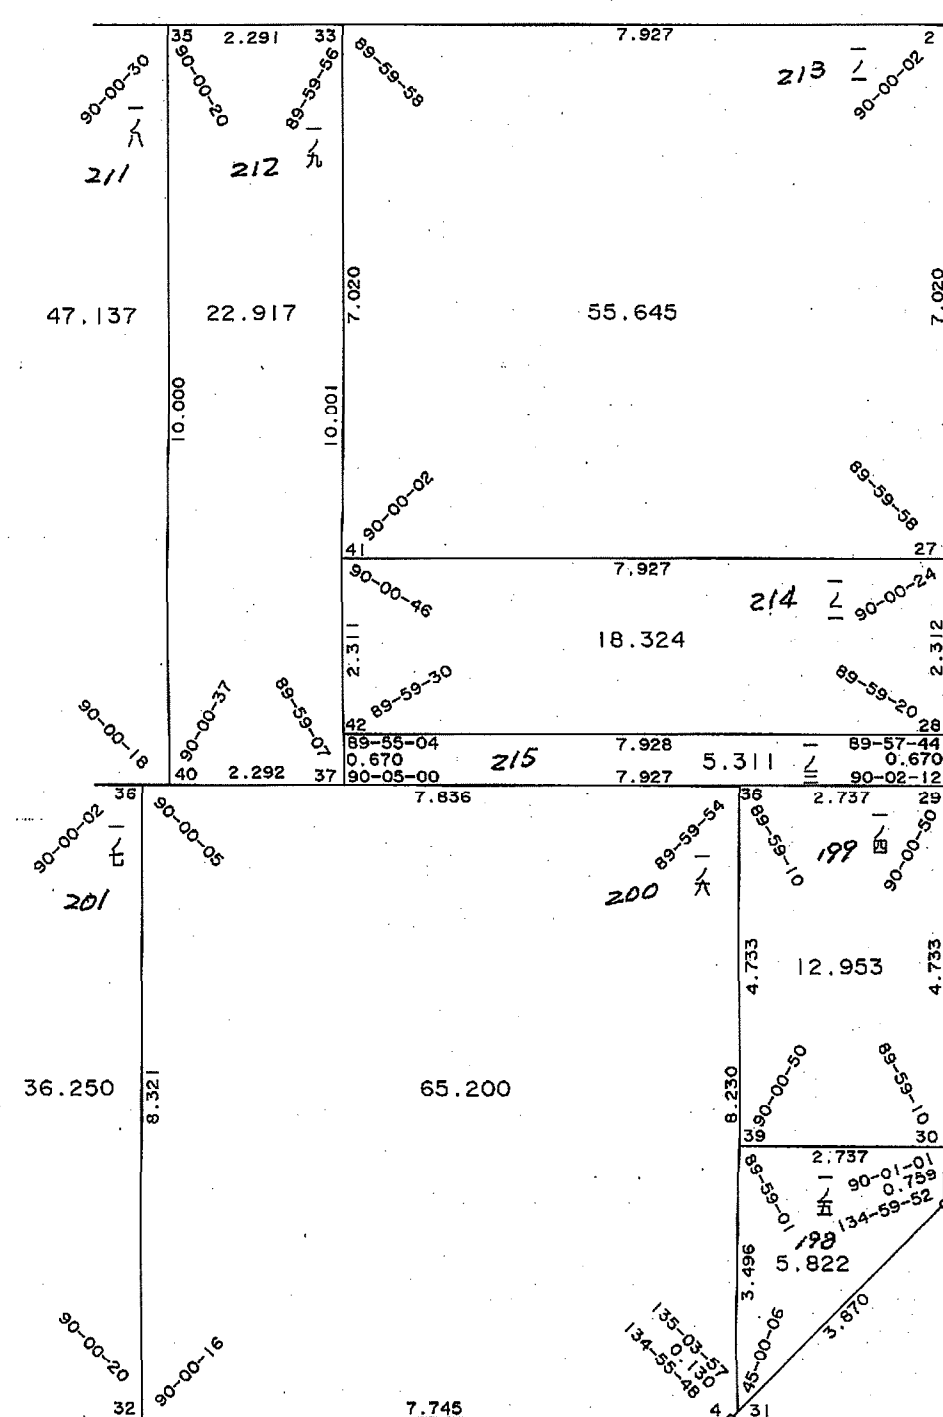


# 鷹取東第一地区 25街区 確定測量原図

|      |               |    |    |    |       |         |     |       |            |
|------|---------------|----|----|----|-------|---------|-----|-------|------------|
| 地番区域 | 神戸市長田区若松町11丁目 | 番号 | 25 | 縮尺 | 1:250 | 平面直角座標系 | 第 V | 作成年月日 | 平成12年3月24日 |
|------|---------------|----|----|----|-------|---------|-----|-------|------------|

## 取扱注意

この資料は、土地区画整理事業に伴う換地処分時の測量成果（日本測地系）ですので、あくまで参考資料として取り扱ってください。

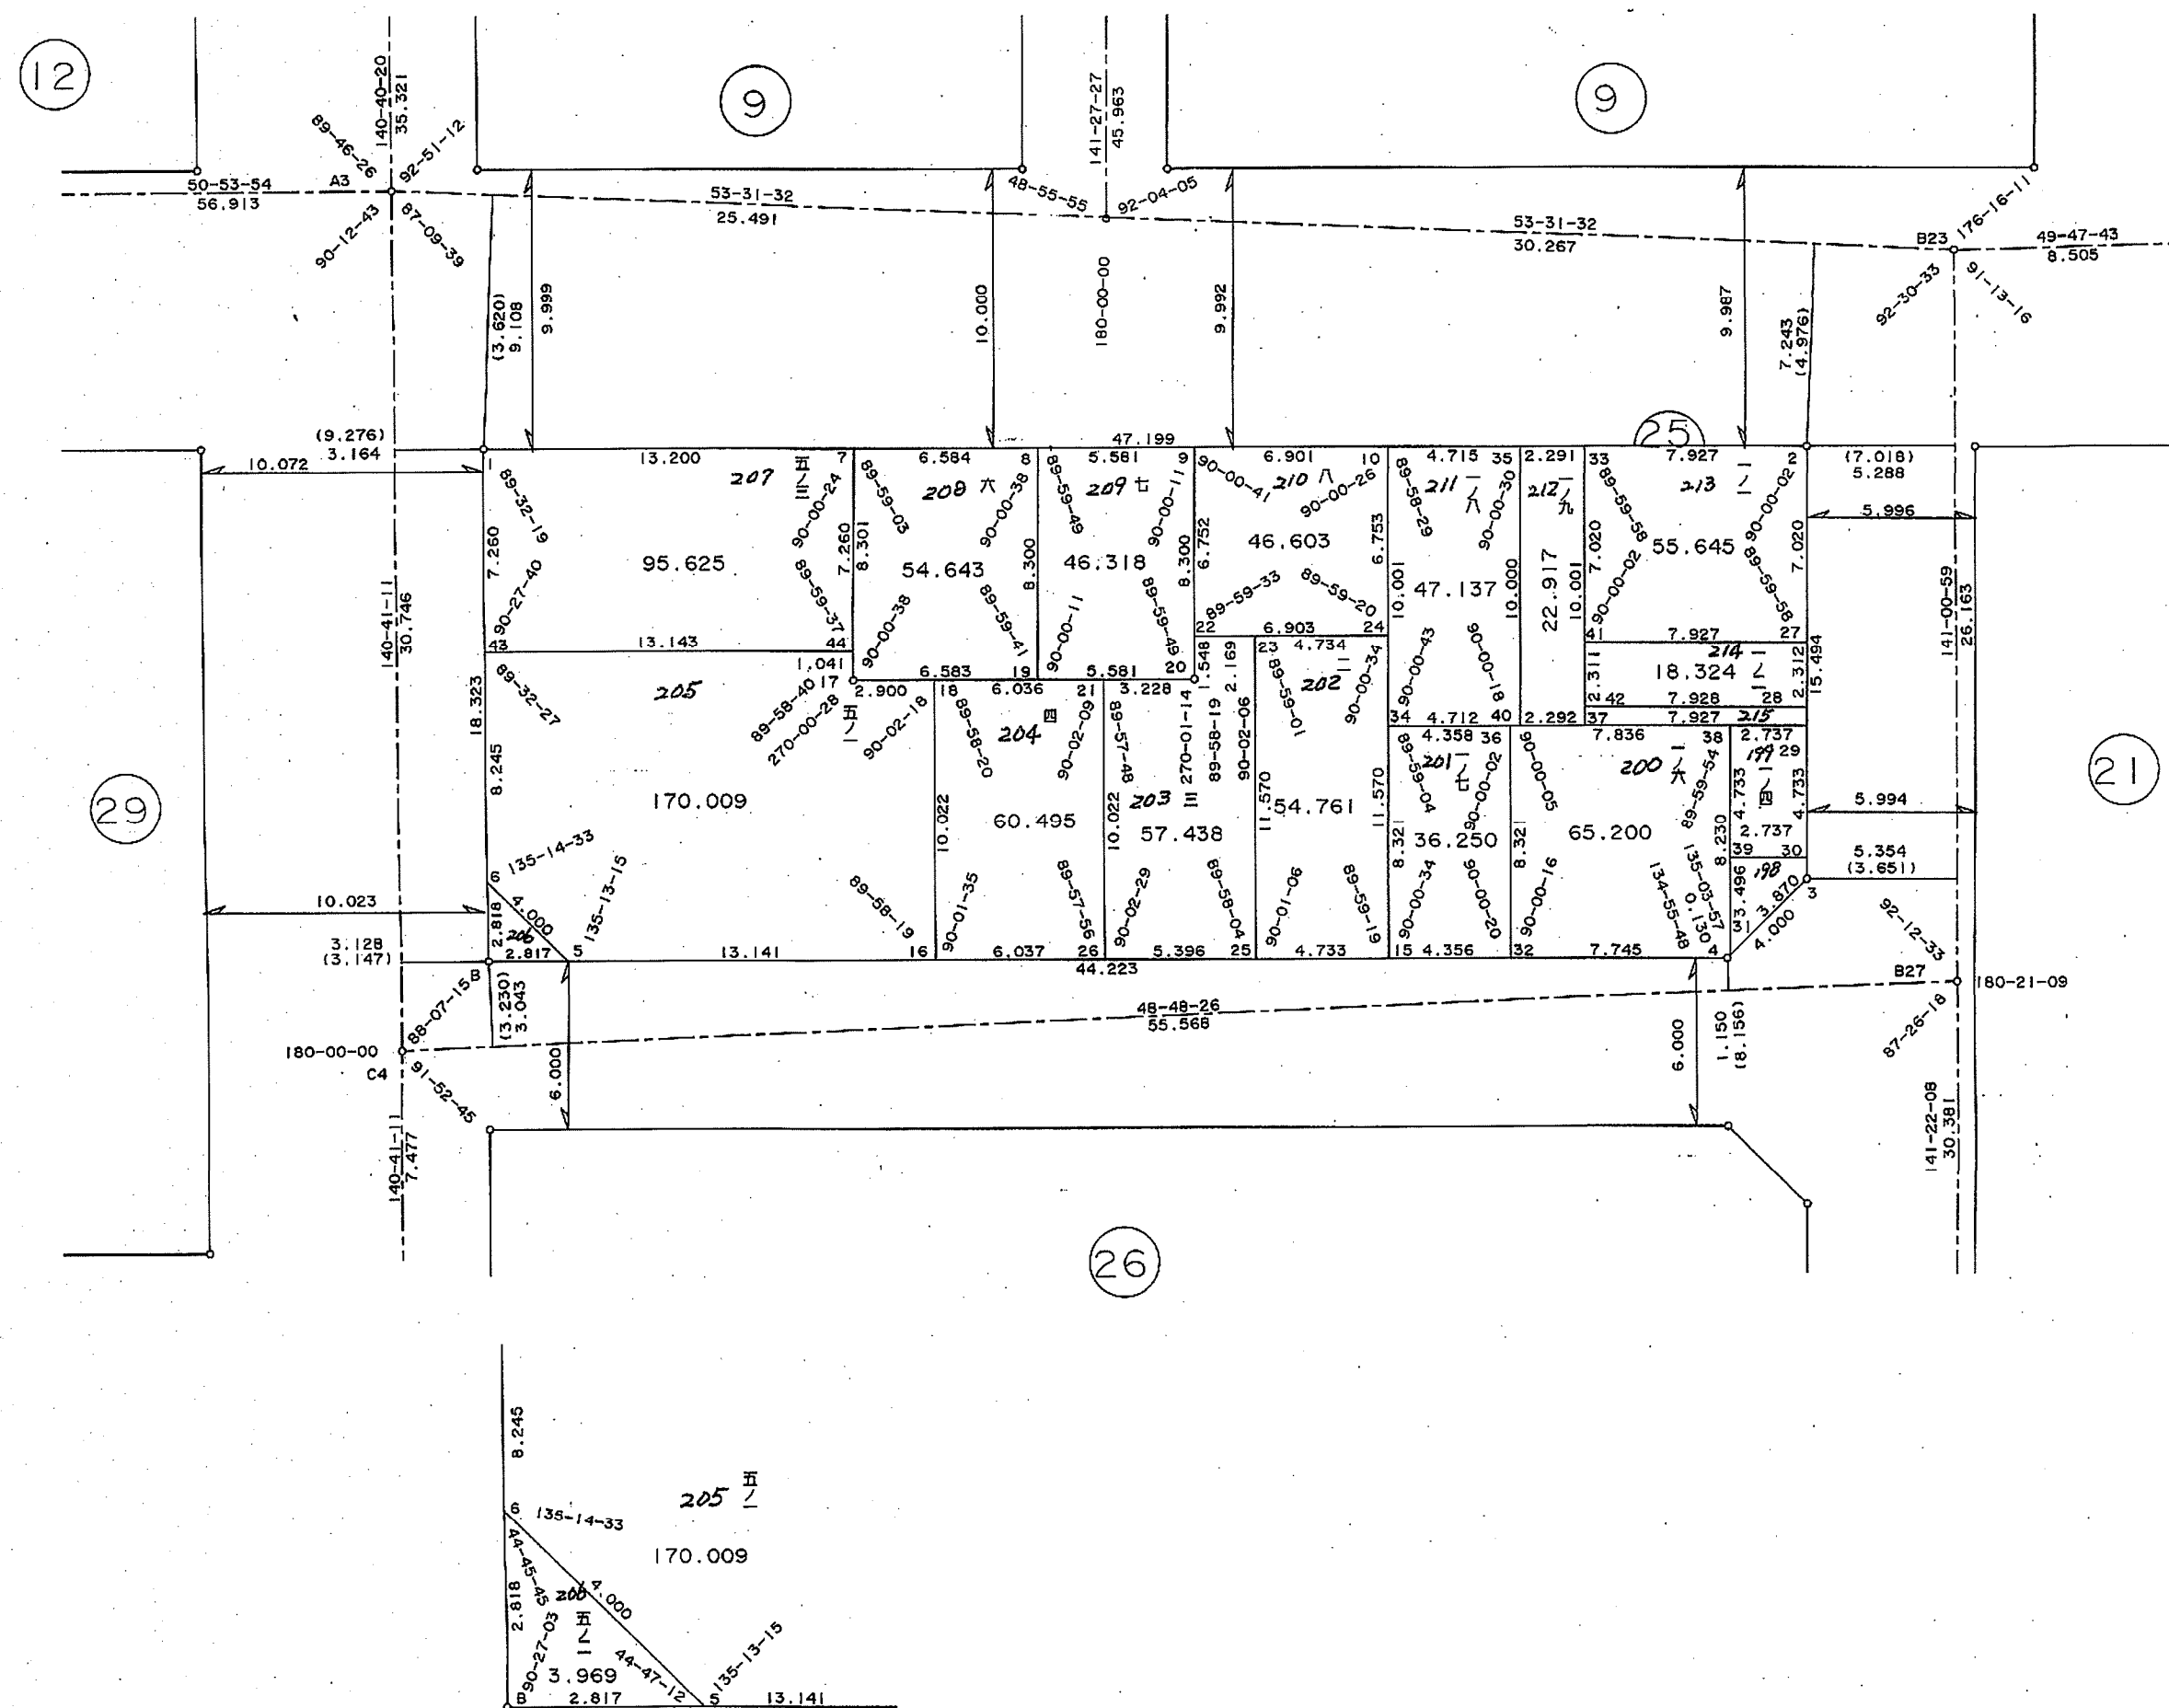

作成機関 昭和株式会社

計画機関 神戸市都市計画局