
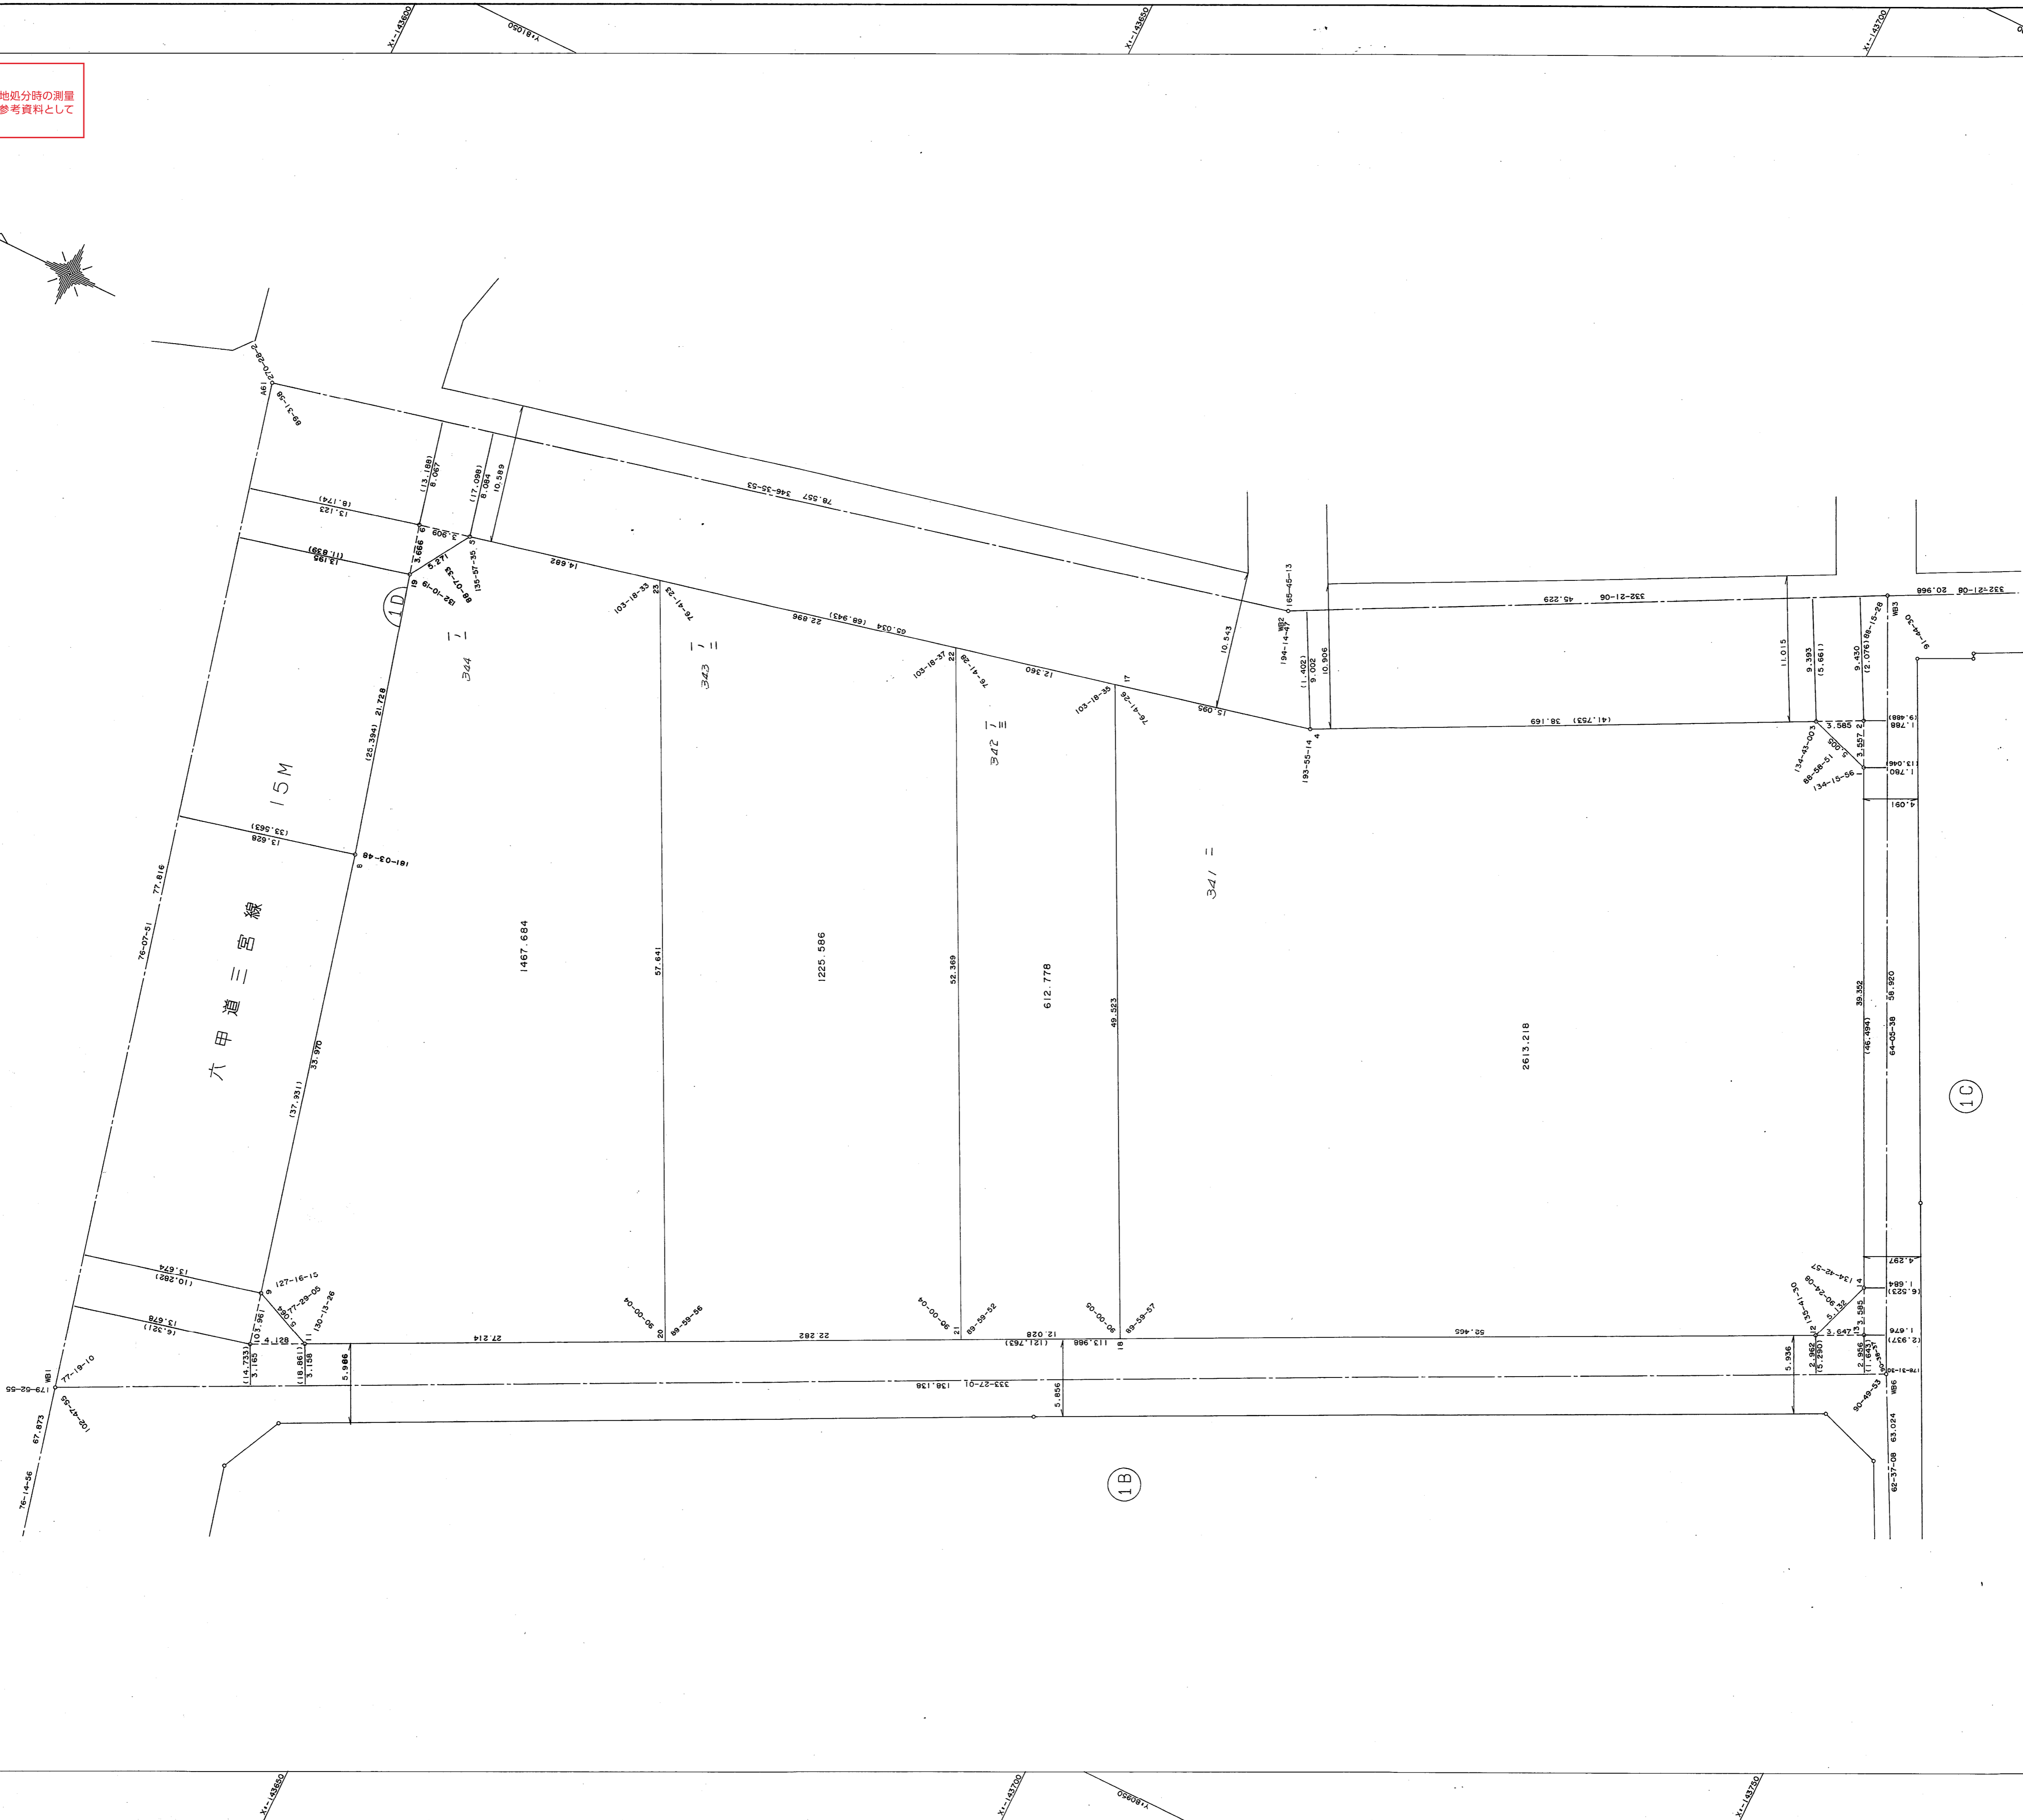


# 葺合地区脇浜換地区1D街区 確定測量原図

地番区域 神戸市中央区脇浜町1丁目 番号 4 縮尺 1:250 平面直角座標系 第 V 作成年月日 平成8年3月28日

**取扱注意**  
この資料は、土地区画整理事業に伴う換地処分時の測量成果（日本測地系）ですので、あくまで参考資料として取り扱ってください。

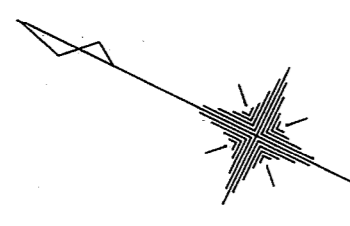

1C

1B