
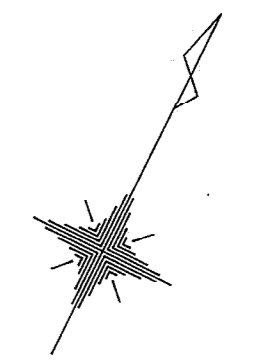


取扱注意  
この資料は、土地整理事業に伴う換地処分時の測量  
成果（日本測地系）ですので、あくまで参考資料として  
取り扱ってください。

# 葺合地区脇浜換地区 2D街区 確定測量原図

|      |              |    |    |    |       |         |     |       |                 |
|------|--------------|----|----|----|-------|---------|-----|-------|-----------------|
| 地番区域 | 神戸市中央区脇浜町2丁目 | 番号 | 10 | 縮尺 | 1:250 | 平面直角座標系 | 第 V | 作成年月日 | 平成 8 年 3 月 28 日 |
|------|--------------|----|----|----|-------|---------|-----|-------|-----------------|

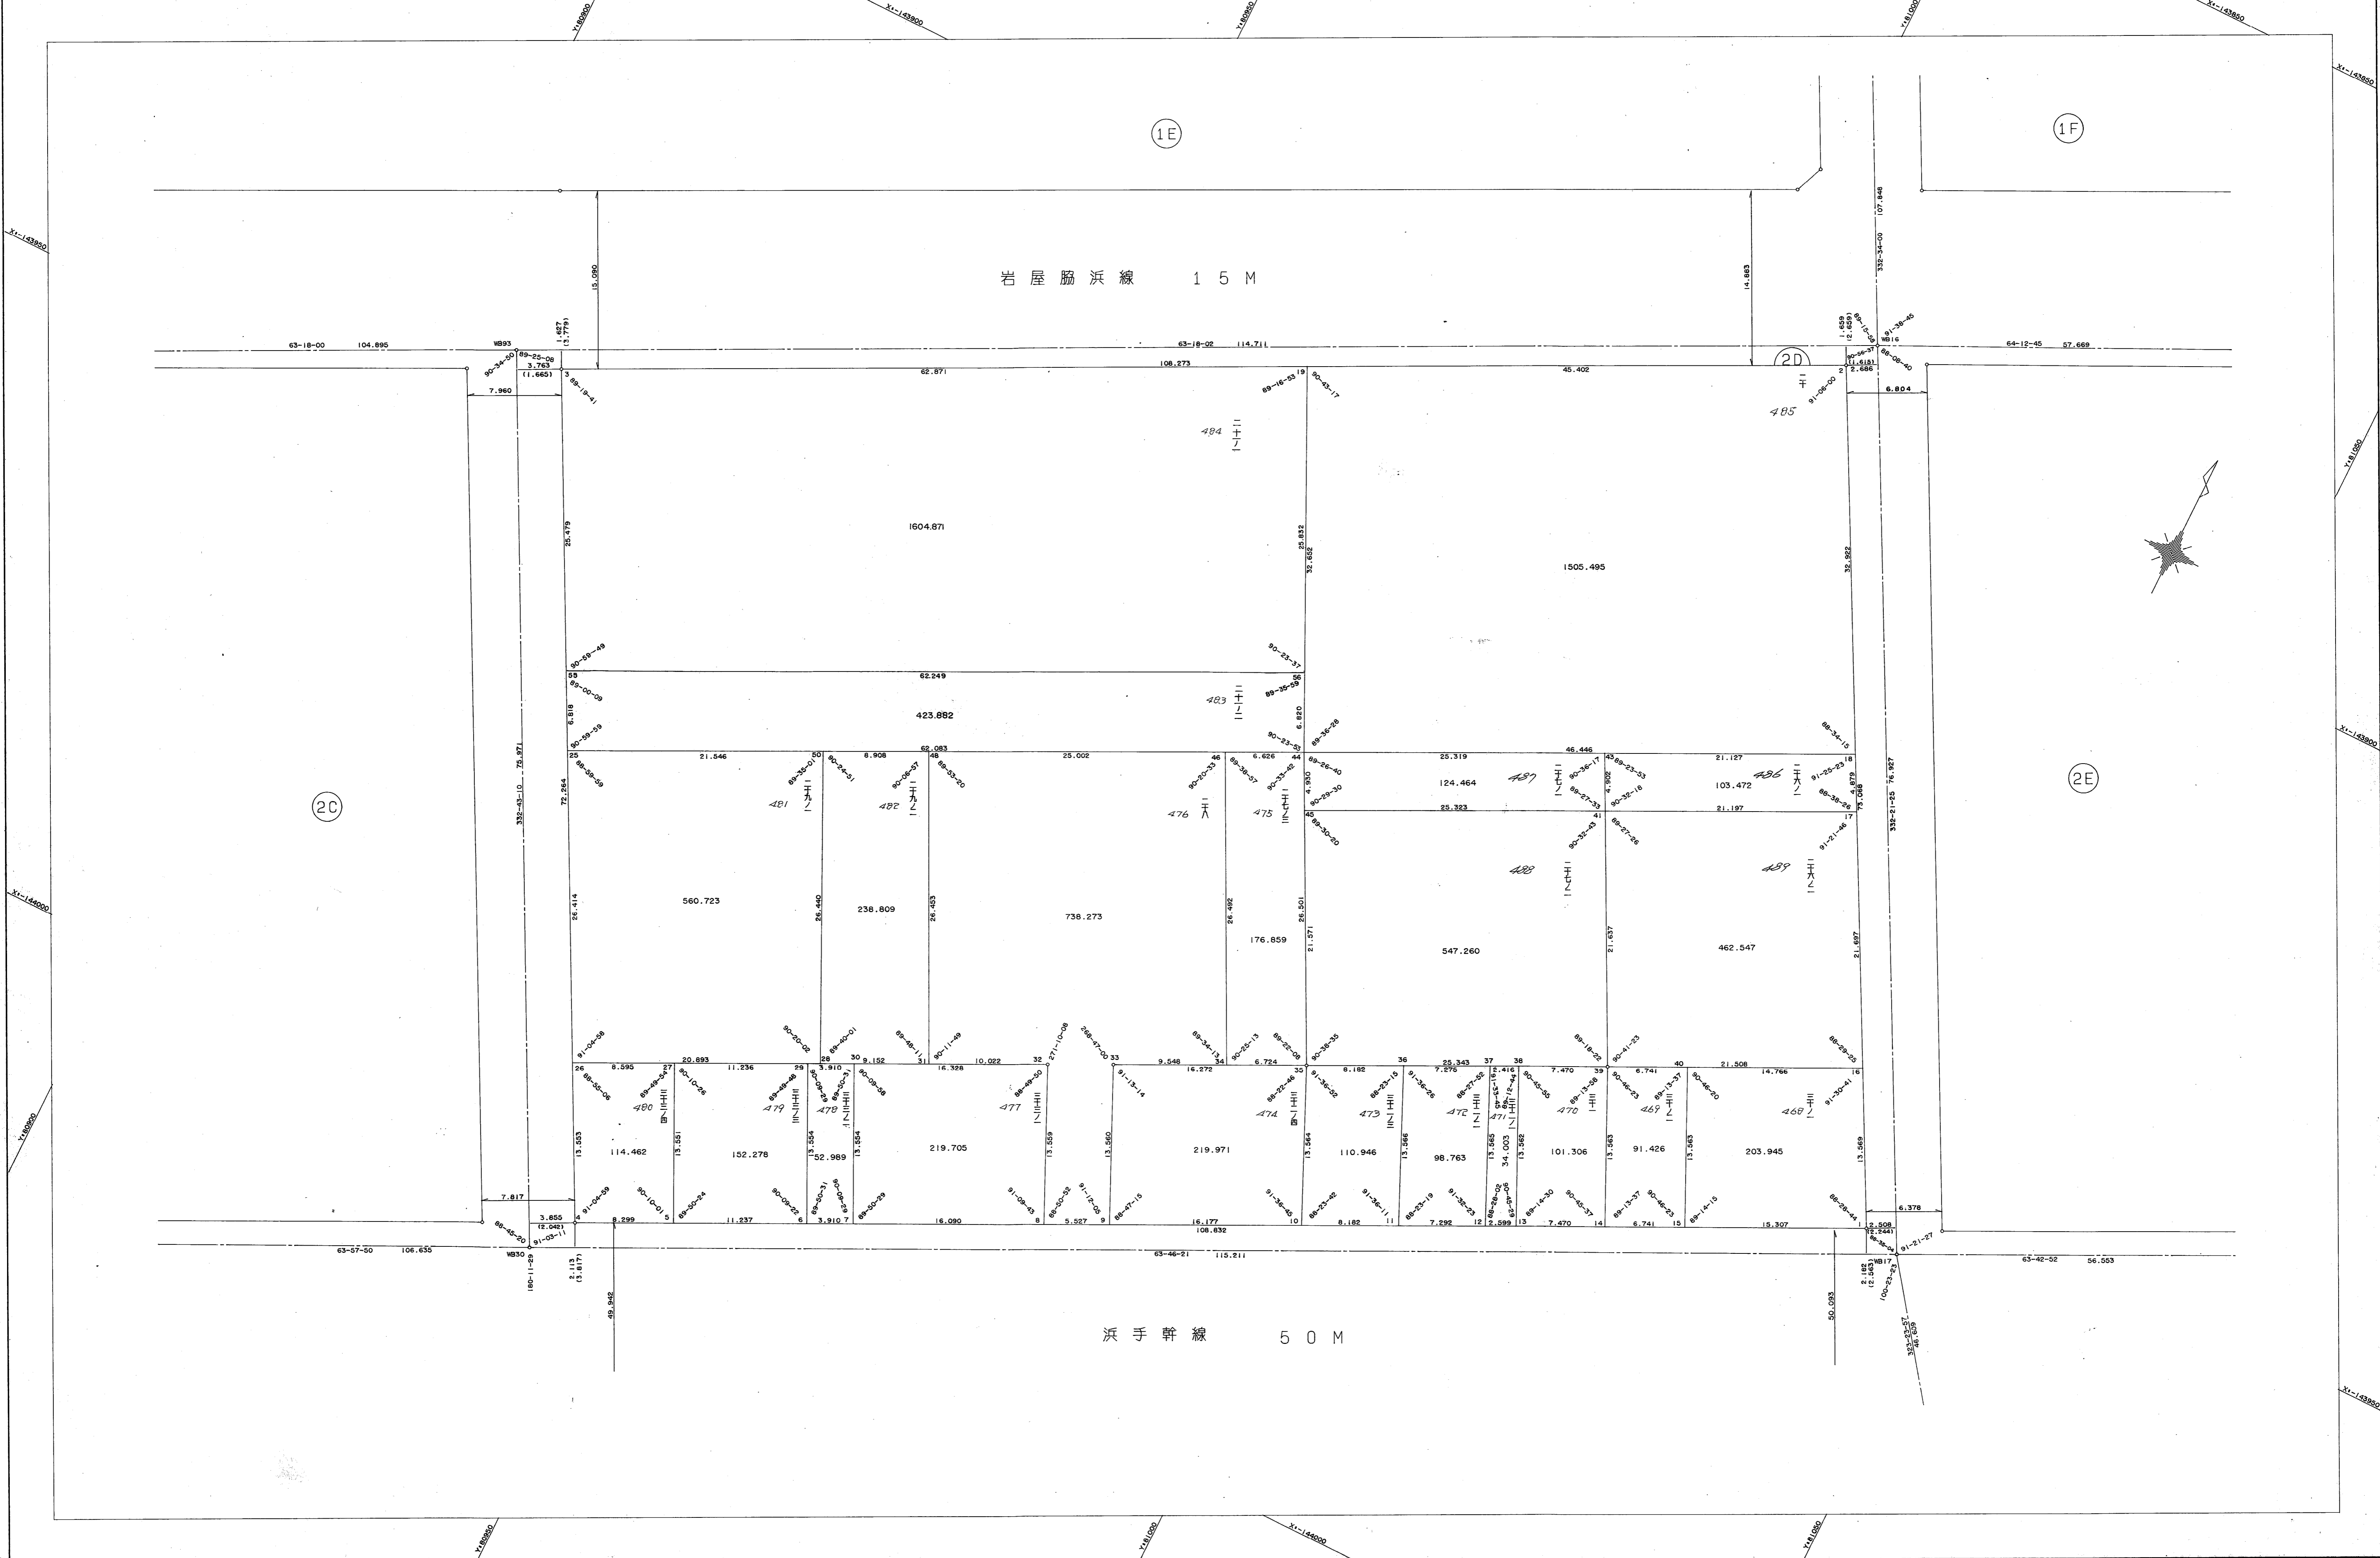

作成機関  
昭和株式会社

計画機関  
神戸市都市計画局