


取扱注意  
 この資料は、土地区画整理事業に伴う換地処分額の測量  
 成果（日本測地系）ですので、あくまで参考資料として  
 取り扱ってください。

# 確定測量原図

六甲換地区 19 街区

縮尺 三百分之一

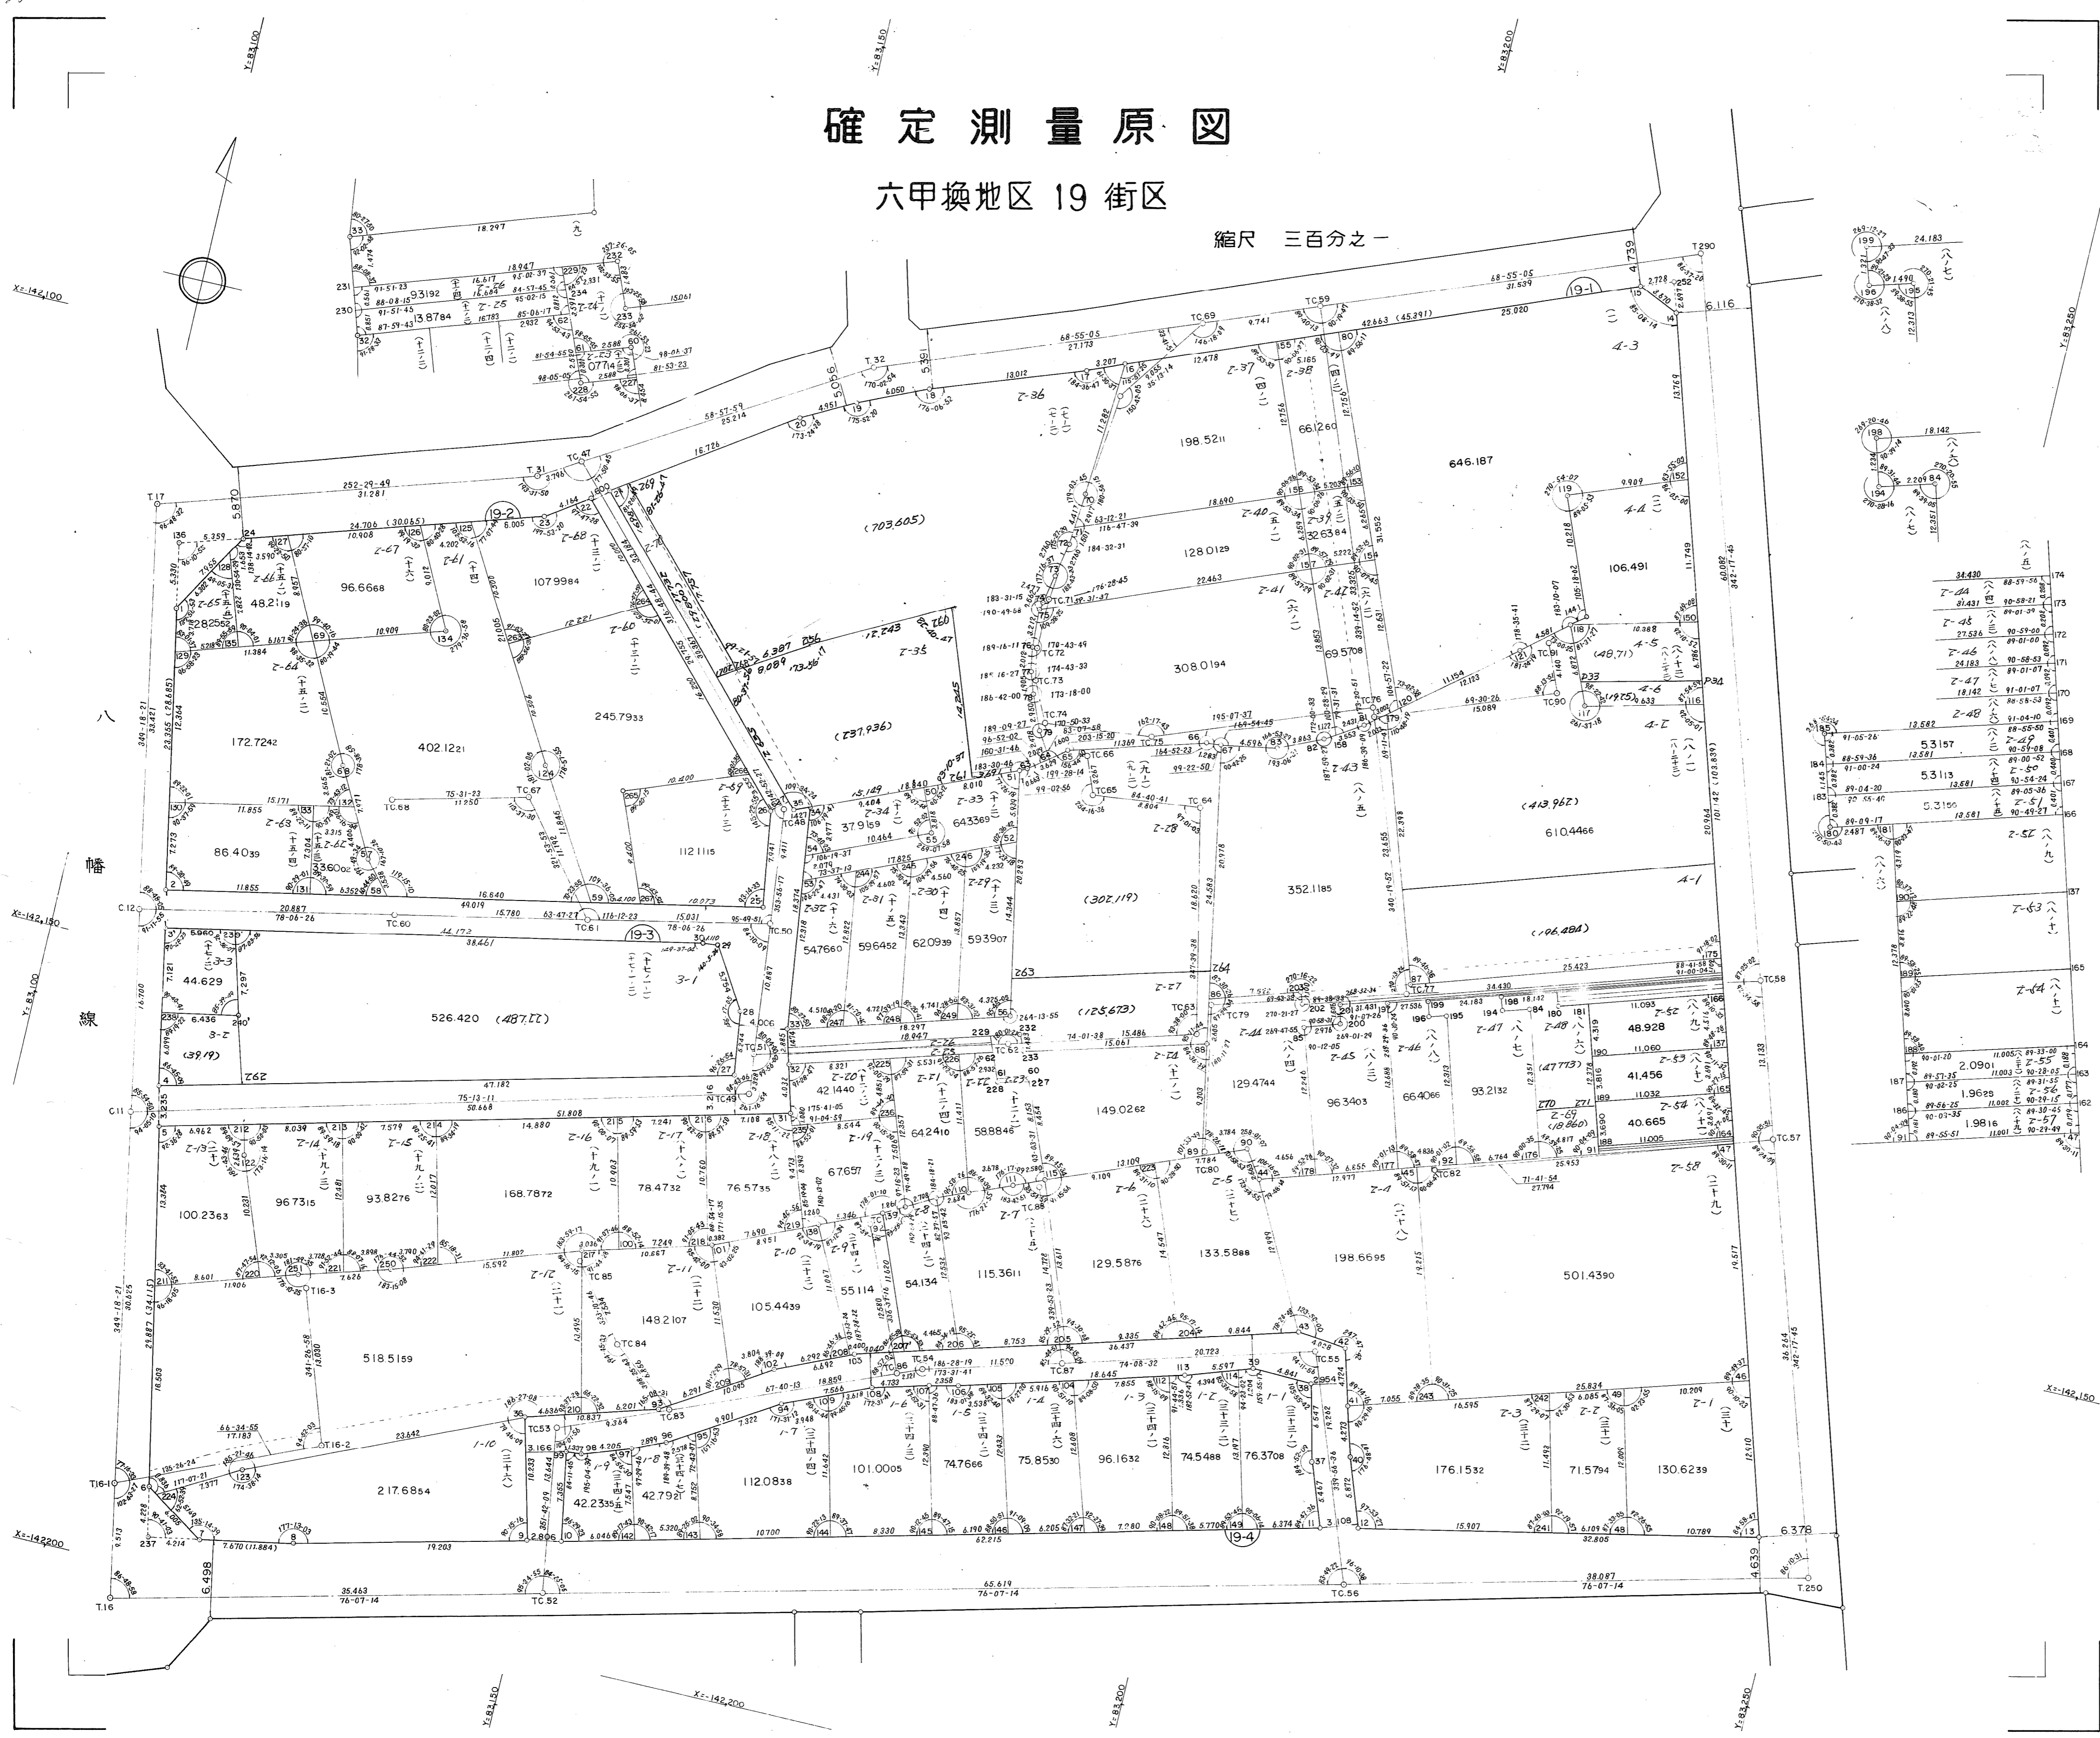

34.430	74
2.48	73
