



大池駅前西地区 3街区  
神戸市北区山田町上谷上字古々山

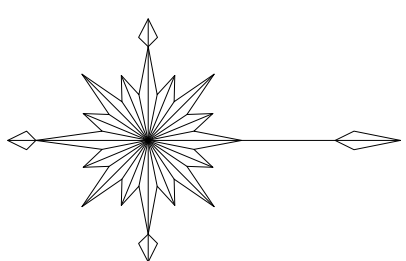

S=1:250

## 画地出来形測量原図

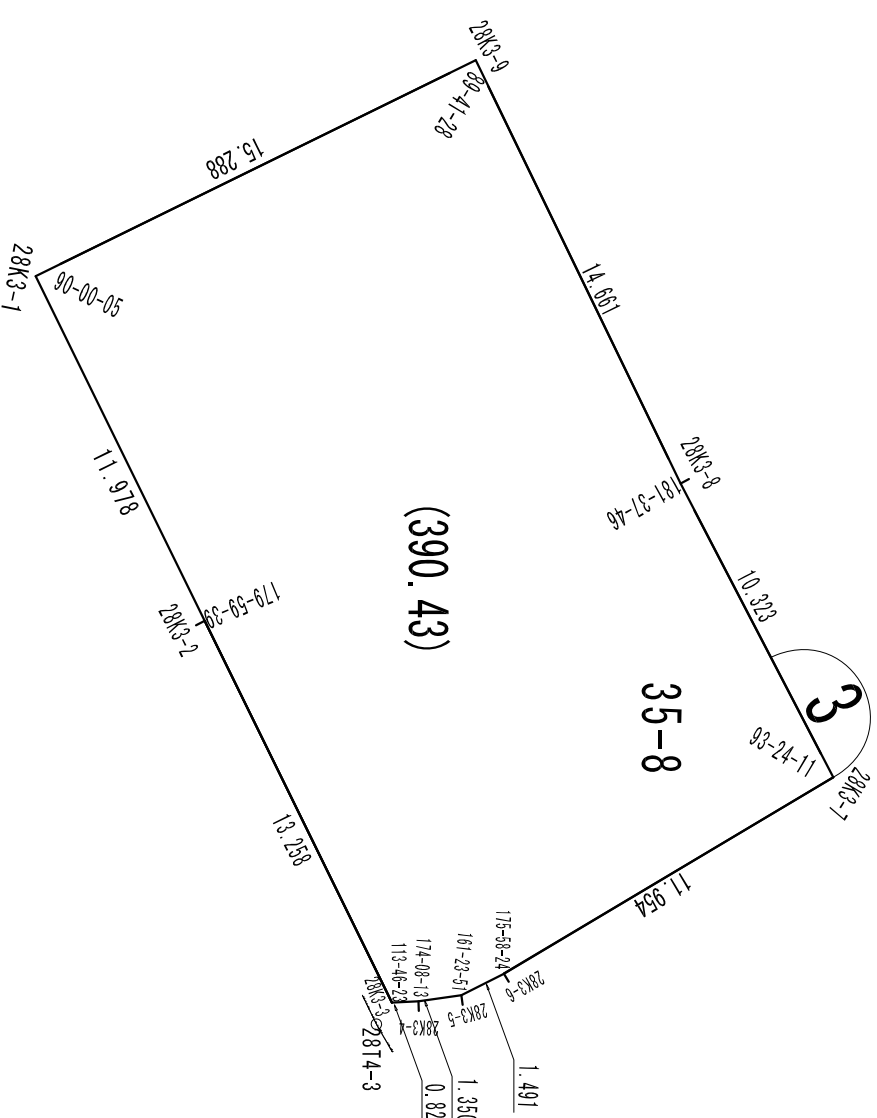

2814-2

### 取扱注意

この資料は、土地区画整理事業に伴う換地処分時の測量成果（世界測地系）ですので、あくまで参考資料として取り扱ってください。