


中山手換地区 2 街区画地確定測量原図

地番区域	神戸市中央区	番号	縮尺	1:250	平面直角座標系の名称又は記号	第 V	作成年月日	昭和 年 月 日
------	--------	----	----	-------	----------------	-----	-------	----------

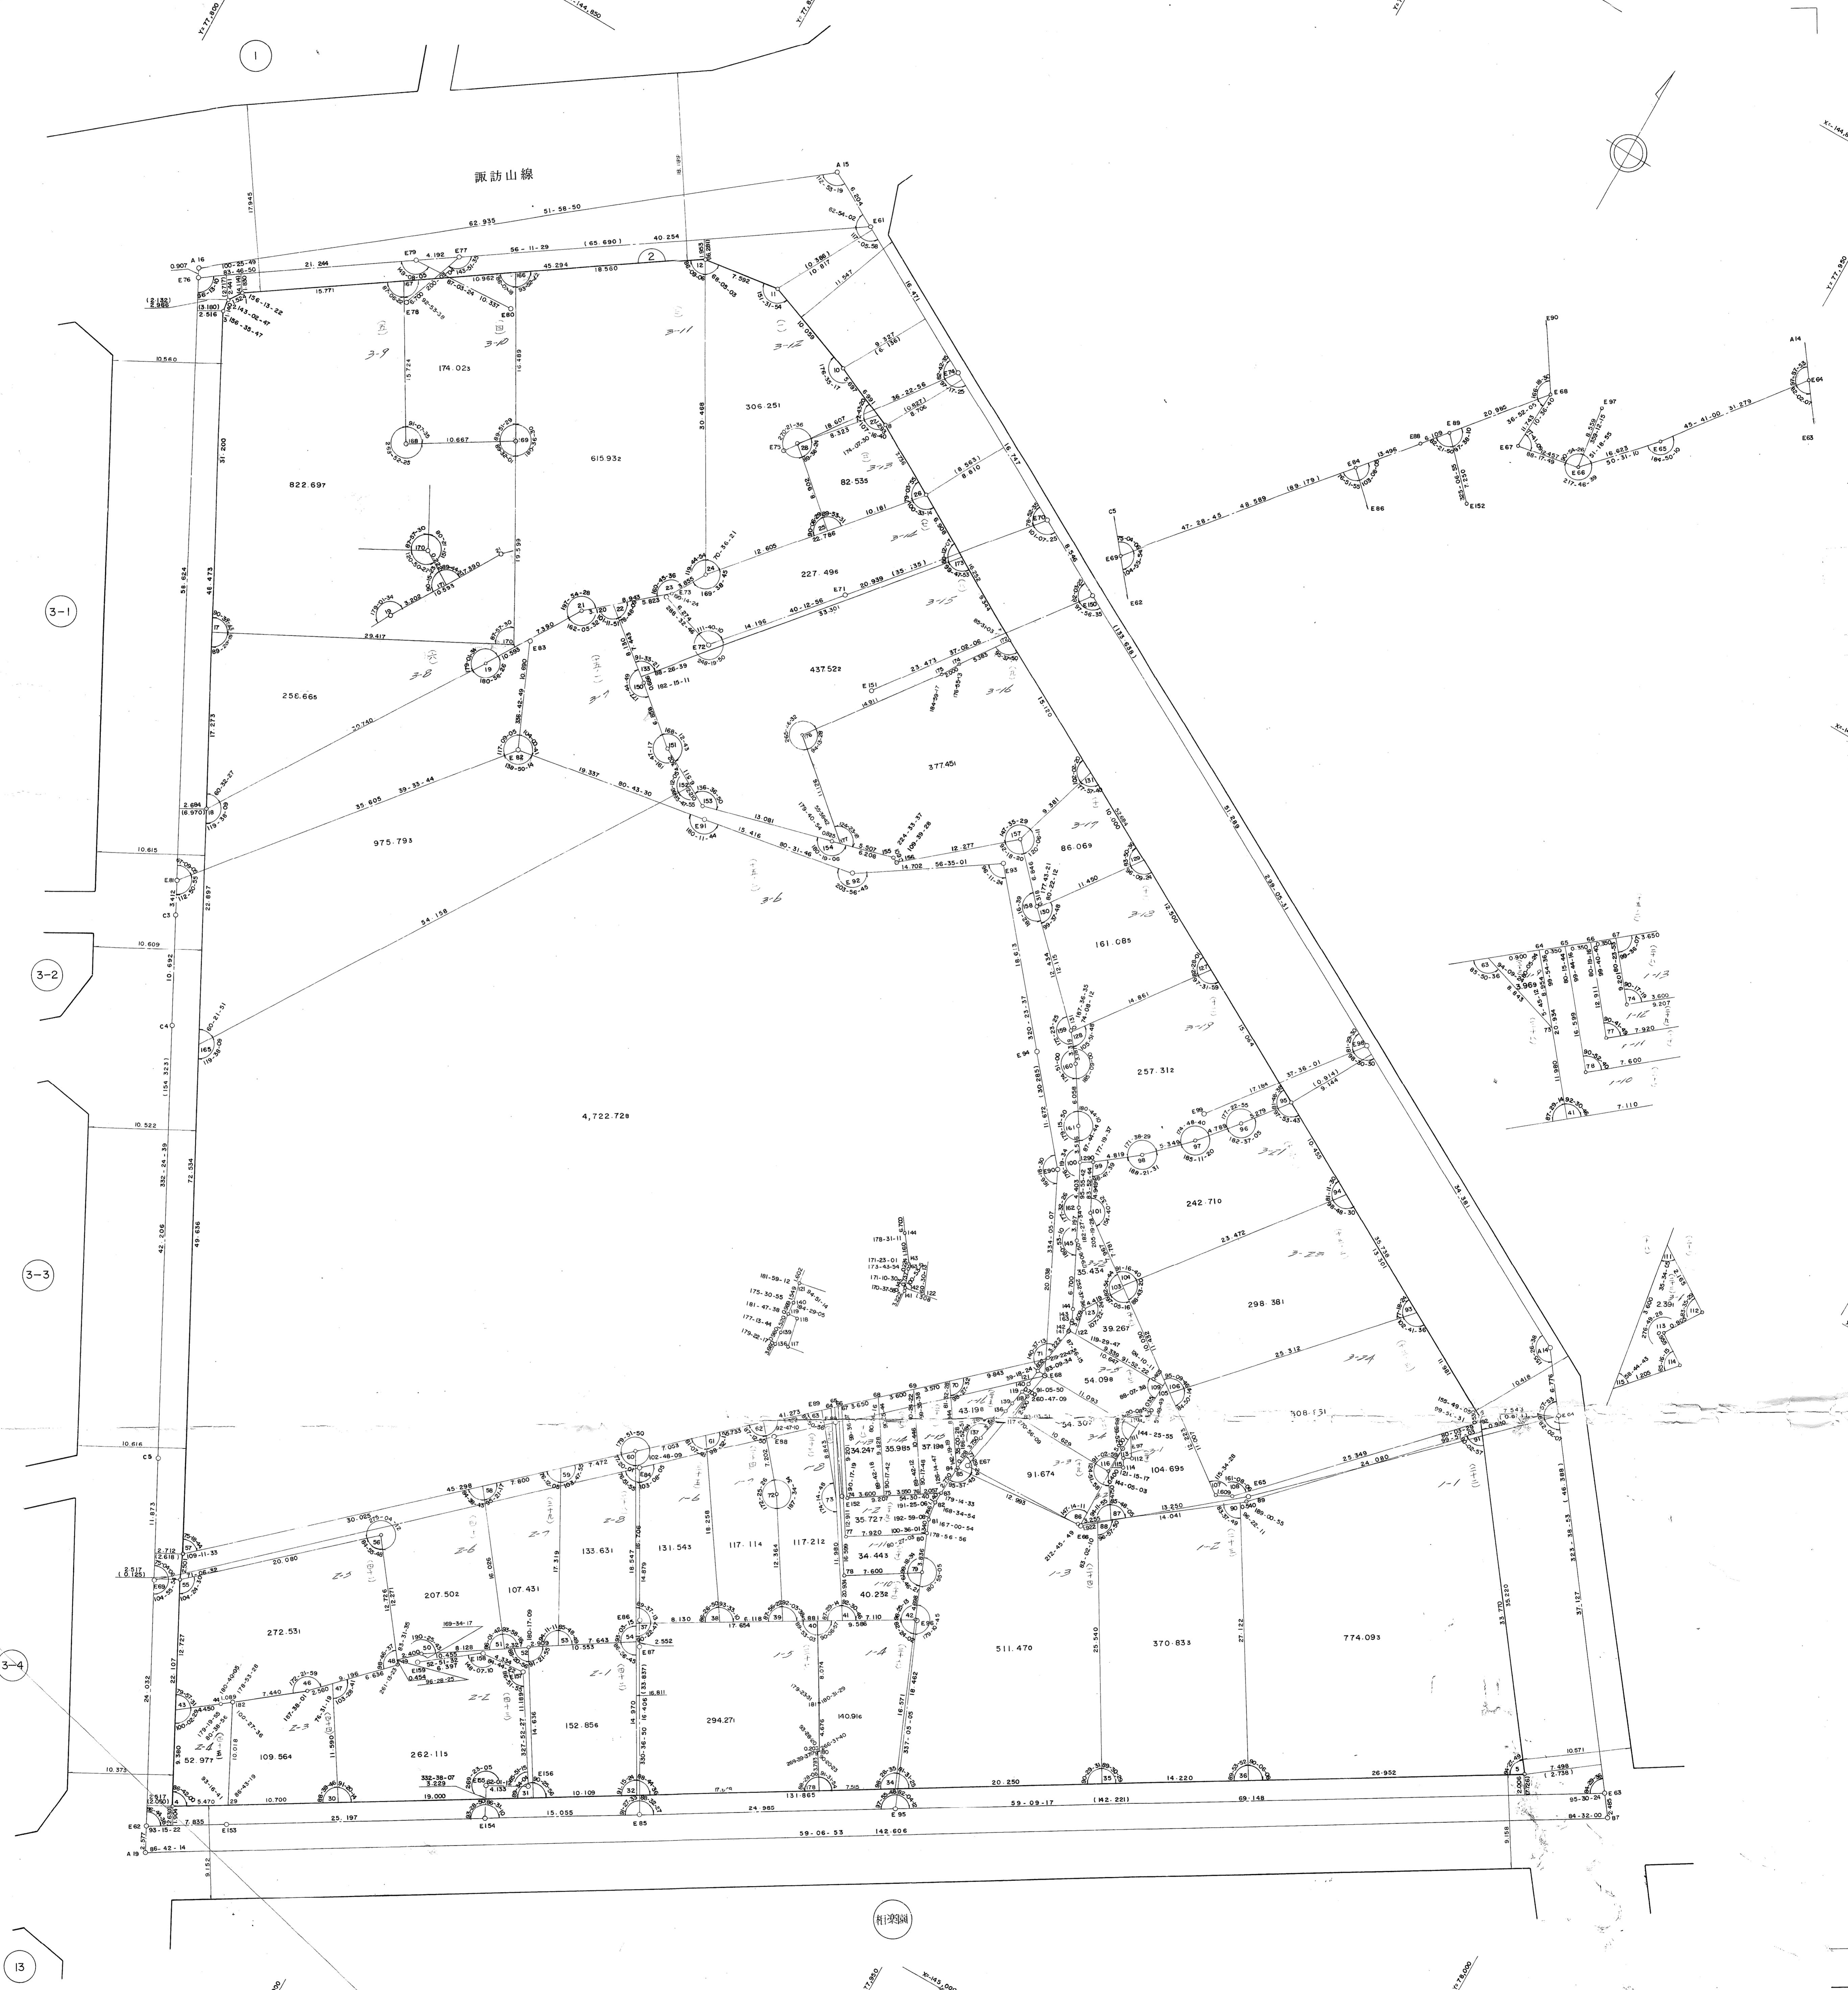

取扱い注意
 この資料は、土地区画整理事業に伴う地籍分界の測量成果（基本測量）です。あくまで参考資料として取り扱ってください。