



取扱注意
この資料は、土地区画整理事業に伴う換地処分額の測量
成果(日本測地系)ですので、あくまで参考資料として
取り扱ってください。

確定測量原図

徳井換地区3街区

大和町2丁目

縮尺 1:300

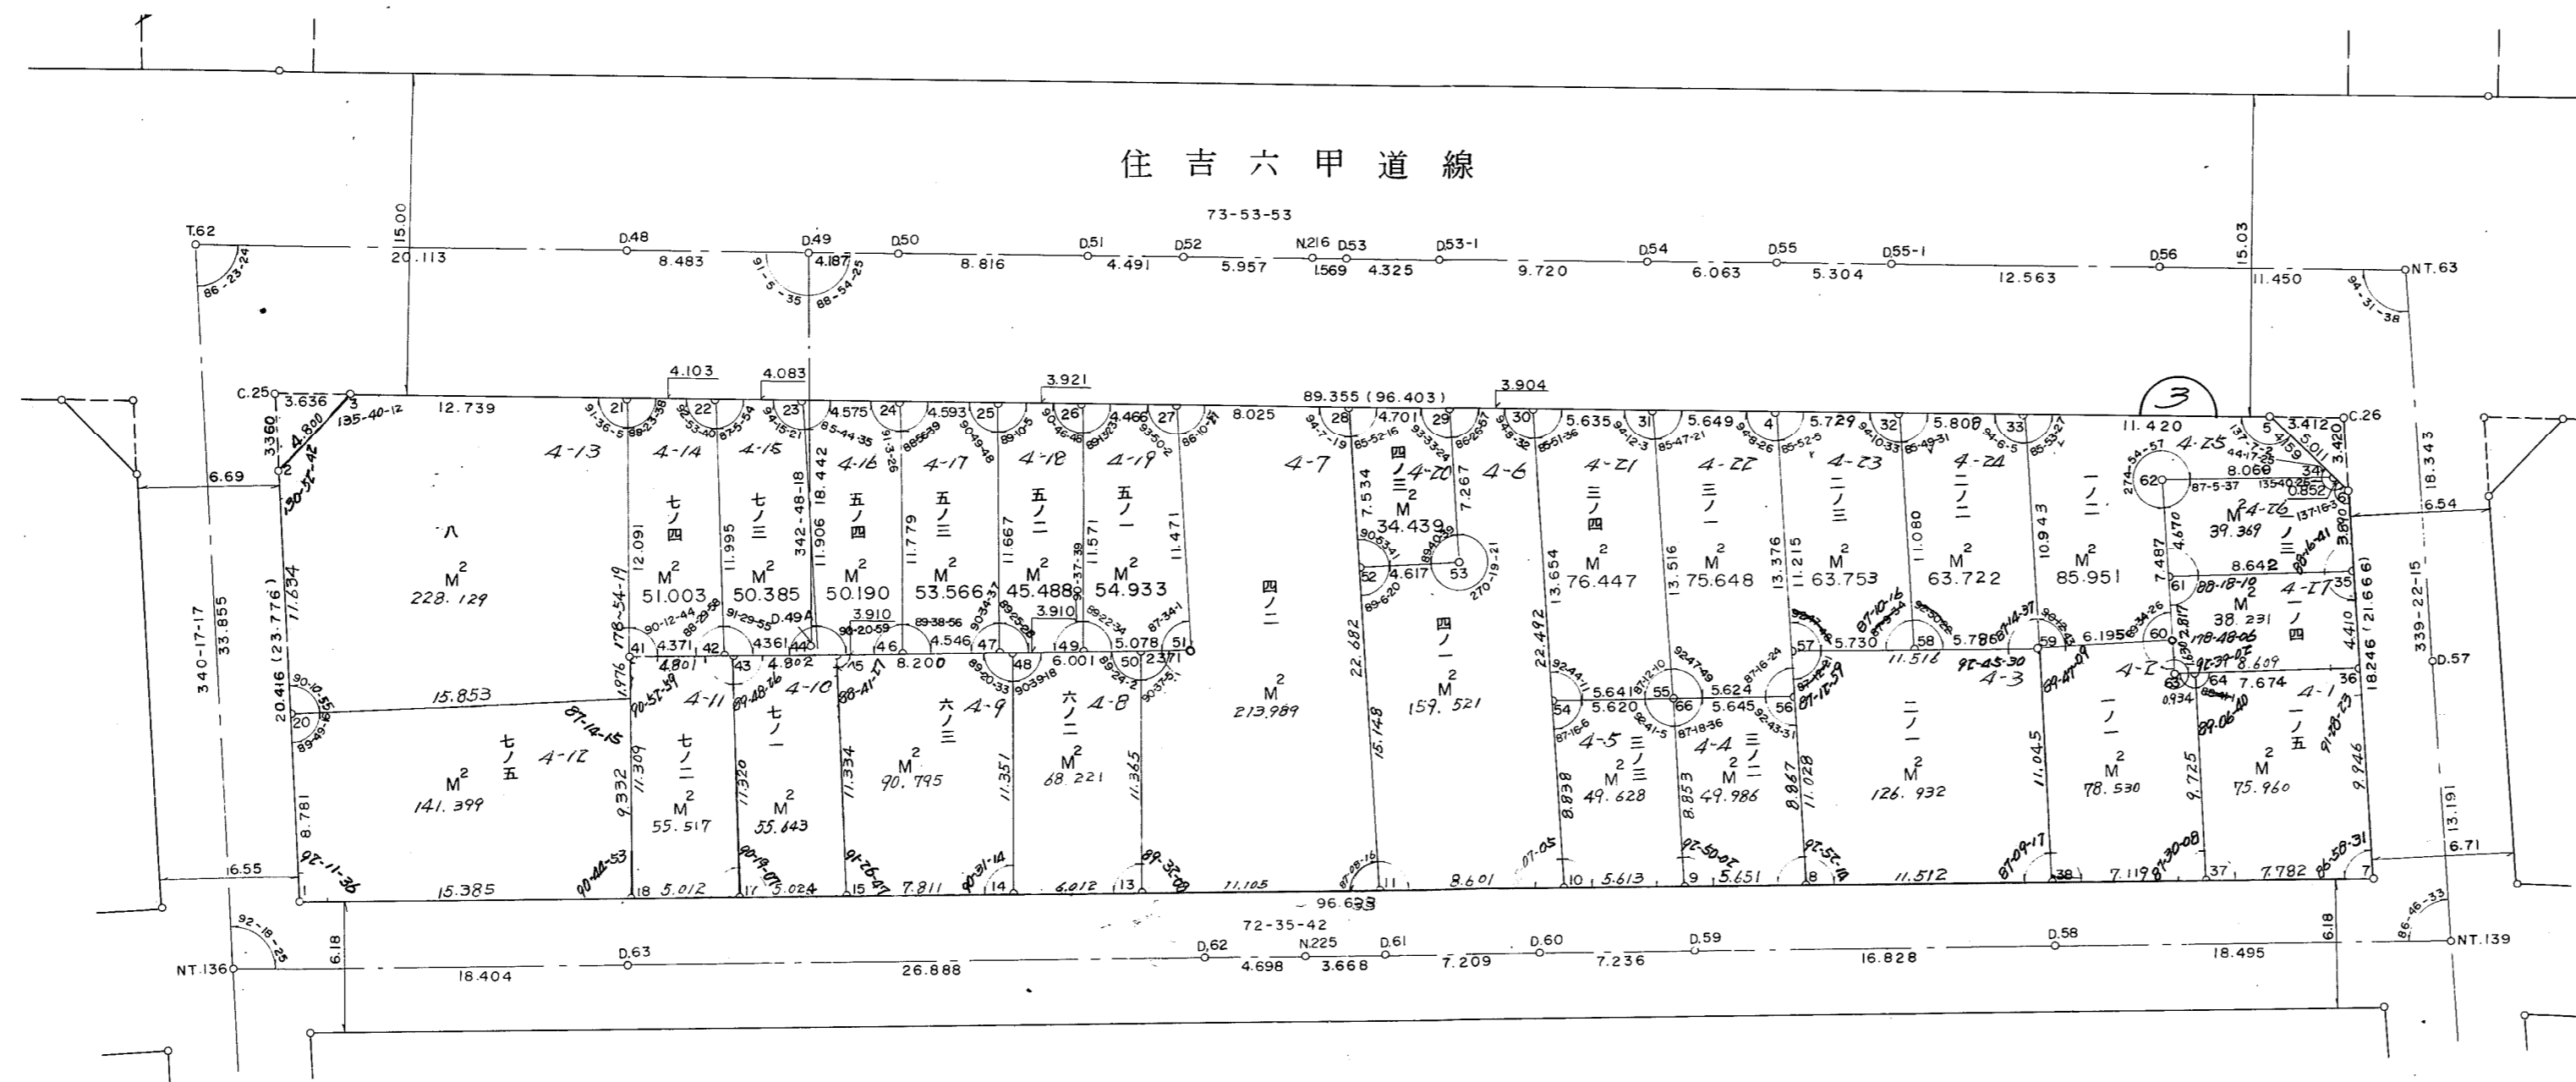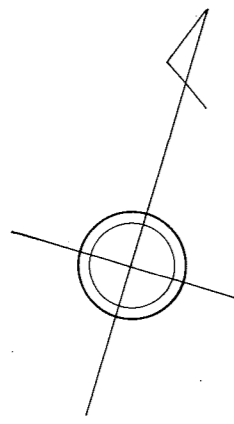

5.641	5.620	5.624	5.645
