


確定測量原図  
御蔵菅原換地区マ街区

縮尺 1:300

23

230-07-08

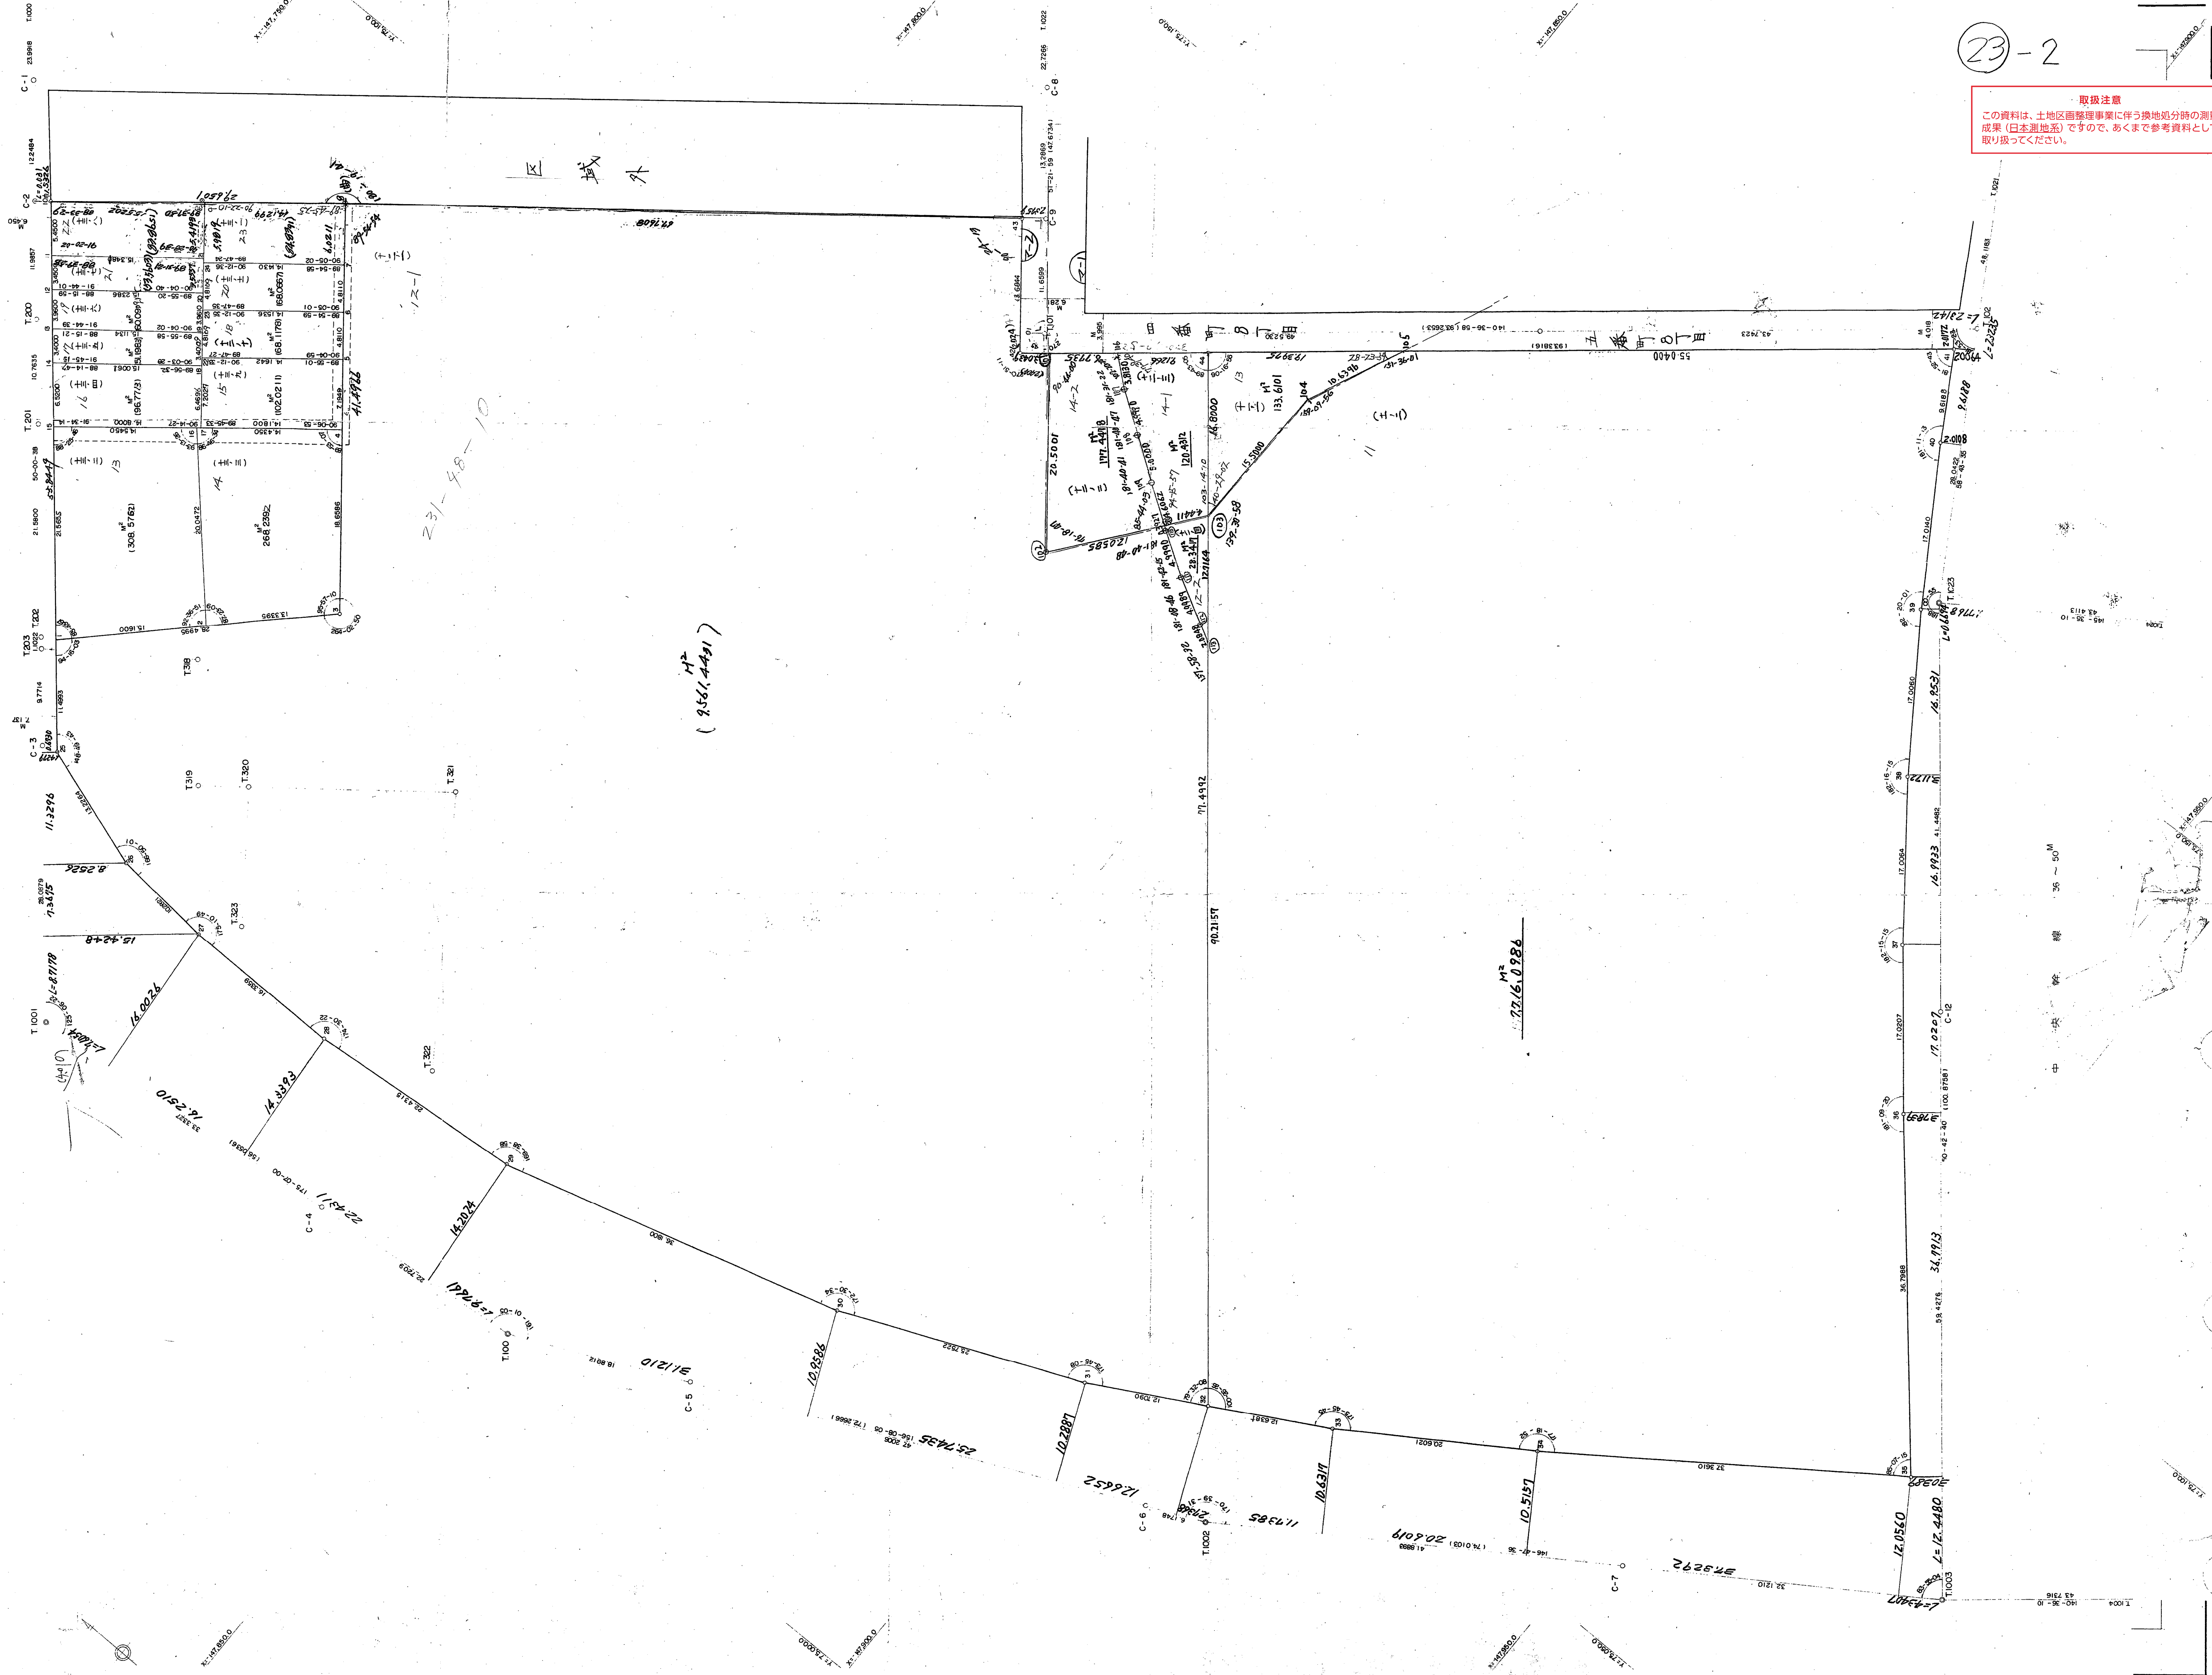

23-2

取扱注意  
この資料は、土地区画整理事業に伴う換地処分時の測量  
成果（日本測地系）ですので、あくまで参考資料として  
取り扱ってください。