


浜 山 地 区 吉 田 西 換 地 区 12 街 区 画 地 出 来 形 確 認 測 量 原 図

地 番 区 域	神戸市兵庫区吉田町2丁目	番 号		縮 尺	1 : 250	平面直角座標系	第 V	作 成 年 月 日	平成28年 1月20日
---------	--------------	-----	--	-----	---------	---------	-----	-----------	-------------

取扱注意

この資料は、土地区画整理事業に伴う換地処分時の測量
成果（世界測地系）ですので、あくまで参考資料として
取り扱ってください。

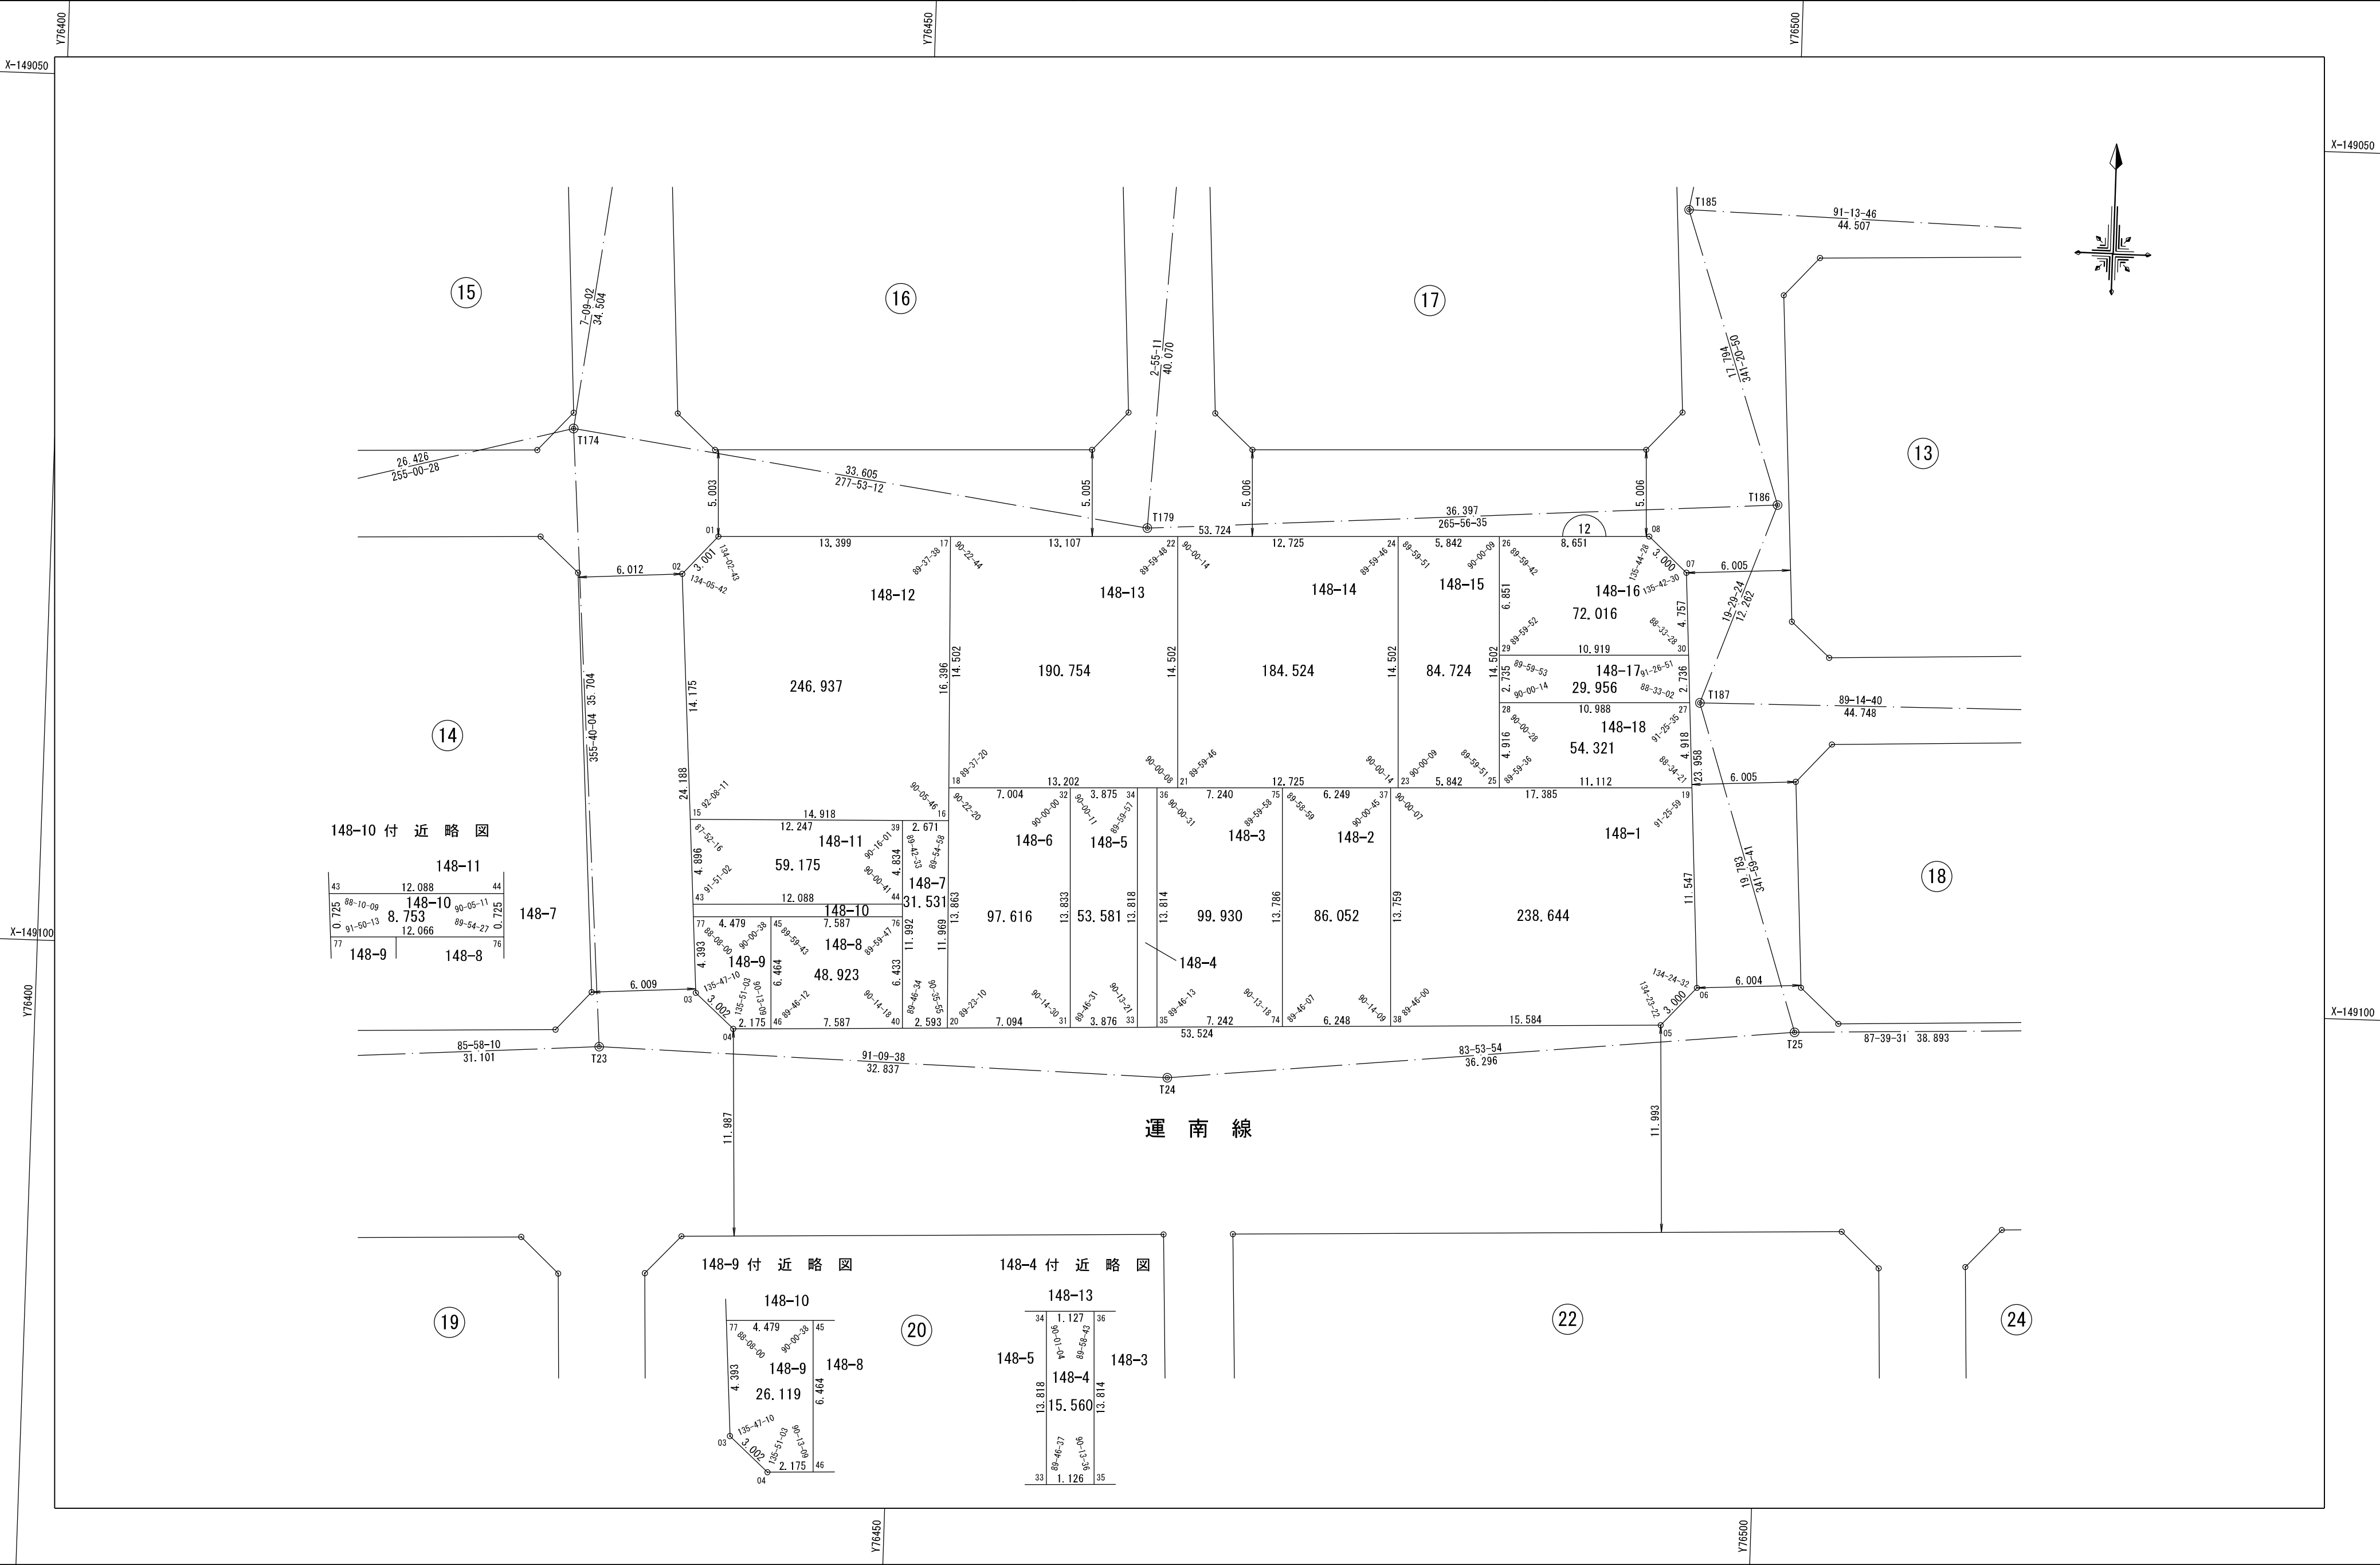

148-10 付 近 略 図

148-11	
43	12.088
0 725	88-10-09
0	91-50-13
77	148-10
77	148-9
76	148-8

148-9 付 近 略 図

148-10	
77	4.479
03	135-47-10
04	135-51-03
148-9	26.119
148-8	6.464

148-4 付 近 略 図

148-13	
34	1.127
36	1.126
148-5	13.818
148-4	15.560
148-3	13.814

作業機関

株式会社
シンワ

計画機関

神戸市

「この座標は、世界測地系を用いています」

「この成果は、国土地理院長の助言を受けて
得たものである（助言番号）平26近公第3号」