


浜山地区吉田西換地区 18街区画地出来形確認測量原図

地番区域	神戸市兵庫区吉田町2丁目	番号		縮尺	1：250	平面直角座標系	第Ⅴ	作成年月日	平成28年 1月20日
------	--------------	----	--	----	-------	---------	----	-------	-------------

取扱注意

この資料は、土地区画整理事業に伴う換地処分時の測量成果（世界測地系）ですので、あくまで参考資料として取り扱ってください。

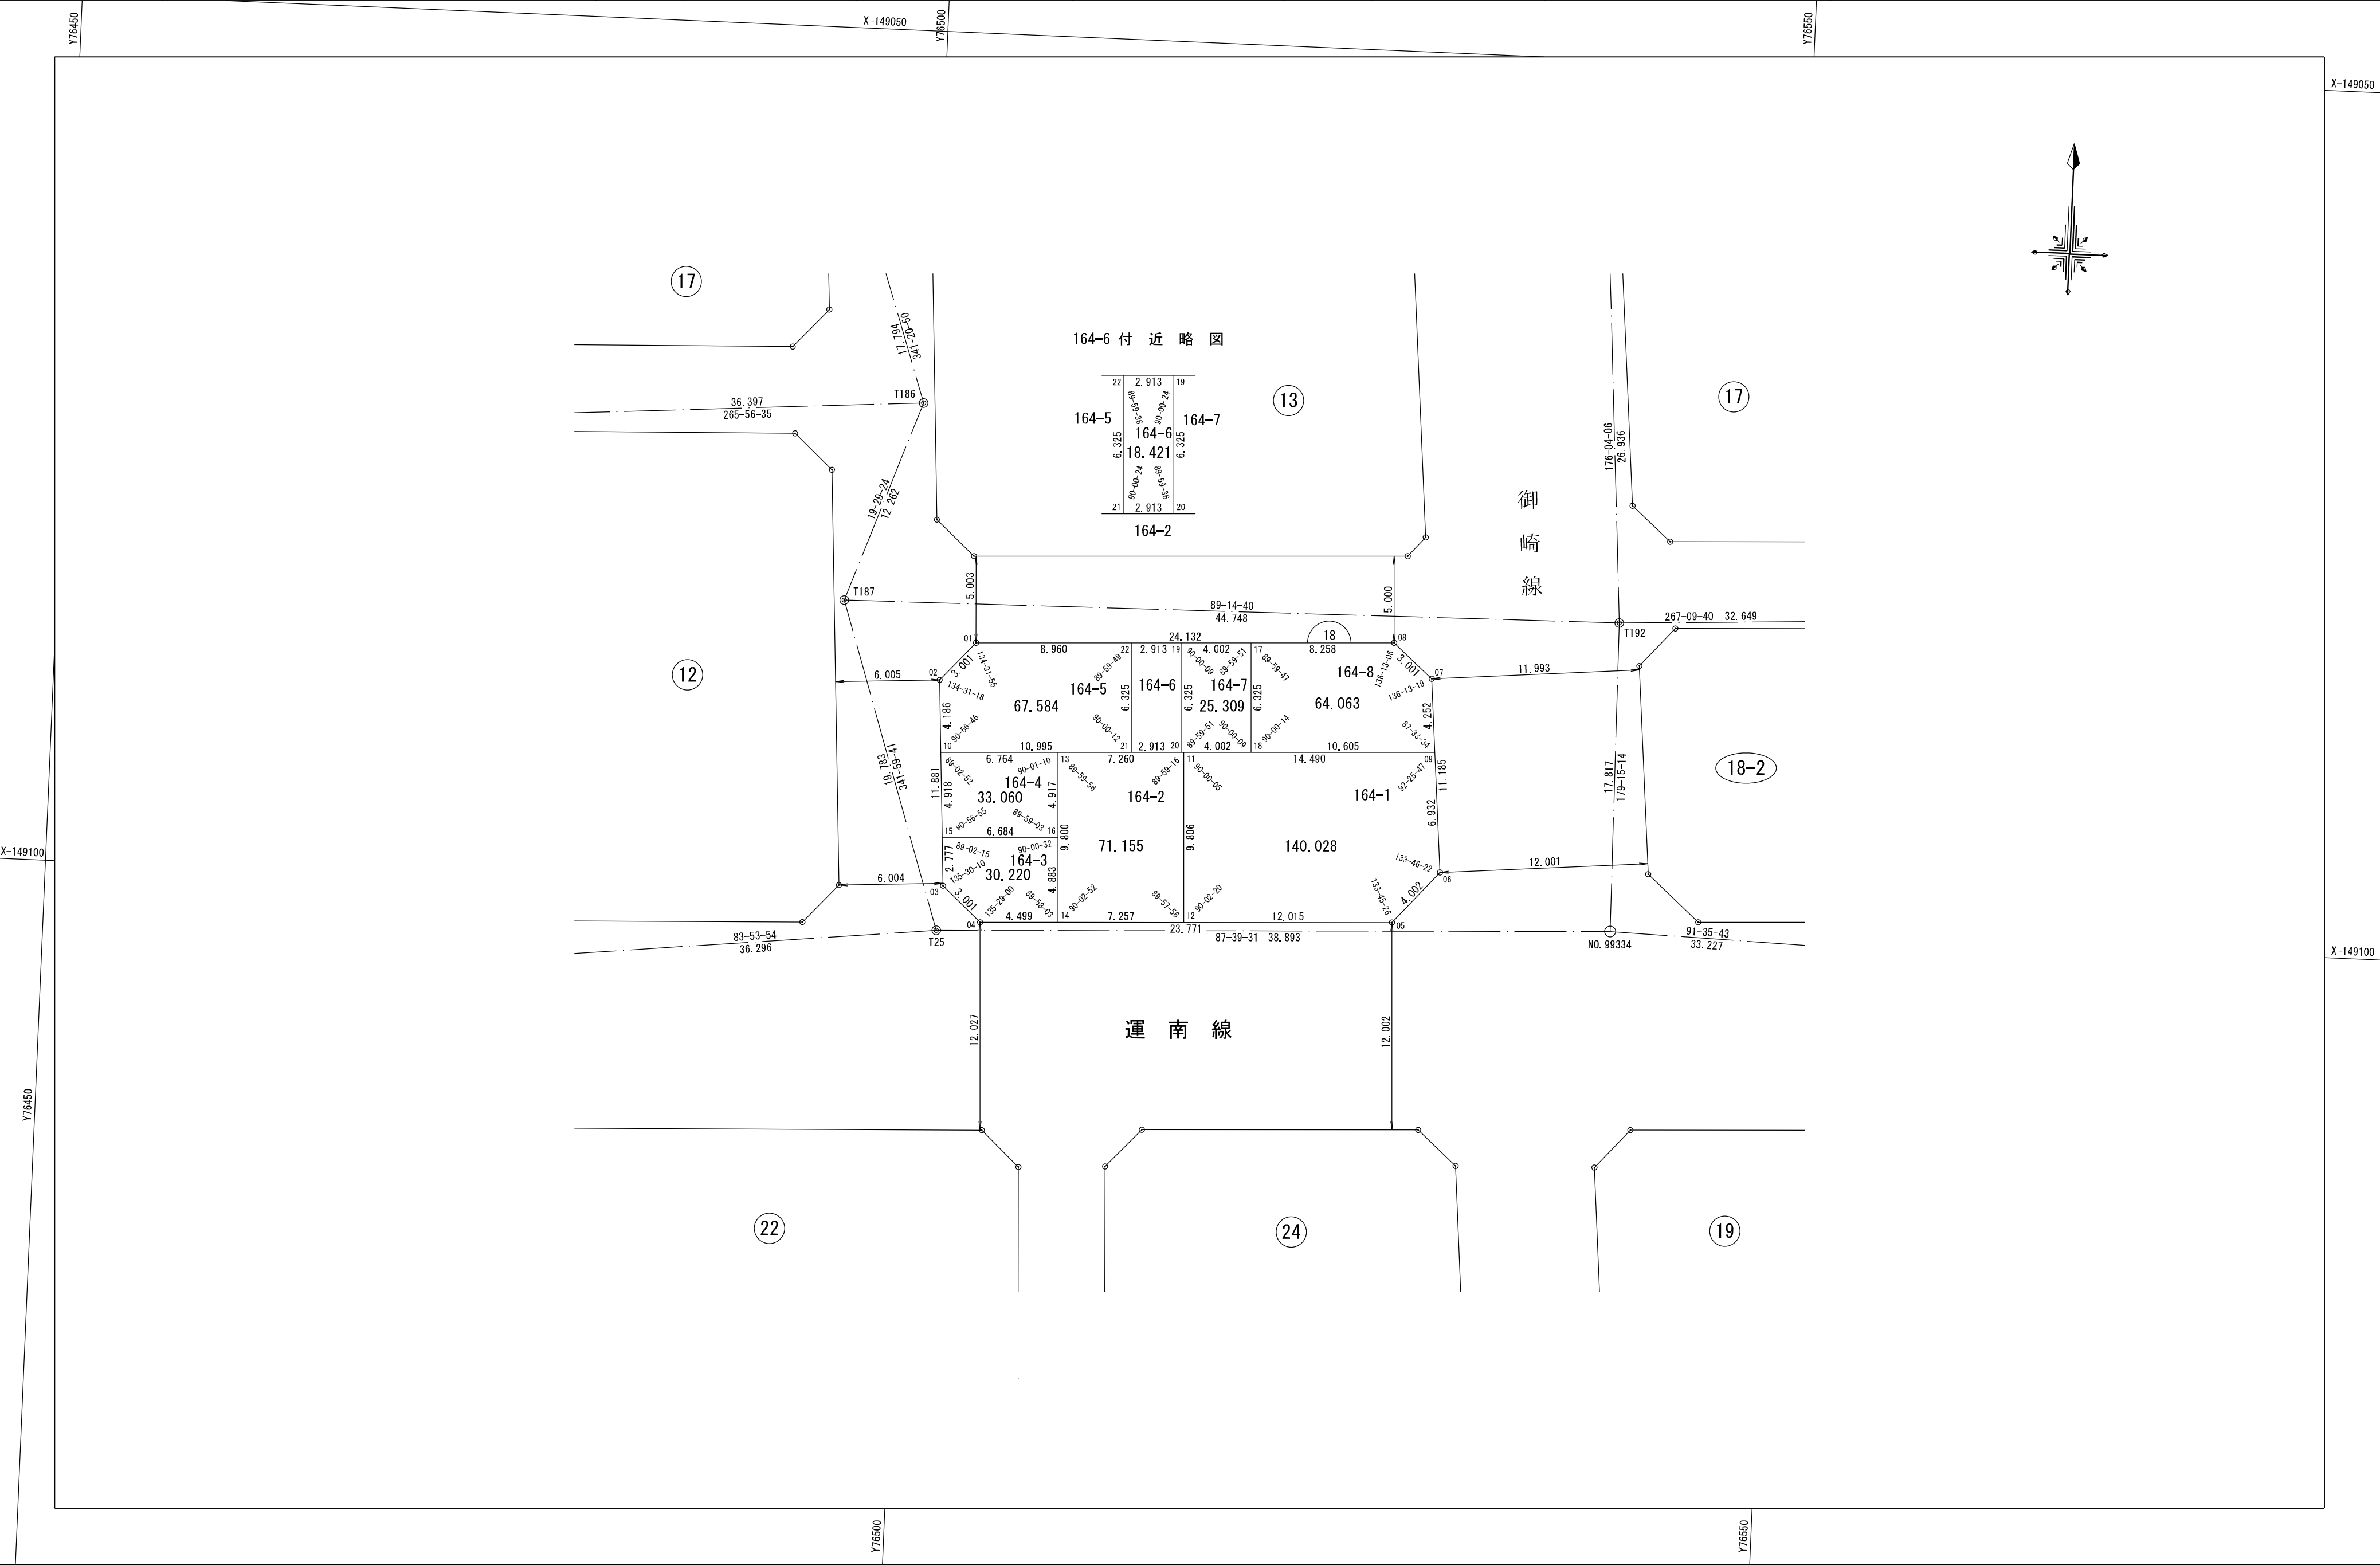

作業機関
株式会社
シンワ

計画機関
神戸市

「この座標は、世界測地系を用いています」

「この成果は、国土地理院長の助言を受けて得たものである（助言番号）平26近公第3号」