



浜山地区吉田西換地区 19街区画地出来形確認測量原図


地番区域	神戸市兵庫区吉田町2丁目	番号		縮尺	1：250	平面直角座標系	第Ⅴ	作成年月日	平成30年 3月15日
------	--------------	----	--	----	-------	---------	----	-------	-------------

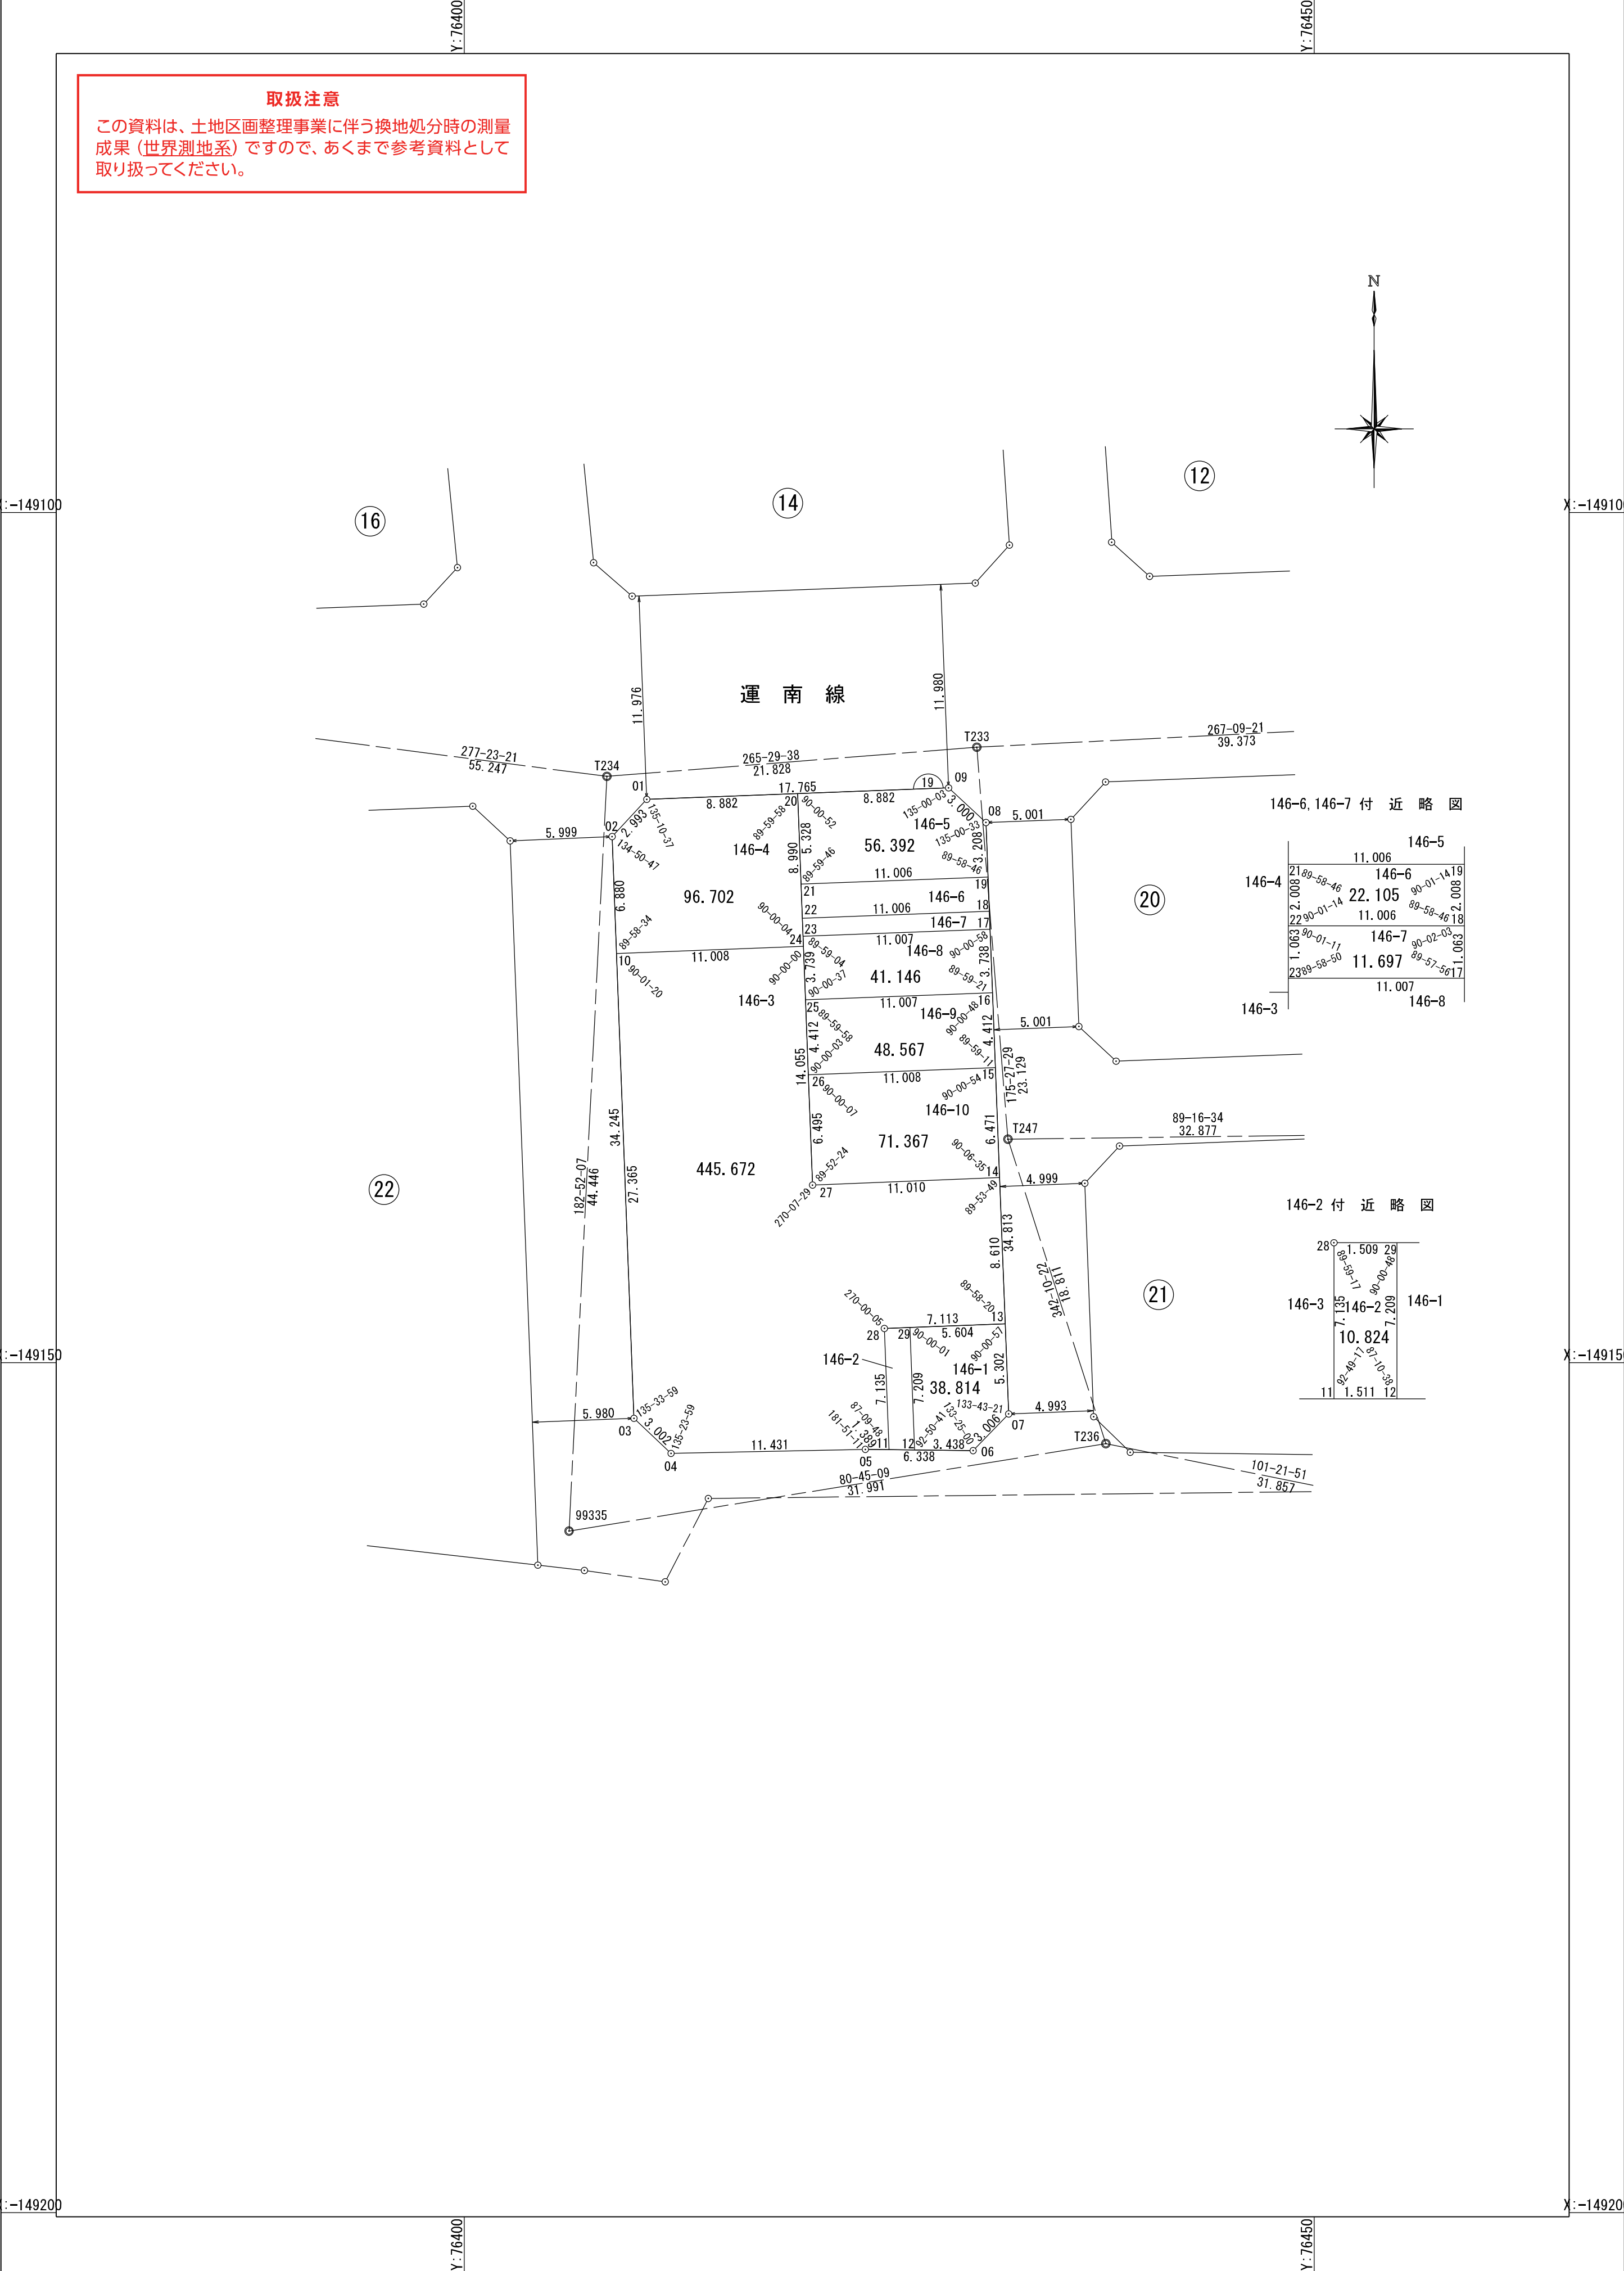


取扱注意
この資料は、土地区画整理事業に伴う換地処分時の測量成果（世界測地系）ですので、あくまで参考資料として取り扱ってください。

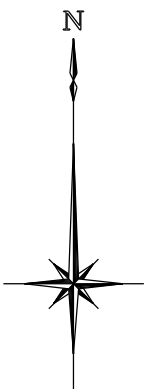

146-6, 146-7 付 近 略 図

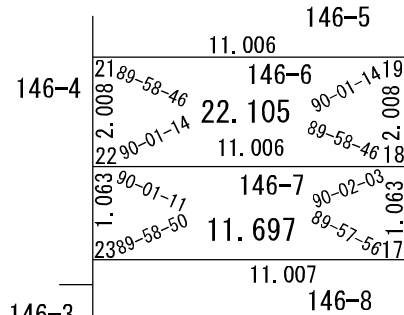

146-2 付 近 略 図

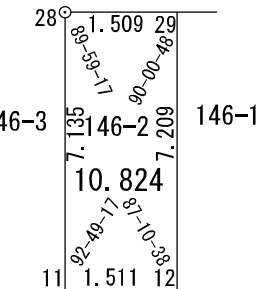

作業機関

有限会社イーエールコンサルティング

計画機関
神戸市