


浜山地区吉田西換地区 2街区画地出来形確認測量原図

地番区域	神戸市兵庫区吉田町2丁目	番号		縮尺	1：250	平面直角座標系	第Ⅴ	作成年月日	平成28年 1月20日
------	--------------	----	--	----	-------	---------	----	-------	-------------

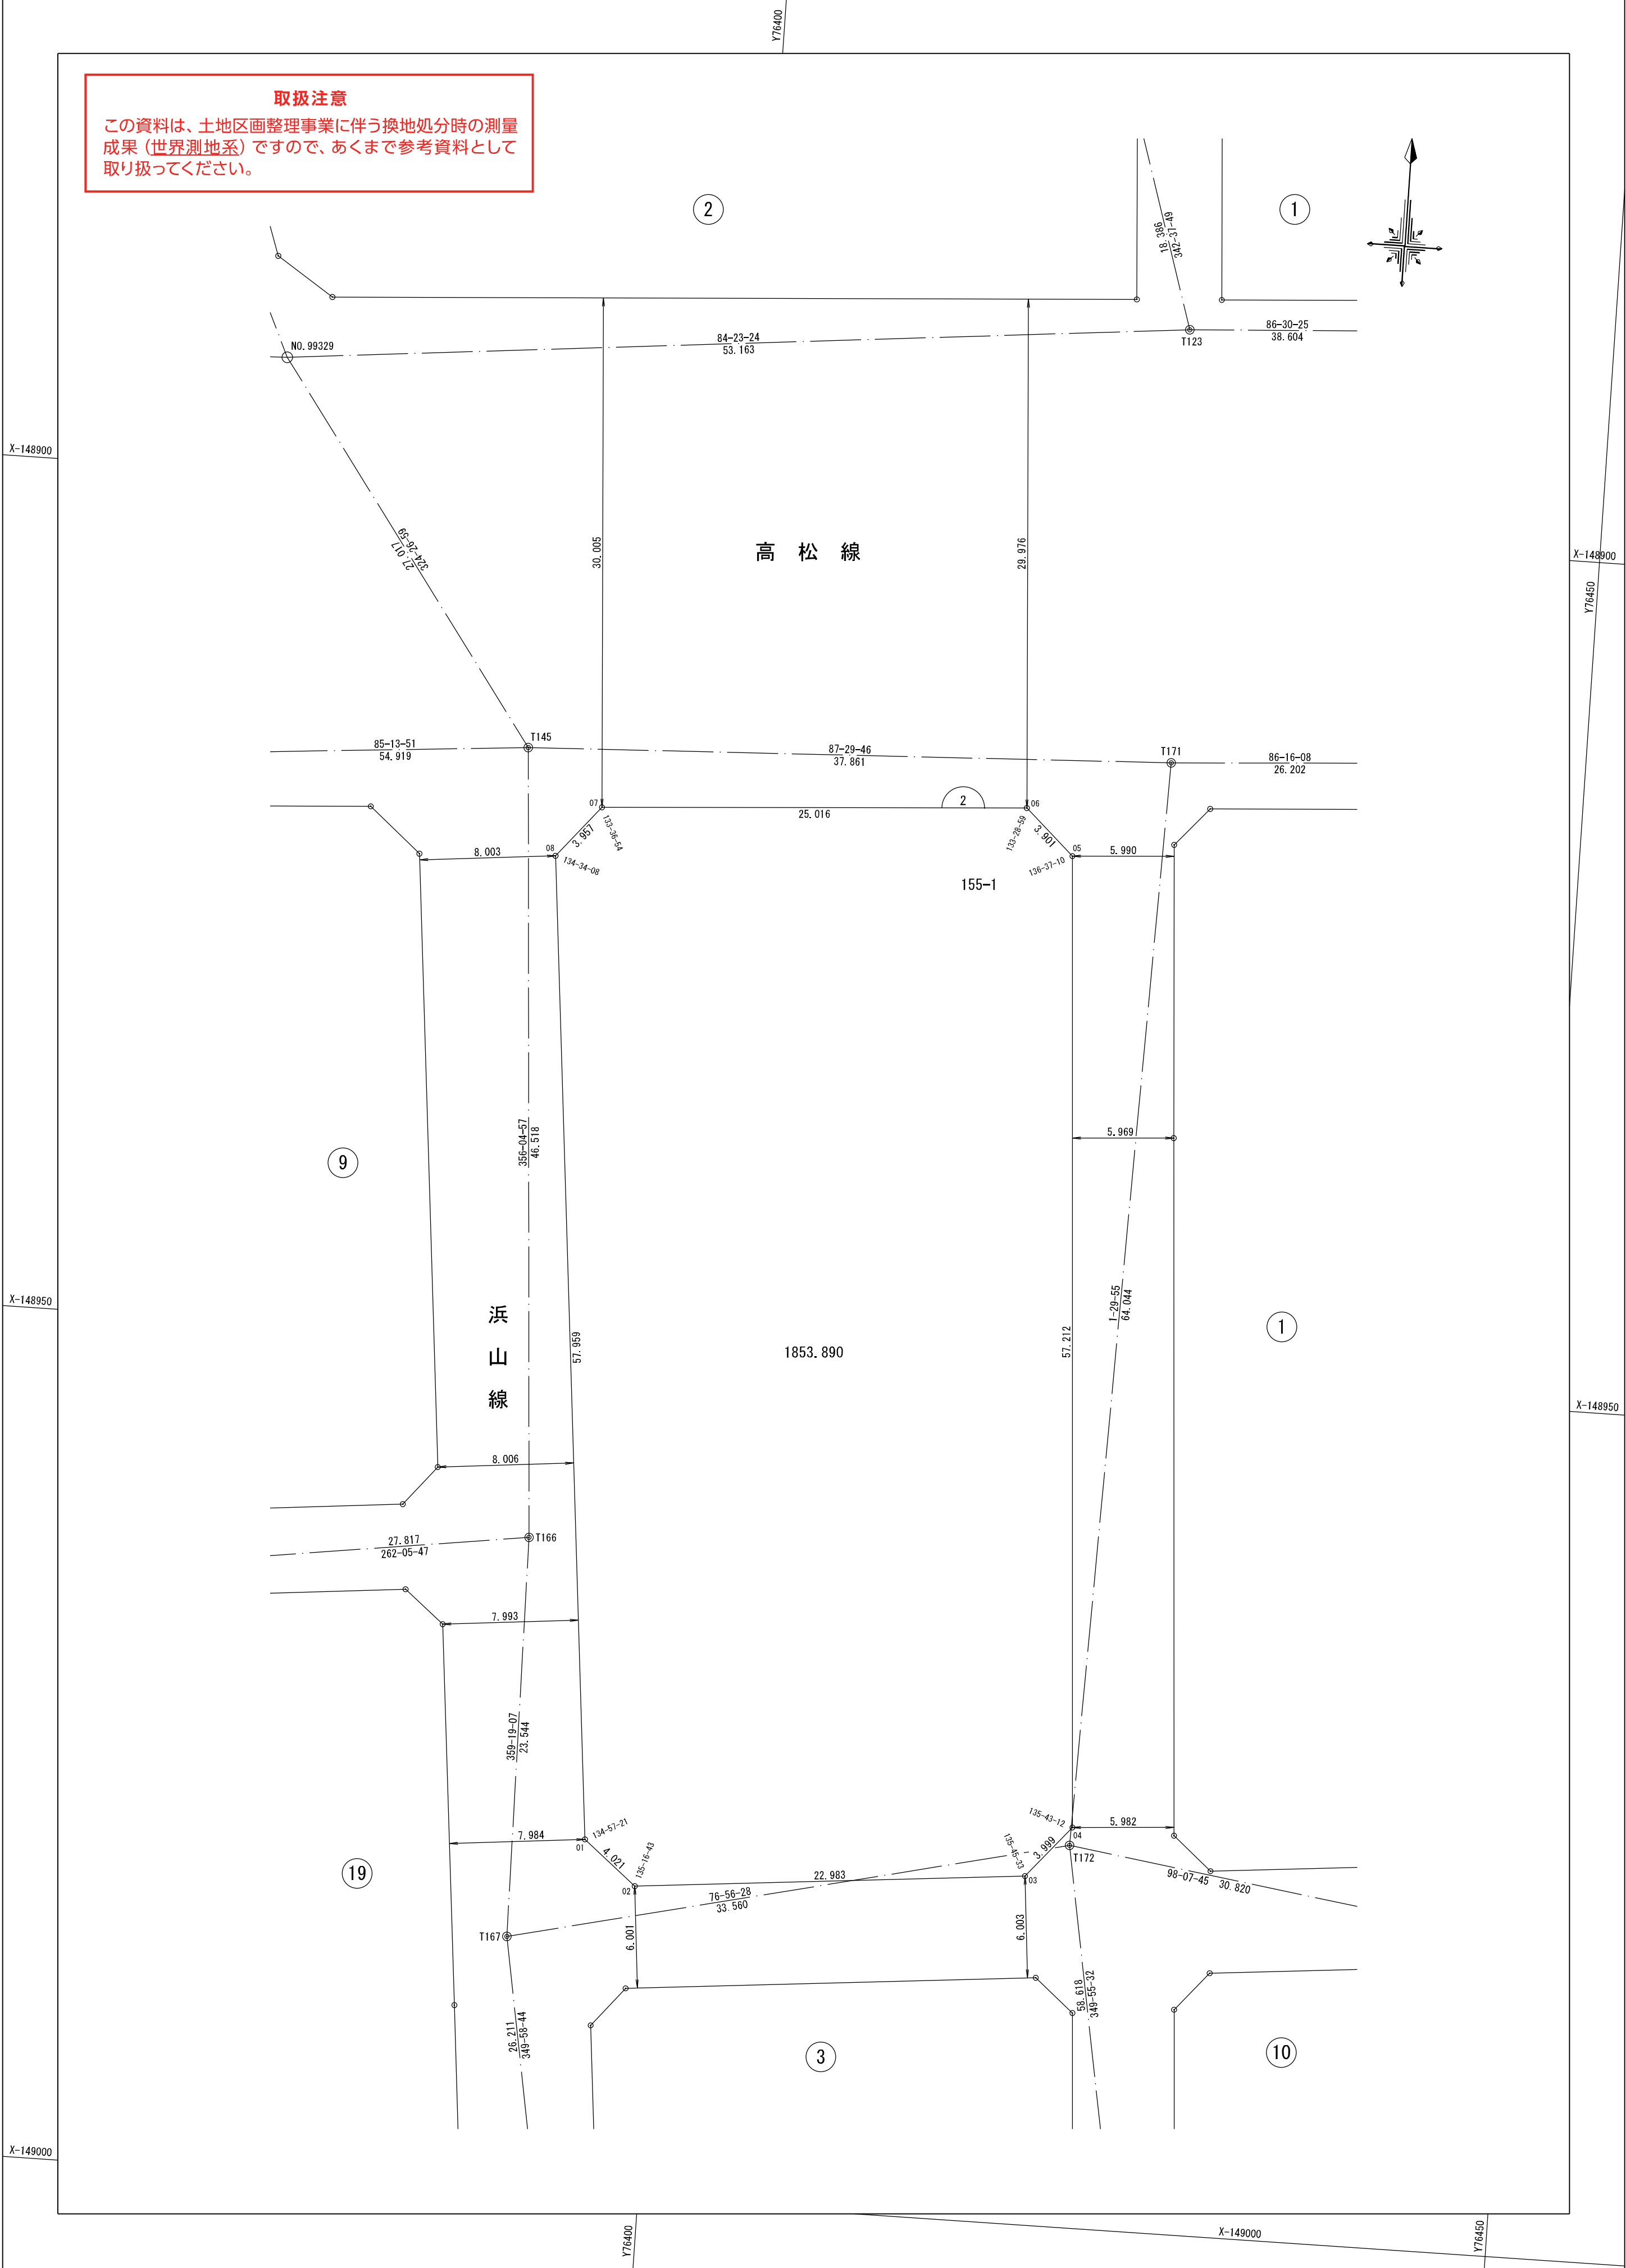

作業機関
株式会社
シンワ

計画機関
神戸市

「この座標は、世界測地系を用いています」

「この成果は、国土地理院長の助言を受けて
得たものである（助言番号）平26近公第3号」