


浜山地区吉田西換地区 24街区画地出来形確認測量原図

地番区域	神戸市兵庫区吉田町2丁目	番号		縮尺	1：250	平面直角座標系	第Ⅴ	作成年月日	平成30年 3月15日
------	--------------	----	--	----	-------	---------	----	-------	-------------

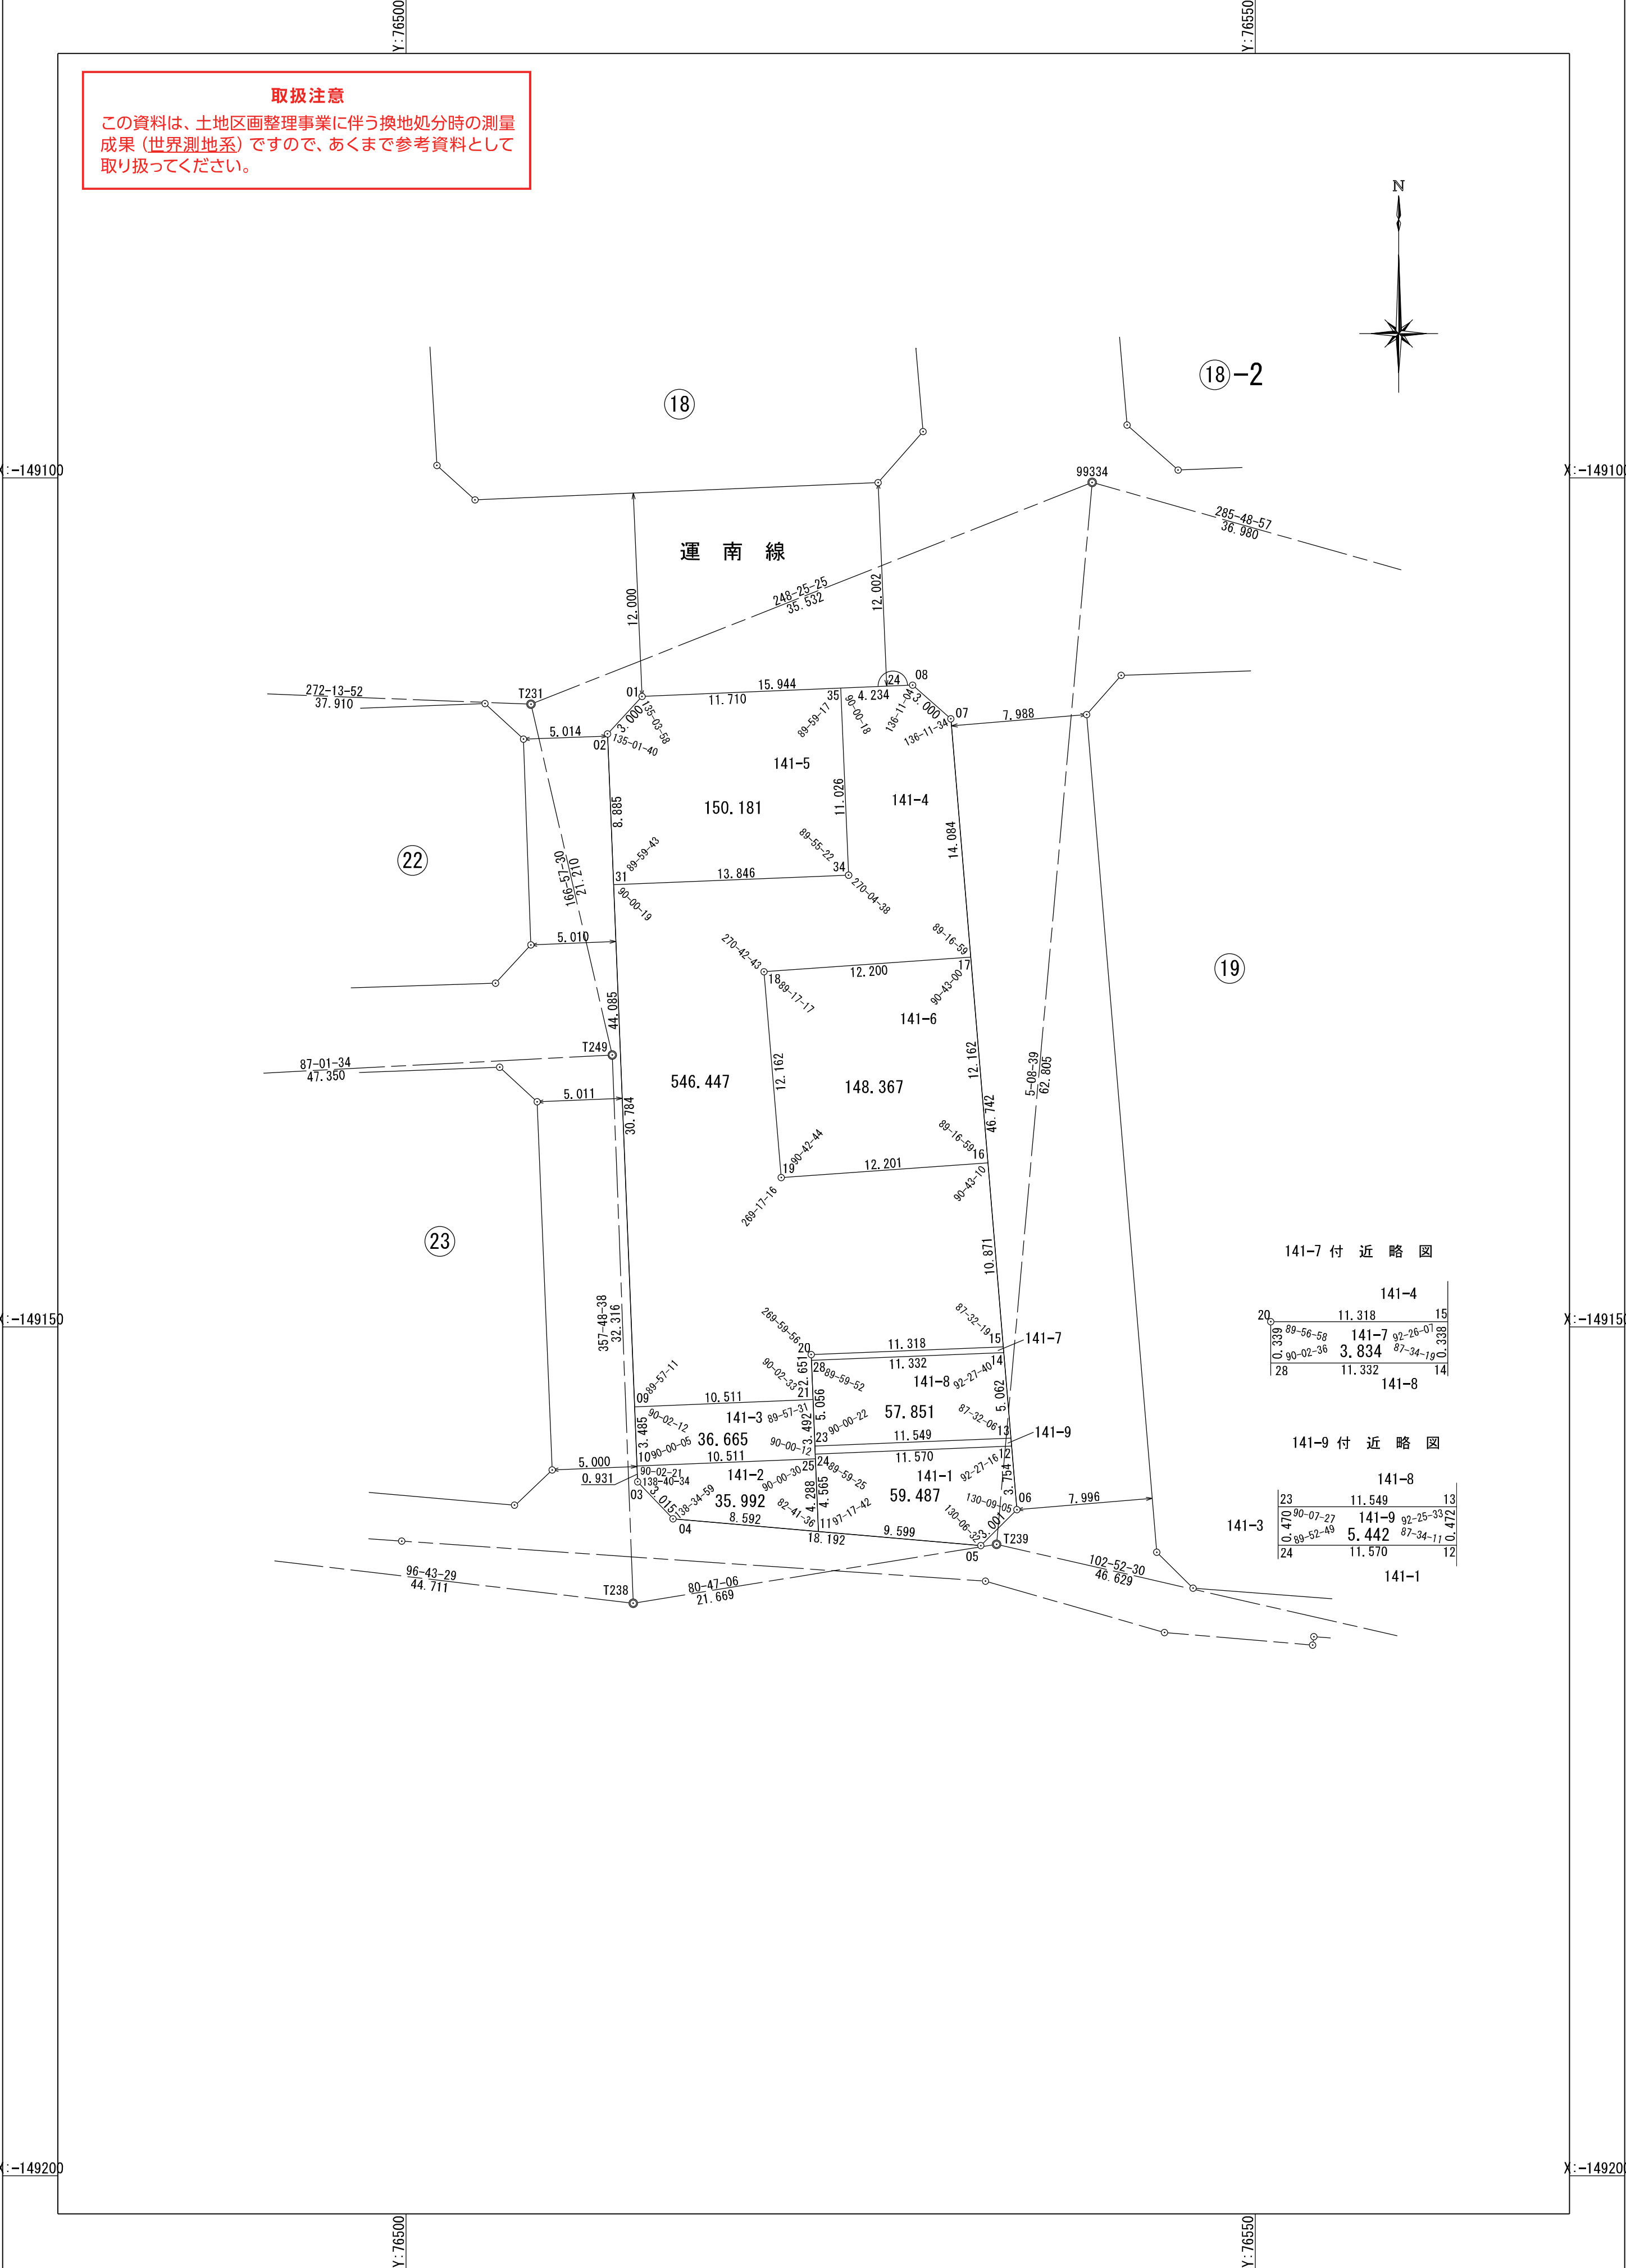

取扱注意
この資料は、土地区画整理事業に伴う換地処分時の測量成果（世界測地系）ですので、あくまで参考資料として取り扱ってください。

141-7 付 近 略 図

141-4		15
20	11.318	15
89-56-58	141-7	338
90-02-36	3.834	87-34-19
28	11.332	14
141-8		14

141-9 付 近 略 図

141-8		13
23	11.549	13
90-07-27	141-9	92-25-33
89-52-49	5.442	87-34-11
24	11.570	12
141-1		12

「この座標は、世界測地系を用いています」

「この成果は、国土地理院長の助言を受けて得たものである（助言番号）平26近公第3号」

作業機関

有限会社イーエルコンサルタンツ

計画機関 神戸市