


浜山地区金平東換地区 22街区画地出来形確認測量原図

地番区域	神戸市兵庫区吉田町3丁目	番号		縮尺	1：250	平面直角座標系	第Ⅴ	作成年月日	平成30年 3月15日
------	--------------	----	--	----	-------	---------	----	-------	-------------

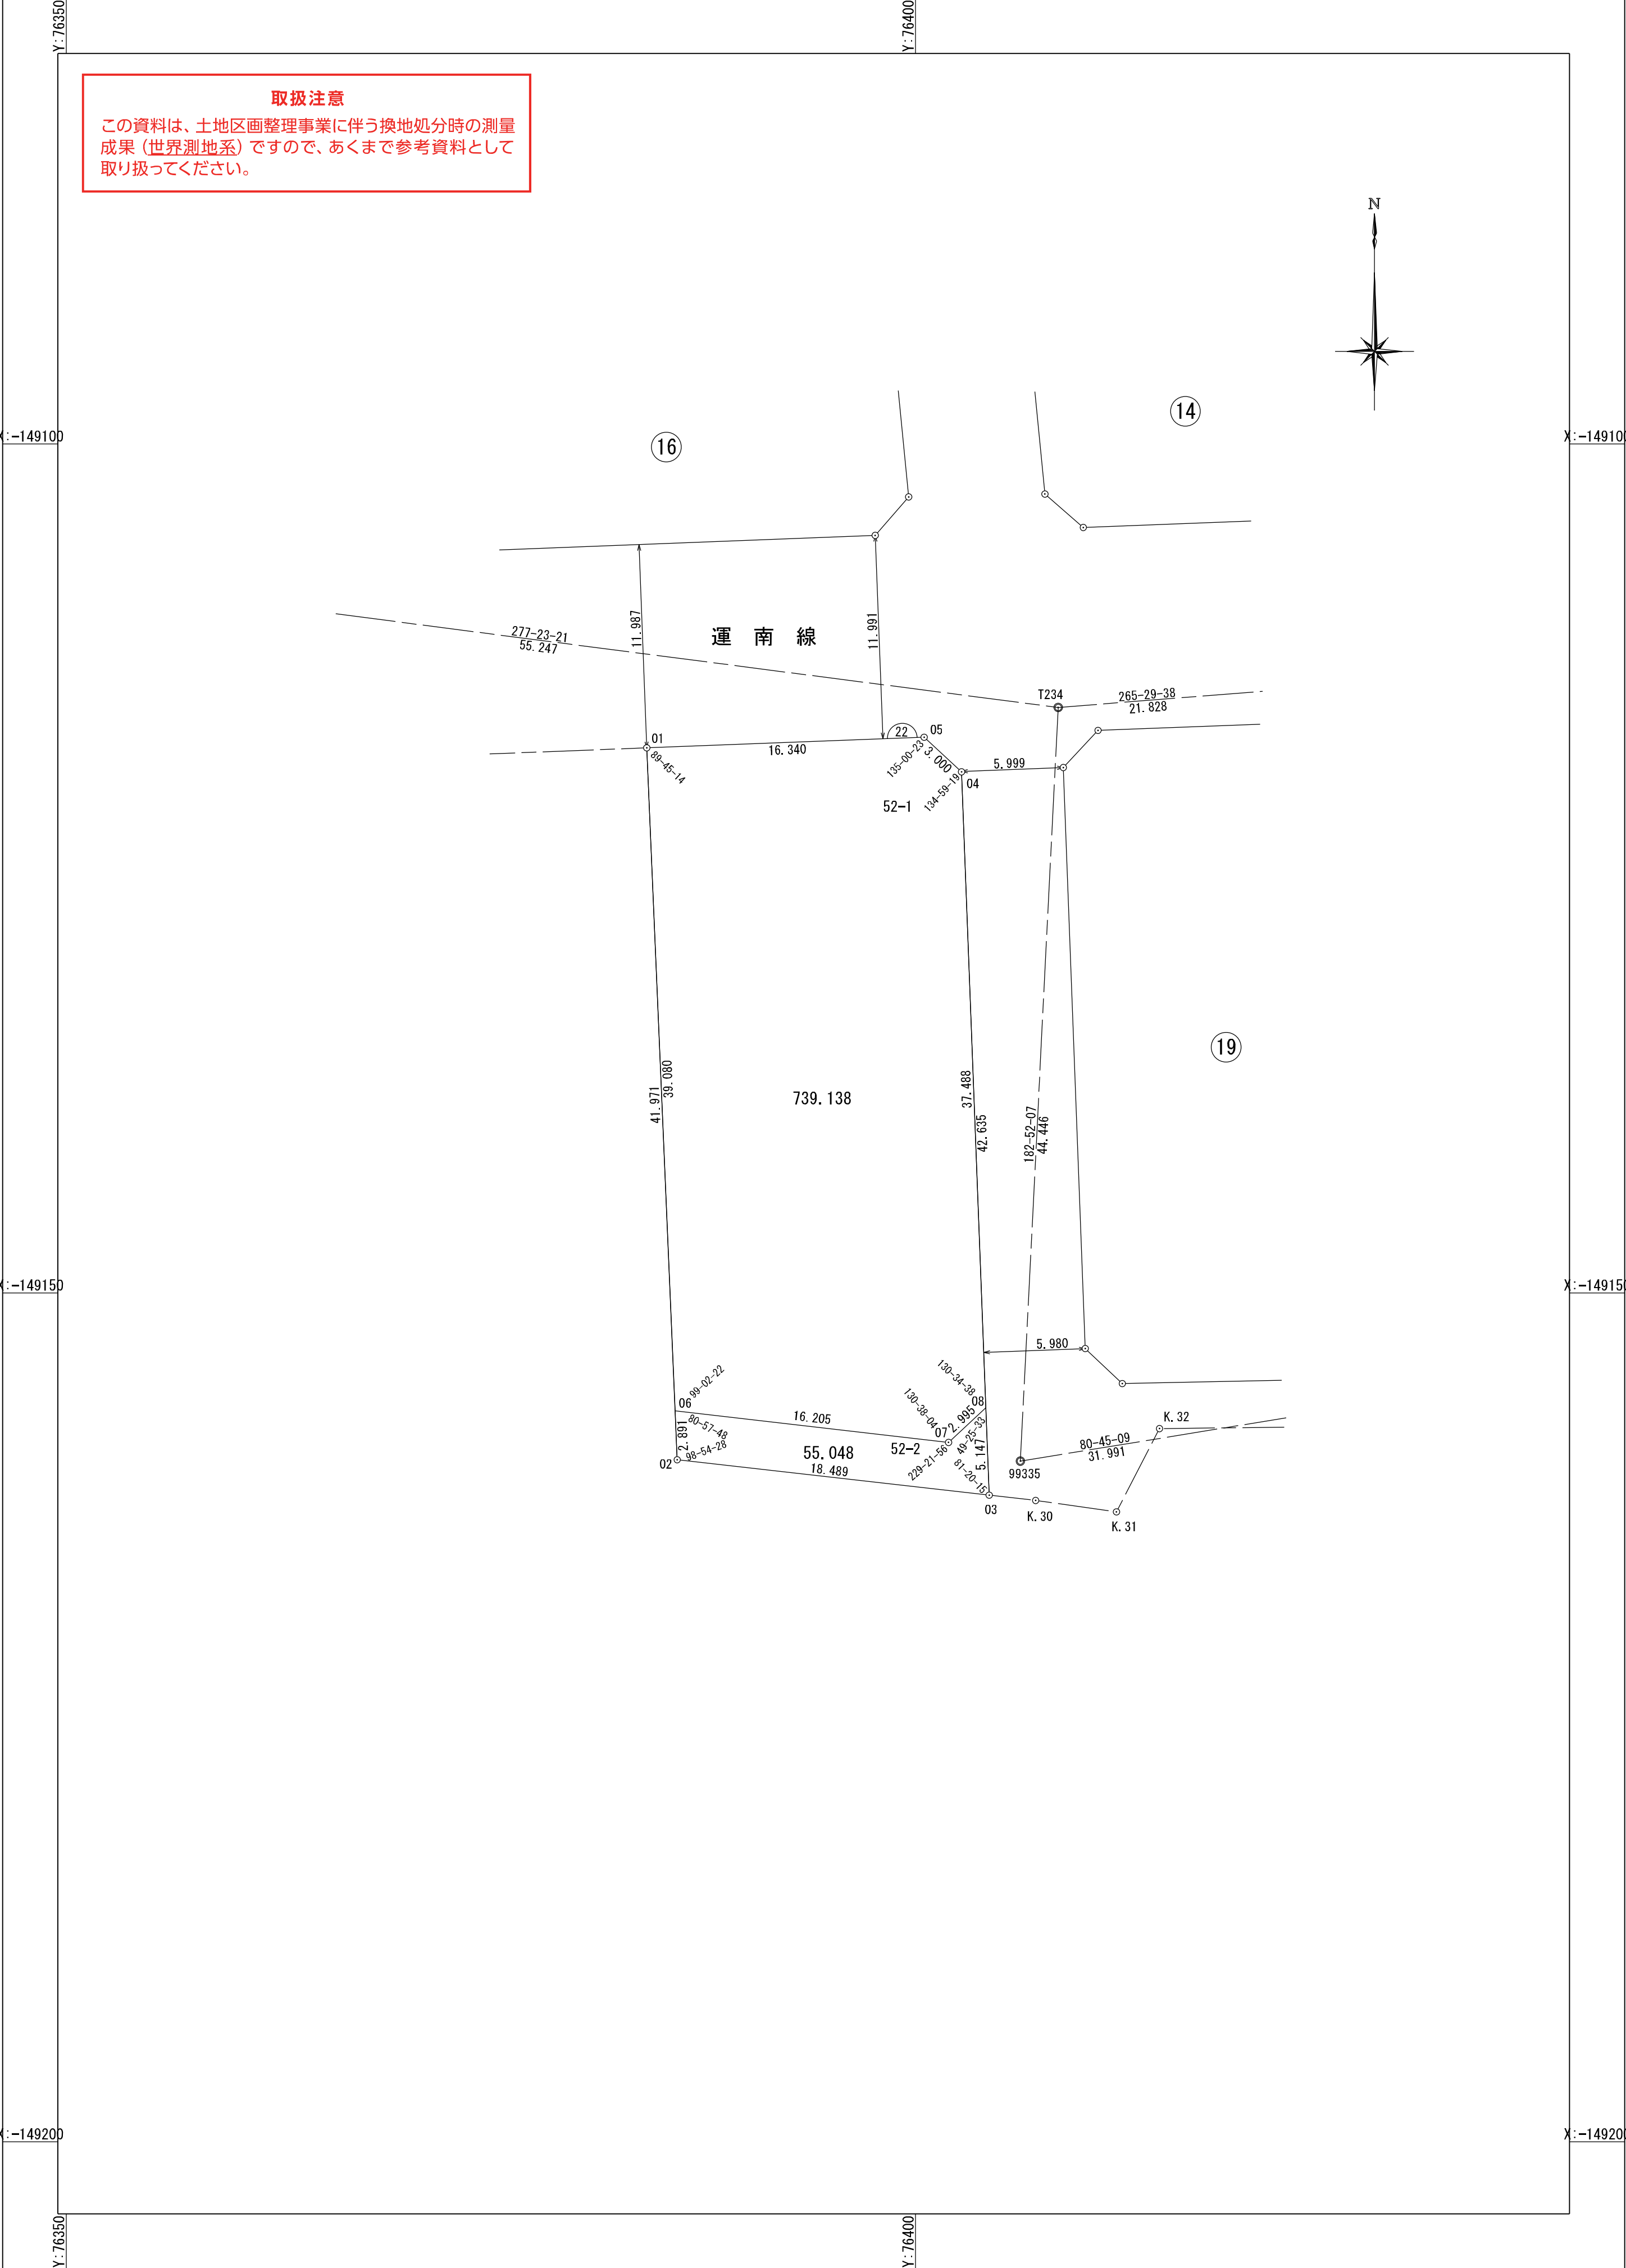

作業機関 有限会社イーエルコンサルタンツ

計画機関 神戸市