


浜 山 地 区 吉 田 東 換 地 区 5 街 区 画 地 出 来 形 確 認 測 量 原 図


|         |              |     |  |     |         |         |     |           |             |
|---------|--------------|-----|--|-----|---------|---------|-----|-----------|-------------|
| 地 番 区 域 | 神戸市兵庫区吉田町1丁目 | 番 号 |  | 縮 尺 | 1 : 250 | 平面直角座標系 | 第 V | 作 成 年 月 日 | 平成29年 3月15日 |
|---------|--------------|-----|--|-----|---------|---------|-----|-----------|-------------|

取扱注意

この資料は、土地区画整理事業に伴う換地処分時の測量  
成果（世界測地系）ですので、あくまで参考資料として  
取り扱ってください。

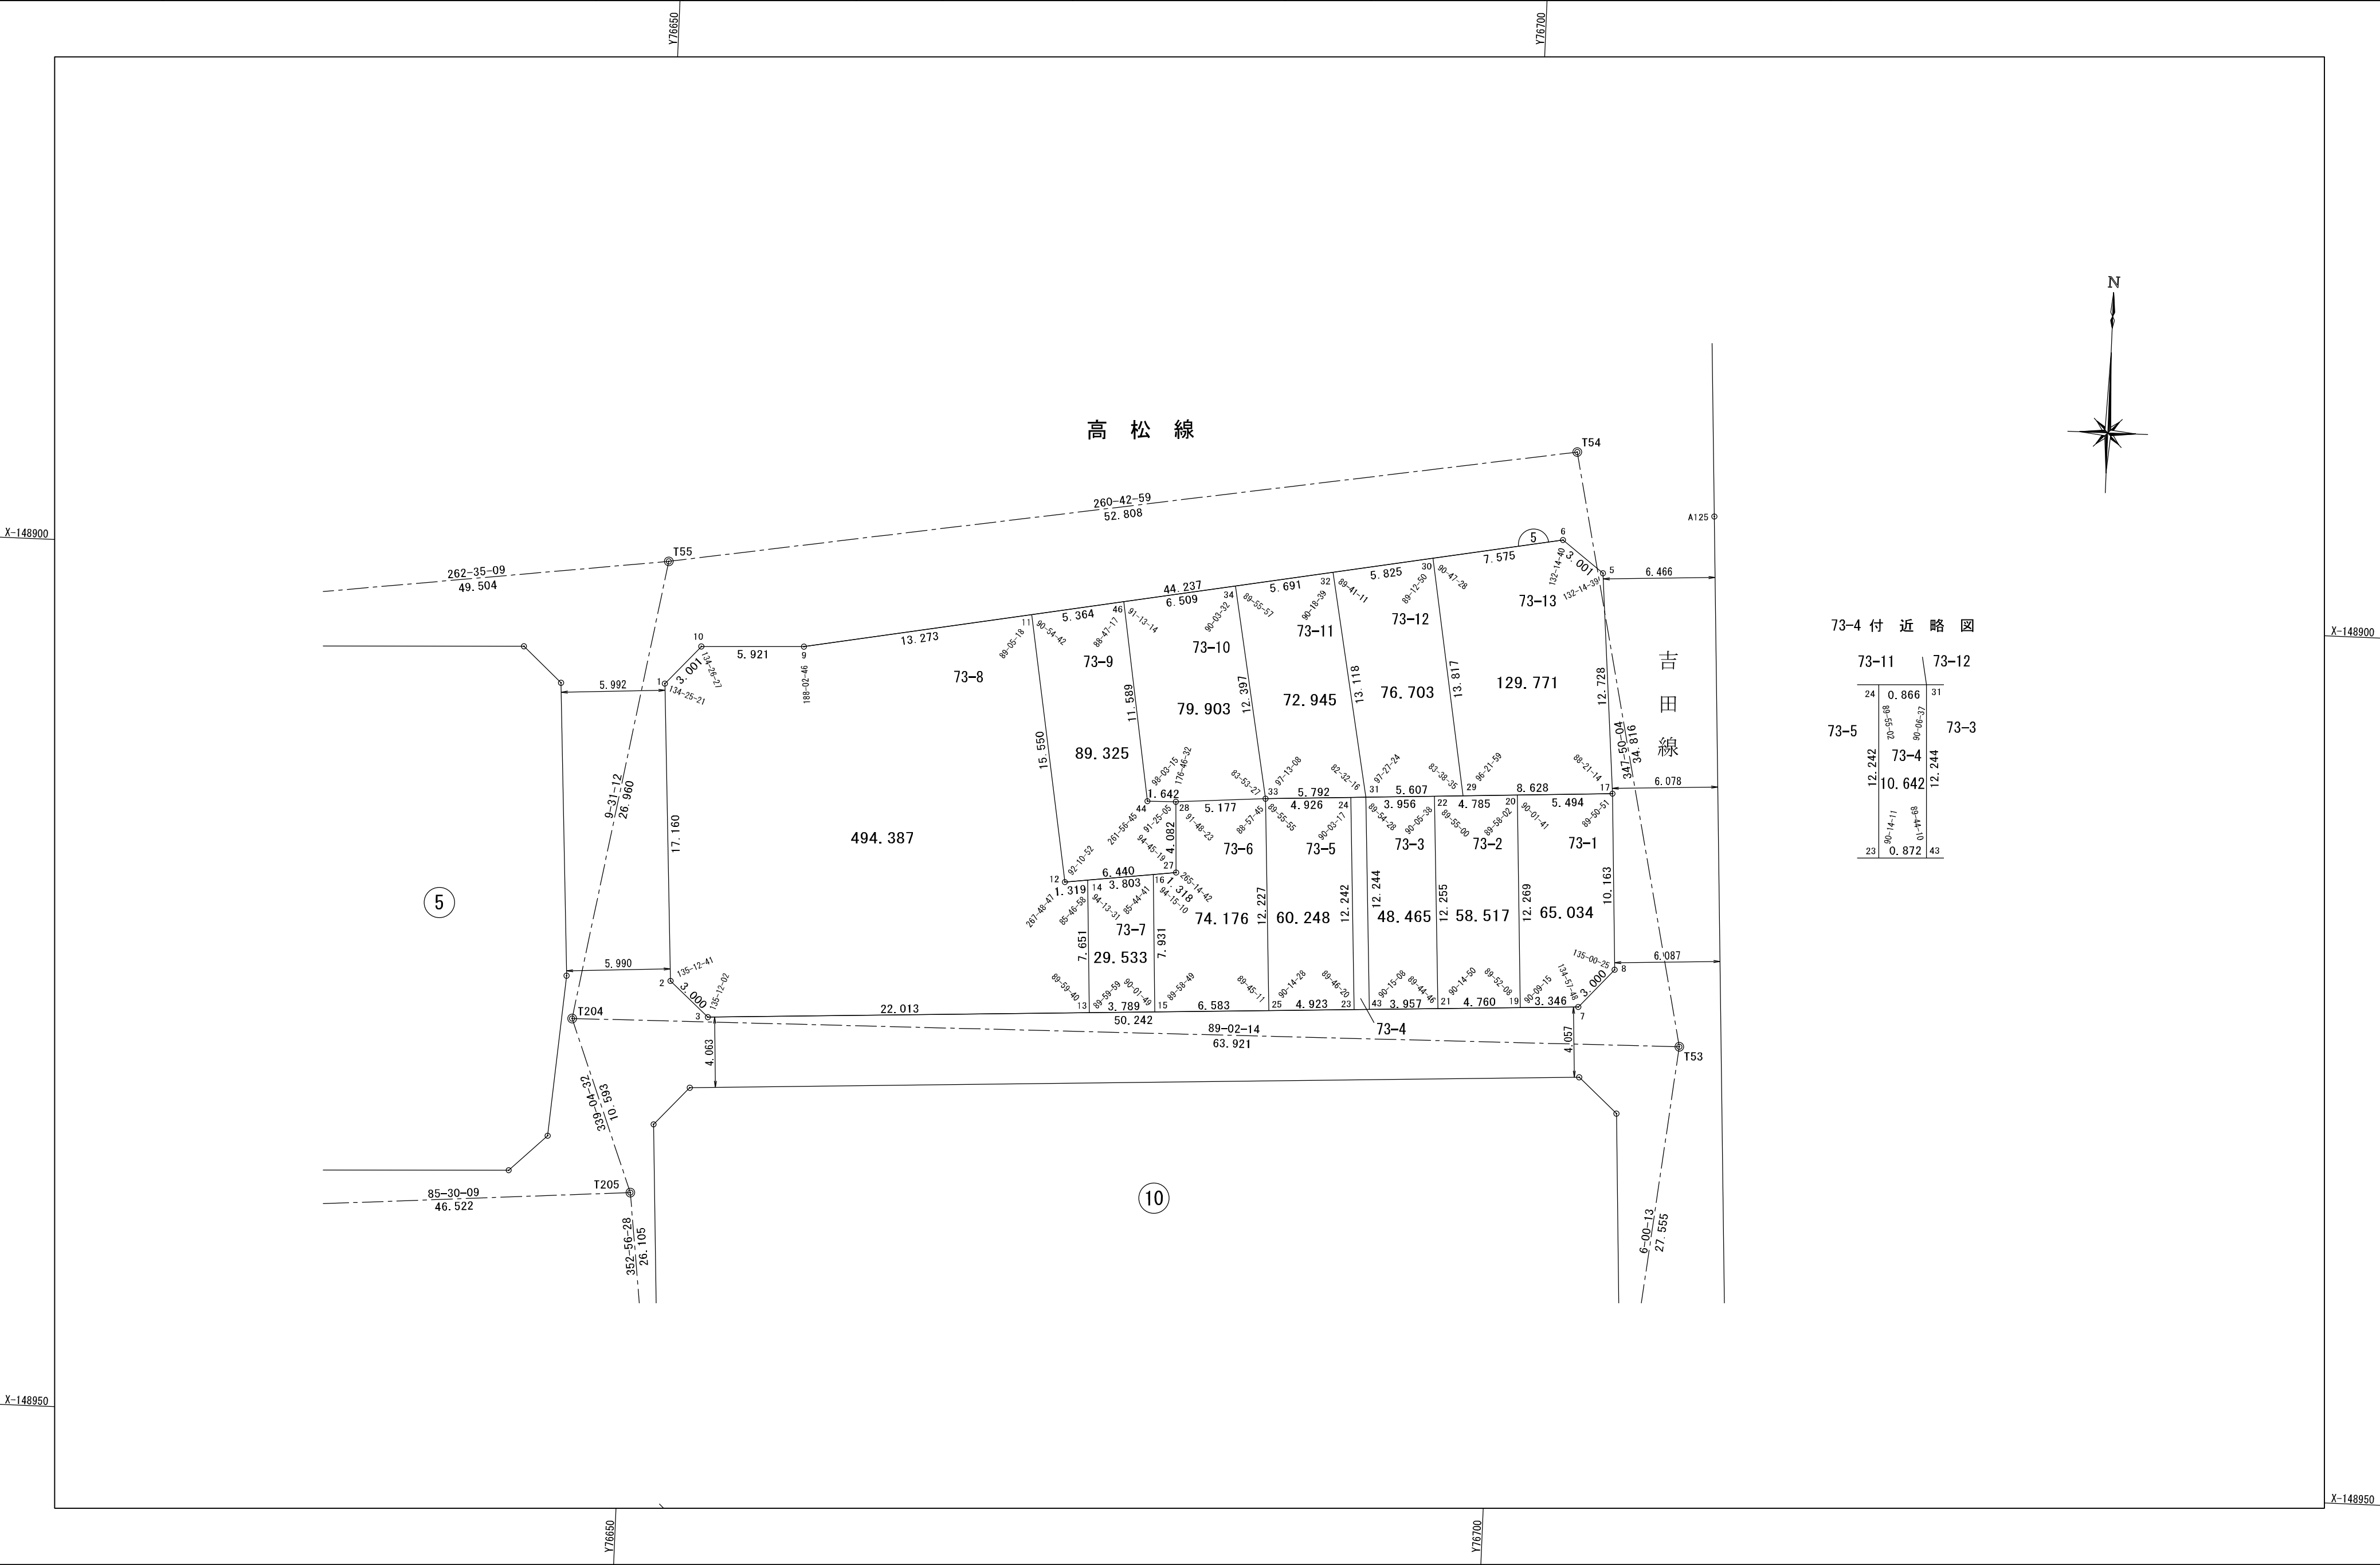

73-4 付 近 略 図

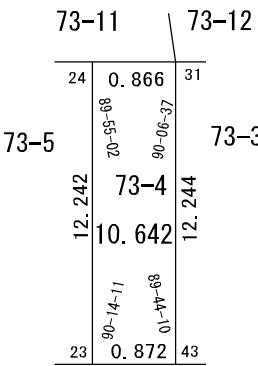

作業機関  
株式会社  
武仲

計画機関  
神戸市

「この座標は、世界測地系を用いています」

「この成果は、国土地理院長の助言を受けて  
得たものである（助言番号）平26近公第3号」