


浜 山 地 区 吉 田 東 換 地 区 9 街 区 画 地 出 来 形 確 認 測 量 原 図

地 番 区 域	神戸市兵庫区吉田町1丁目	番 号		縮 尺	1 : 500	平面直角座標系	第 V	作 成 年 月 日	平成29年 3月15日
---------	--------------	-----	--	-----	---------	---------	-----	-----------	-------------

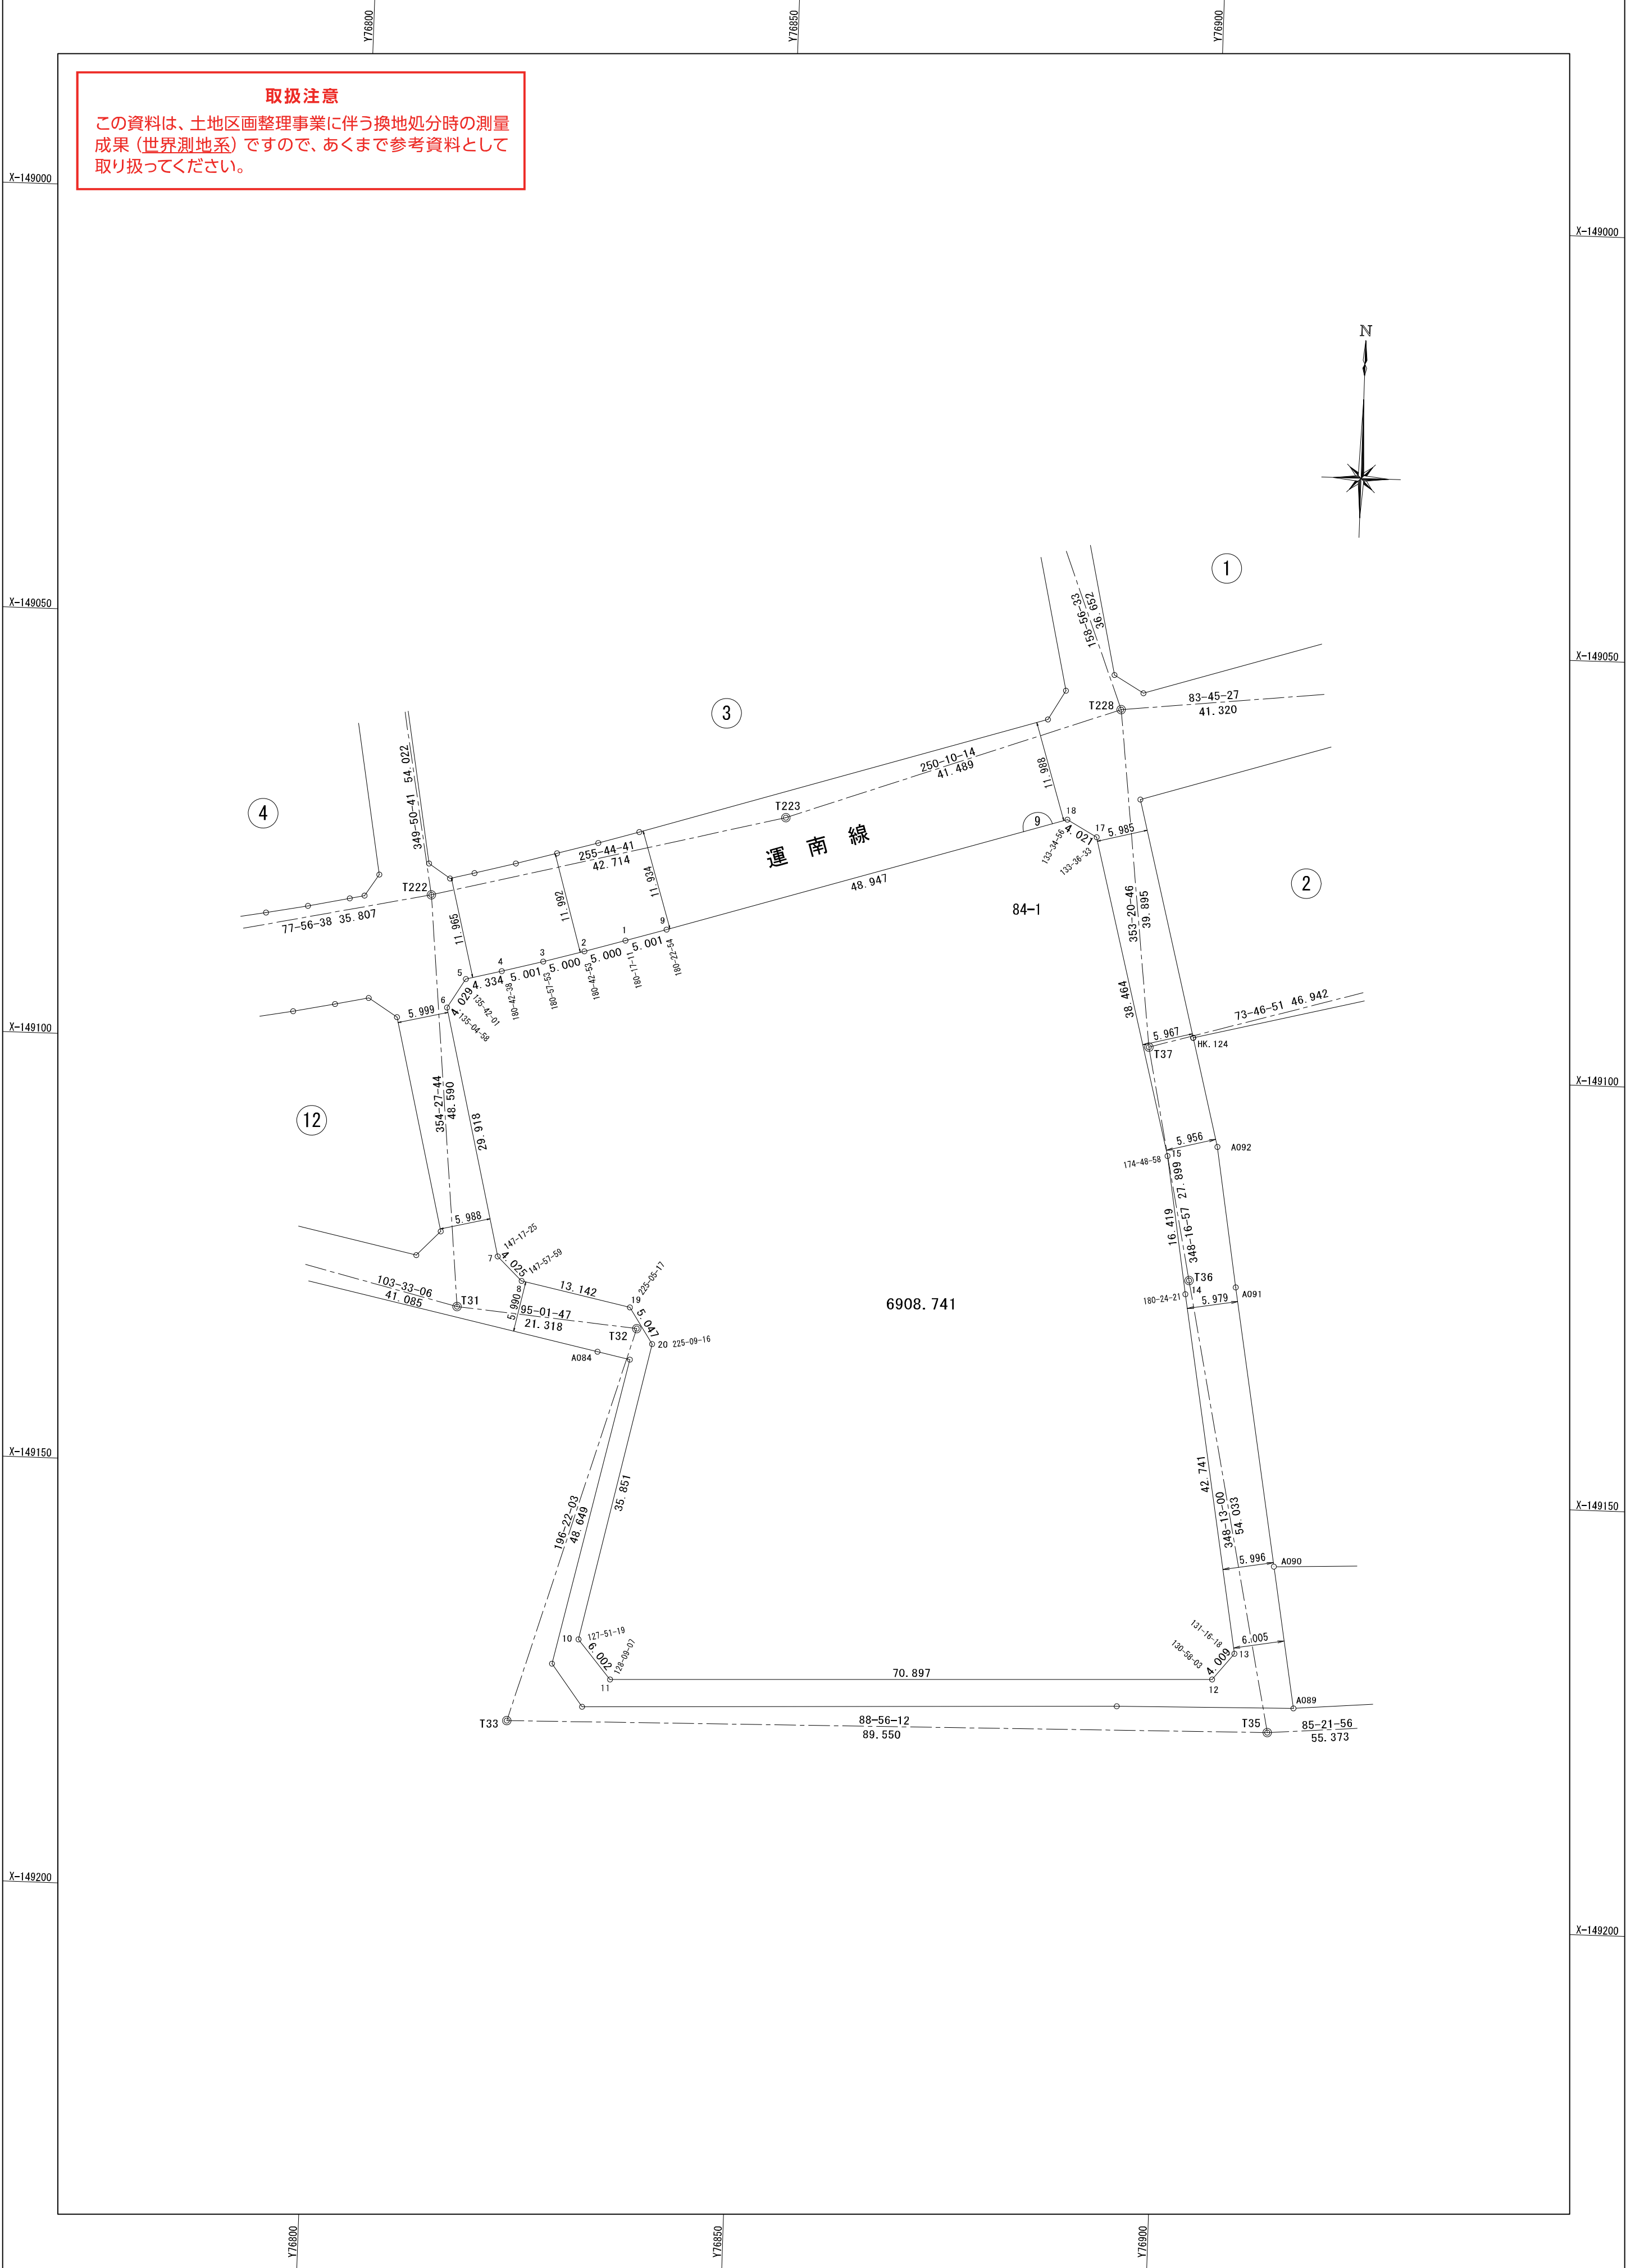

作業機関
株式会社
武仲

計画機関
神戸市