
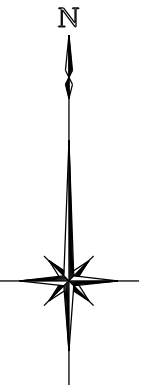


浜 山 地 区 吉 田 中 換 地 区 2 2 街 区 画 地 出 来 形 確 認 測 量 原 図

|         |                |     |  |     |         |         |     |           |                    |
|---------|----------------|-----|--|-----|---------|---------|-----|-----------|--------------------|
| 地 番 区 域 | 神戸市兵庫区吉田町 1 丁目 | 番 号 |  | 縮 尺 | 1 : 250 | 平面直角座標系 | 第 V | 作 成 年 月 日 | 平成 3 0 年 3 月 1 5 日 |
|---------|----------------|-----|--|-----|---------|---------|-----|-----------|--------------------|

取扱注意

この資料は、土地区画整理事業に伴う換地処分時の測量成果（世界測地系）ですので、あくまで参考資料として取り扱ってください。

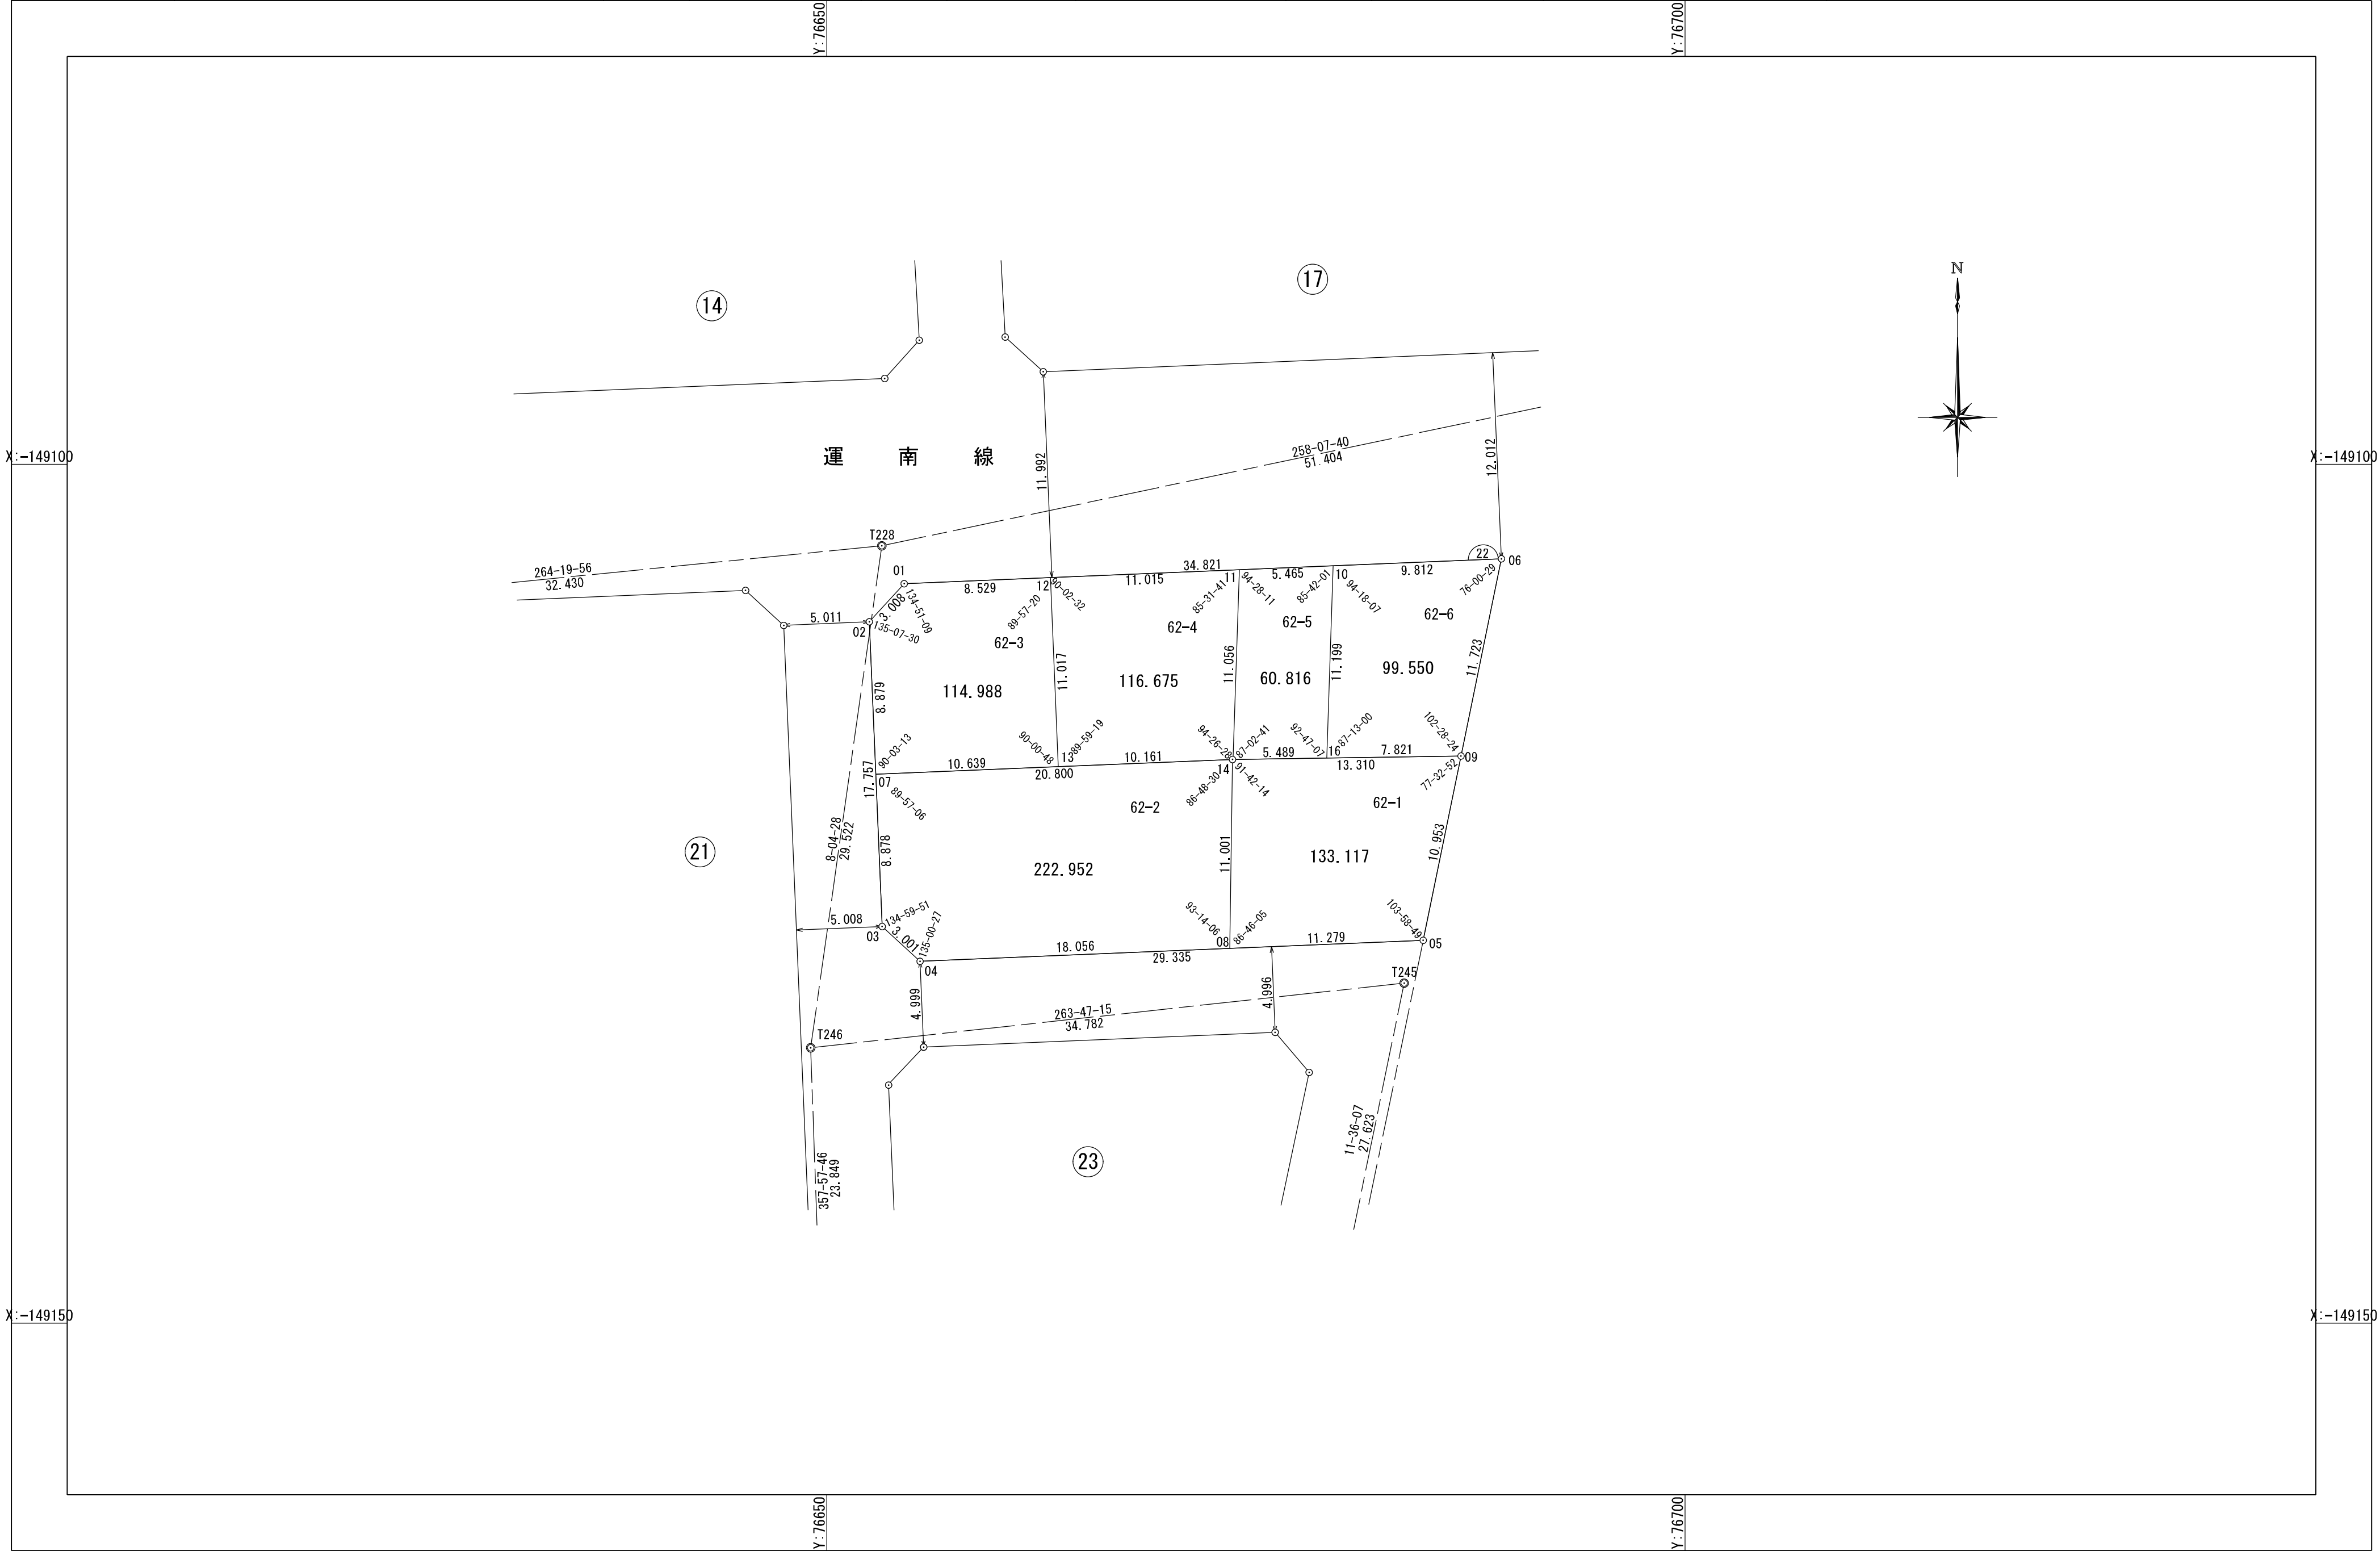

作業機関

有限会社イーエールコンサルタンツ

計画機関

神戸市

「この座標は、世界測地系を用いています」

「この成果は、国土地理院長の助言を受けて得たものである（助言番号）平26近公第3号」