


浜 山 地 区 吉 田 中 換 地 区 1 5 街 区 画 地 出 来 形 確 認 測 量 原 図


地 番 区 域 神戸市兵庫区吉田町2丁目 番 号 縮 尺 1 : 250 平面直角座標系 第 V 作 成 年 月 日 平成30年 3月15日

取扱注意


この資料は、土地区画整理事業に伴う換地処分時の測量成果（世界測地系）ですので、あくまで参考資料として取り扱ってください。

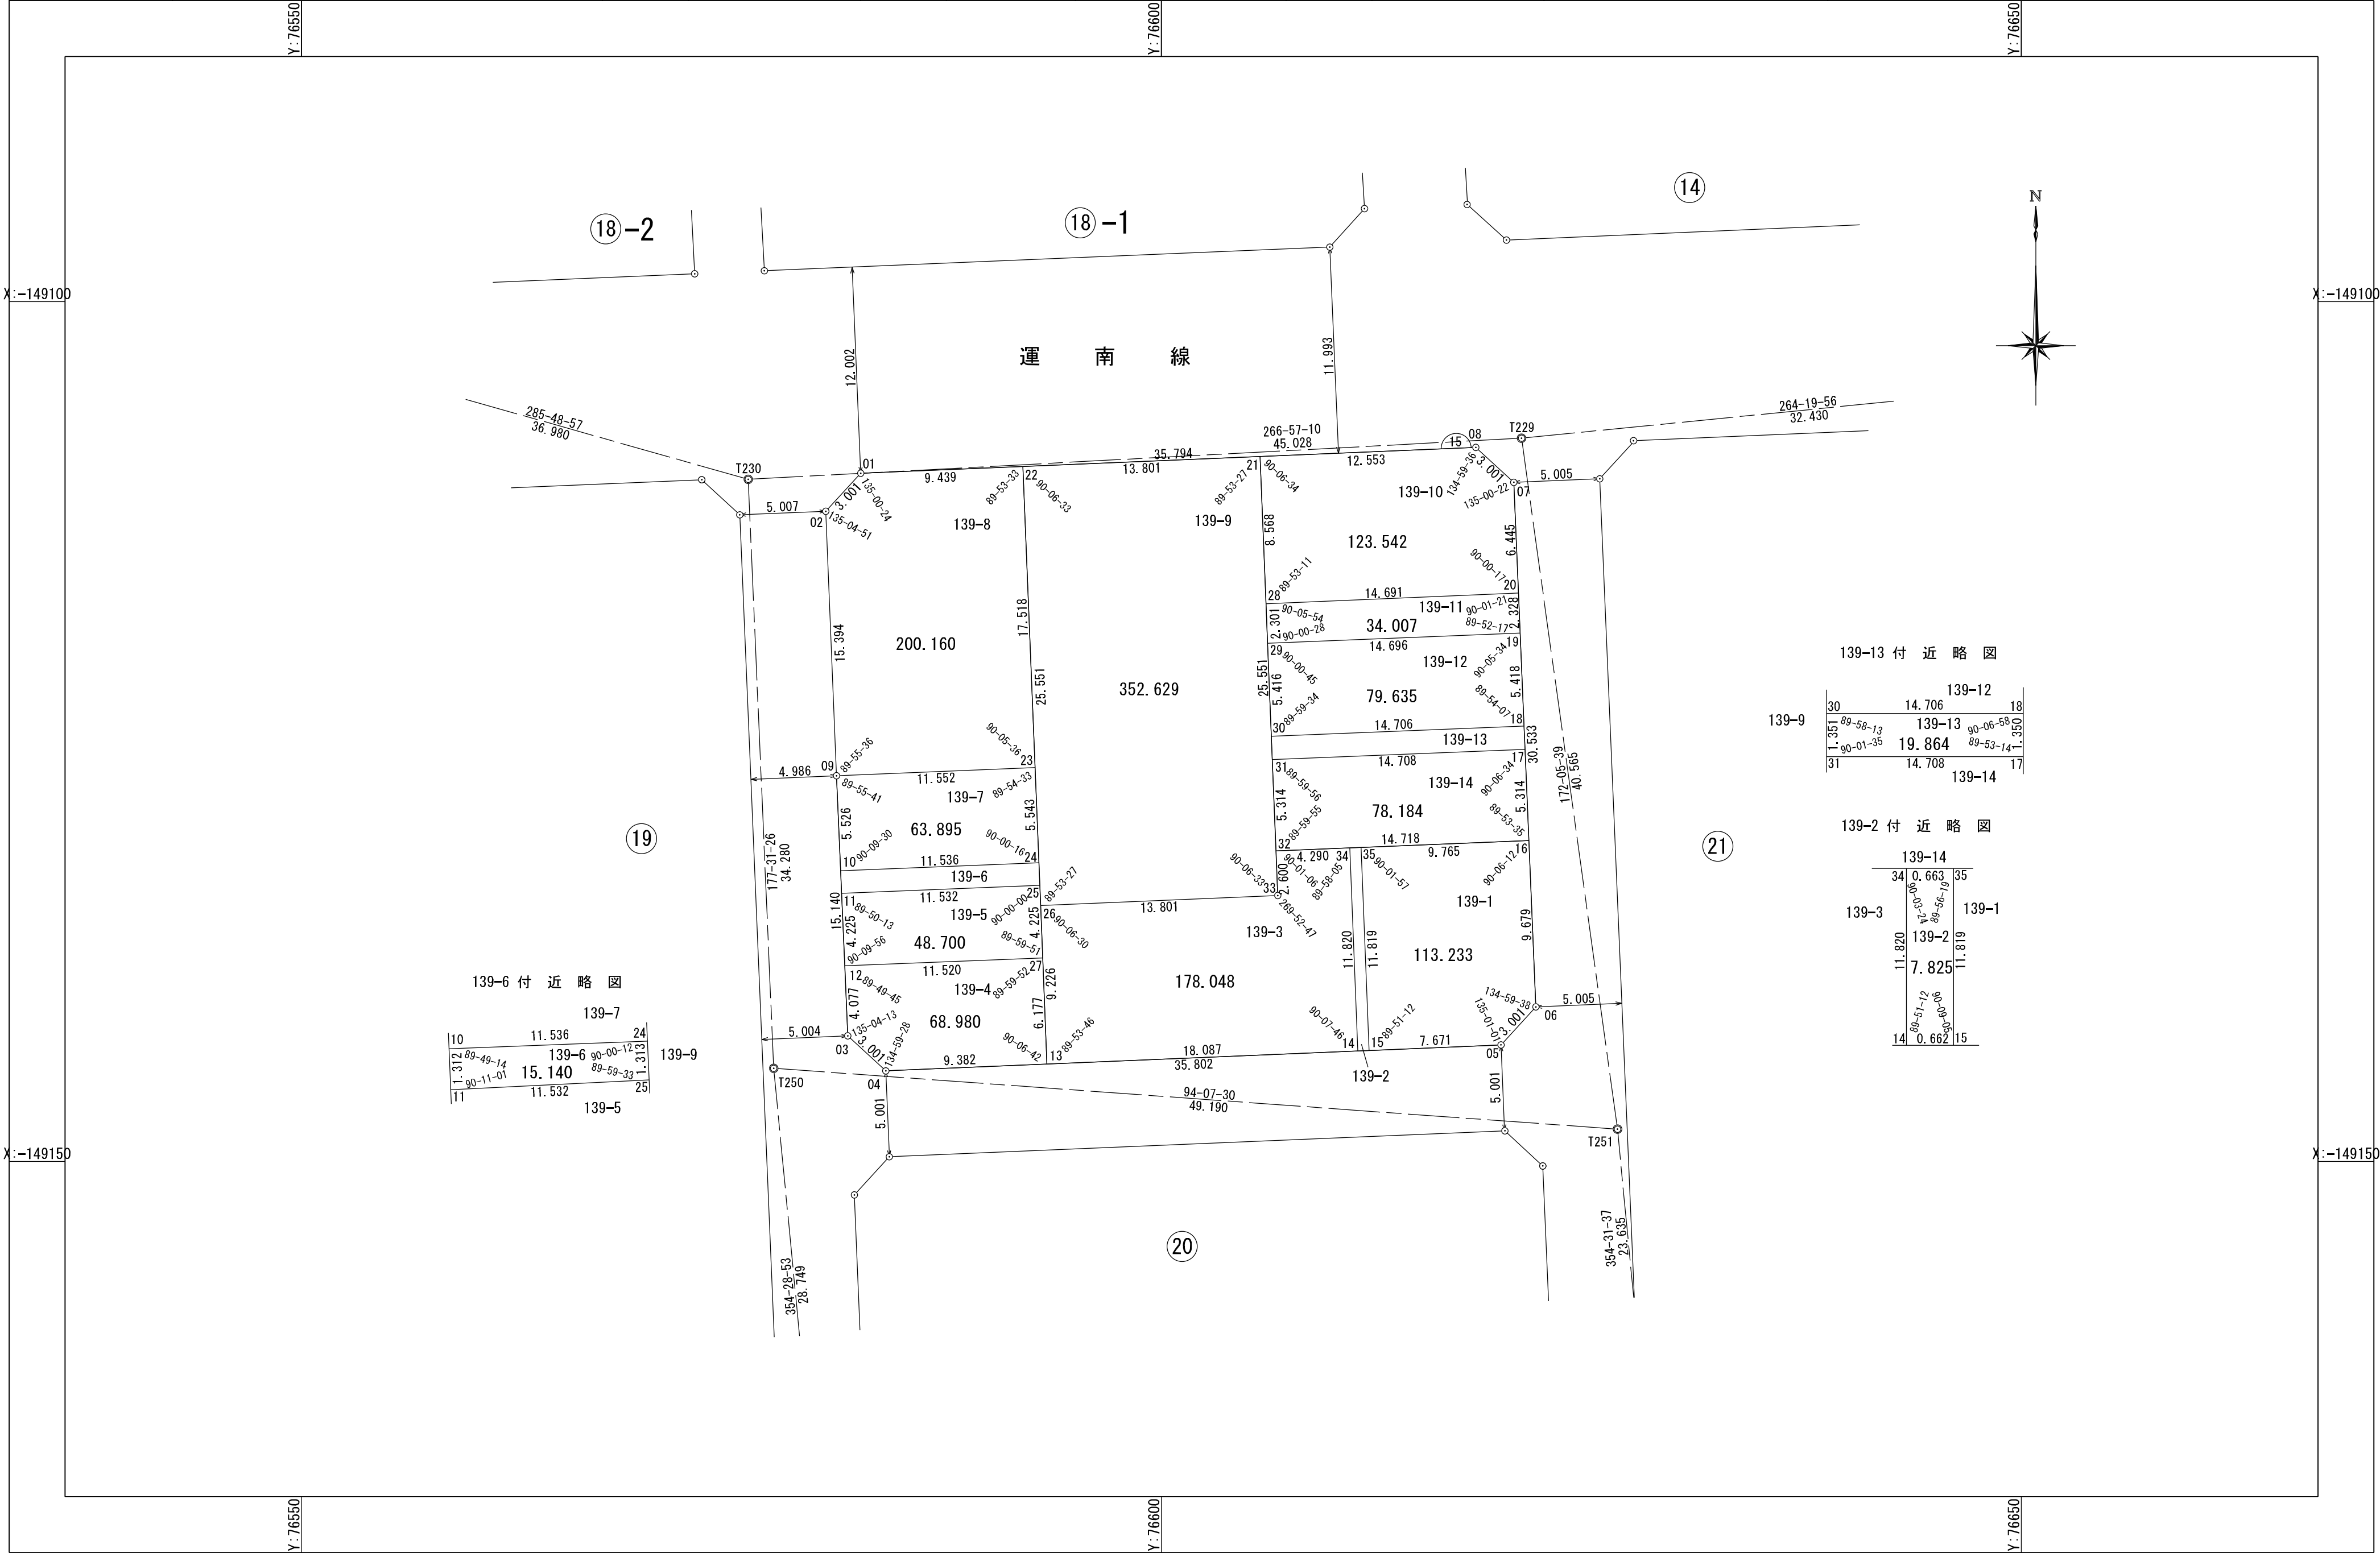


139-6 付 近 略 図

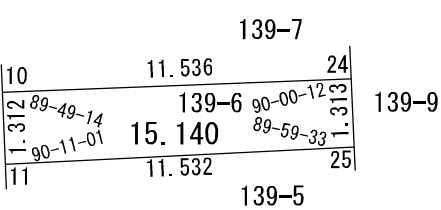

139-13 付 近 略 図

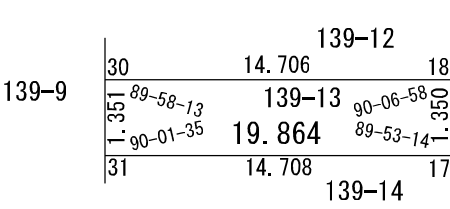

139-2 付 近 略 図

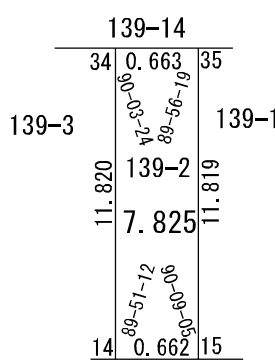

作業機関

有限会社イーエールコンサルタンツ

計画機関

神

戸

市

「この座標は、世界測地系を用いています」

「この成果は、国土地理院長の助言を受けて得たものである（助言番号）平26近公第3号」