
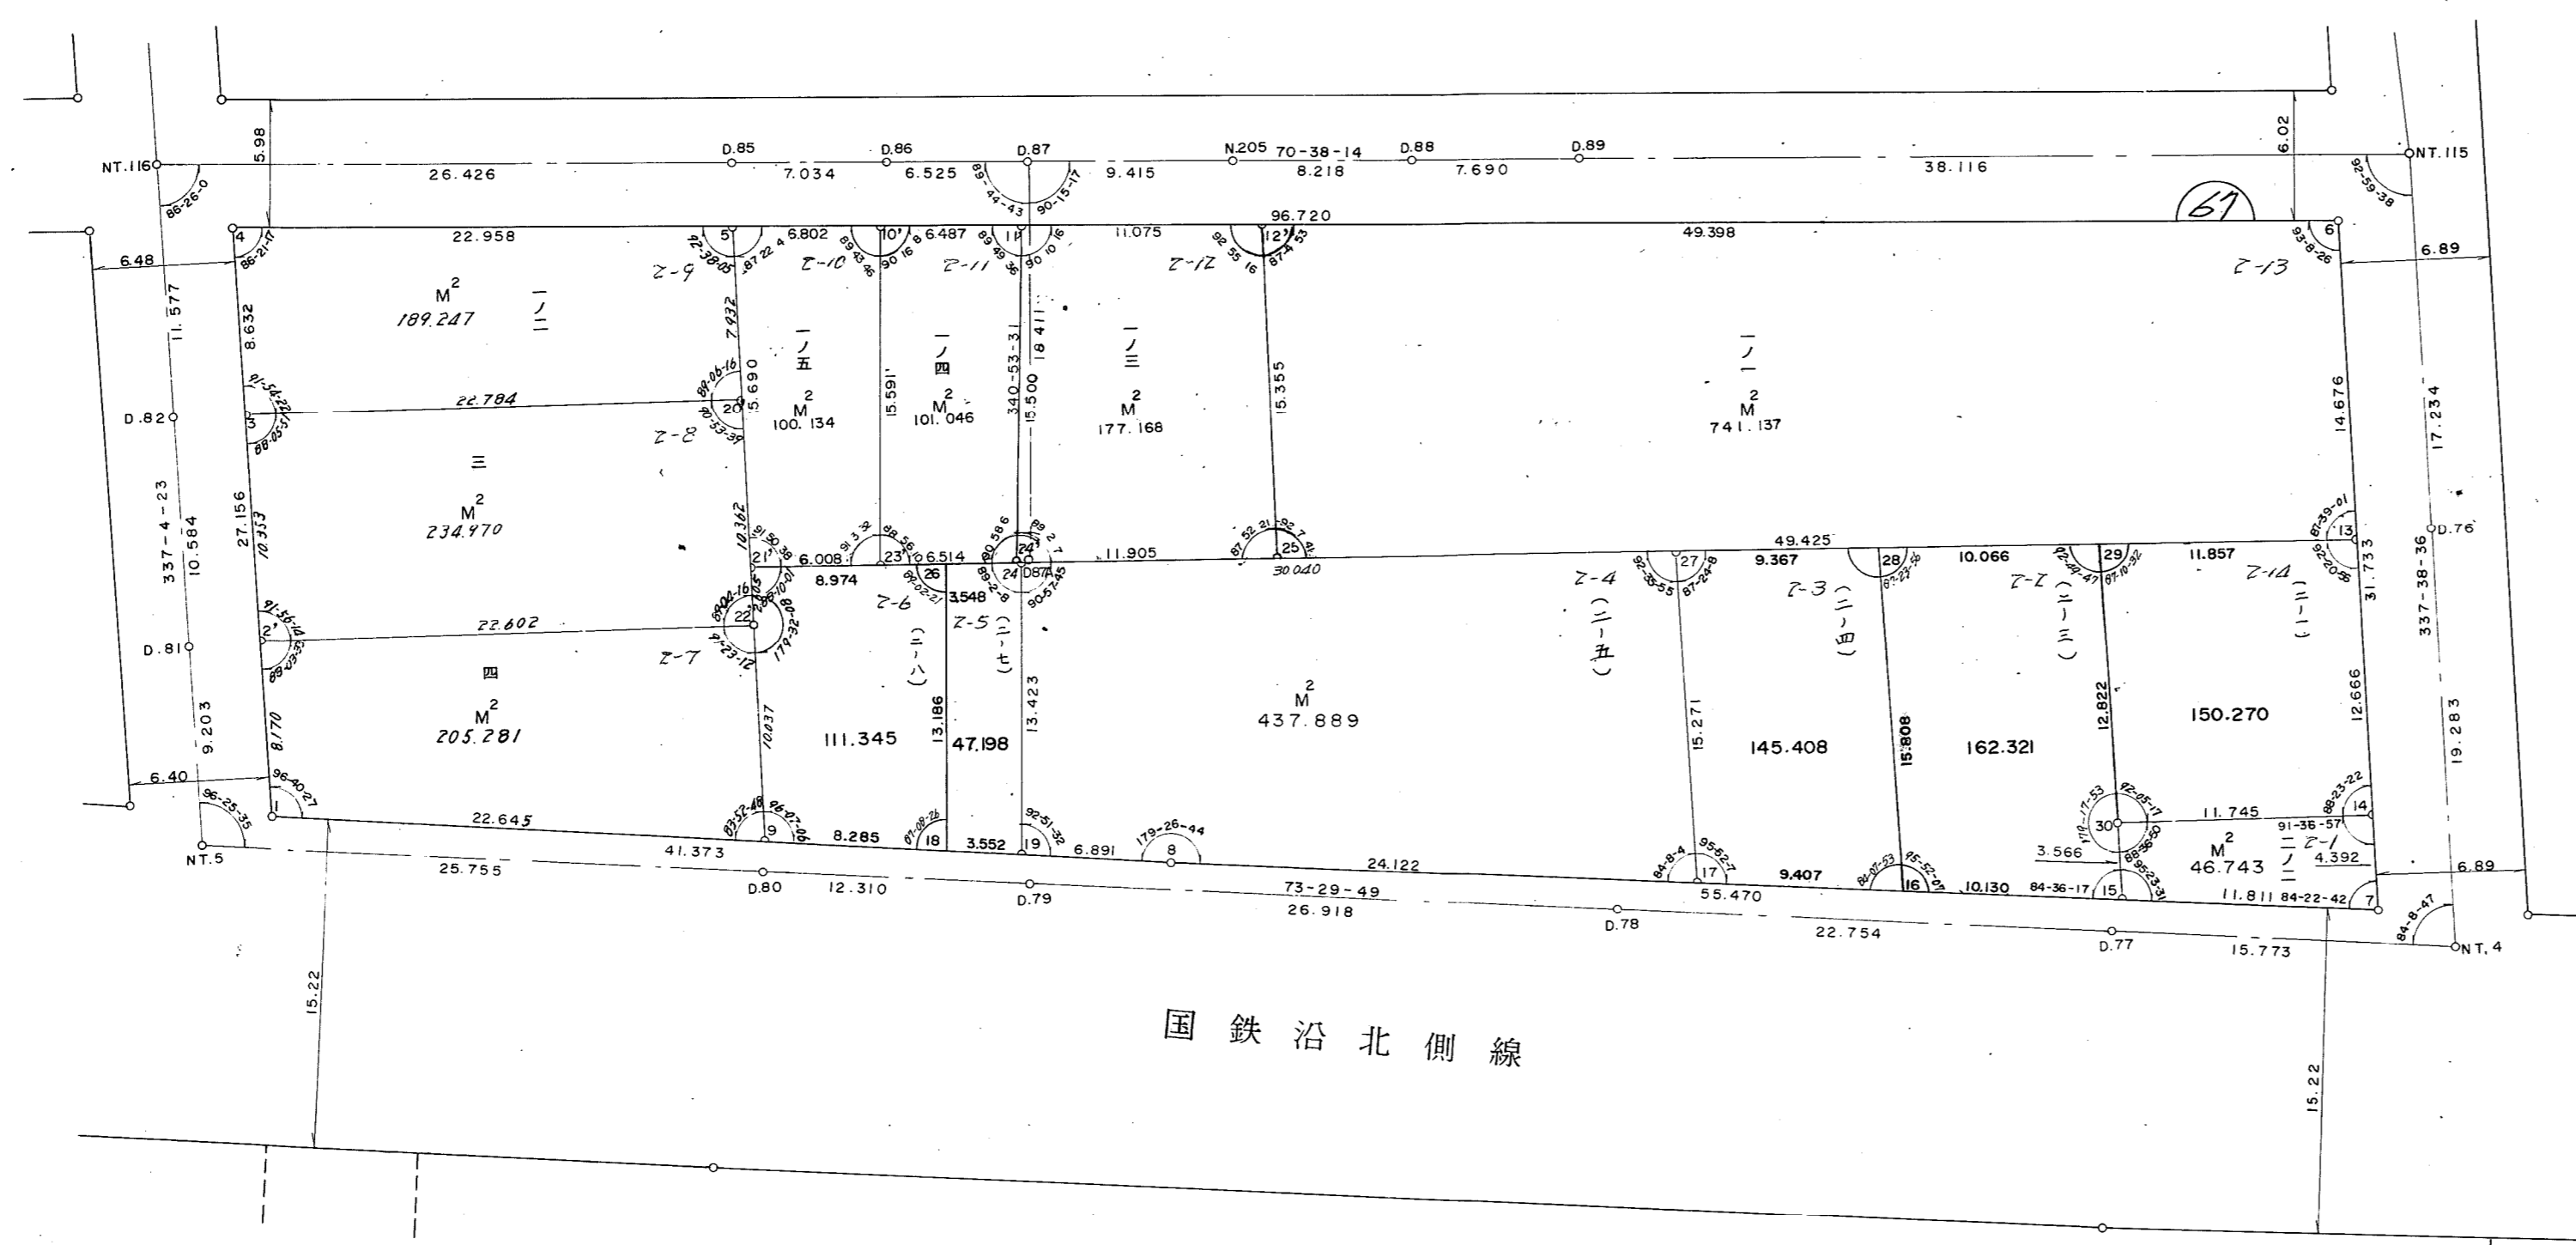


# 確定測量原図

六甲換地区 67街区

弓木町2丁目 縮尺 1:300

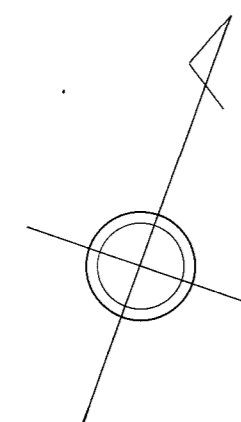

国鉄沿北側線