


取扱注意
この資料は、土地区画整理事業に伴う換地処分額の測量
成果(日本測地系)ですので、あくまで参考資料として
取り扱ってください。

確定測量原図

六甲換地区72街区

弓木町4丁目

縮尺 1:300

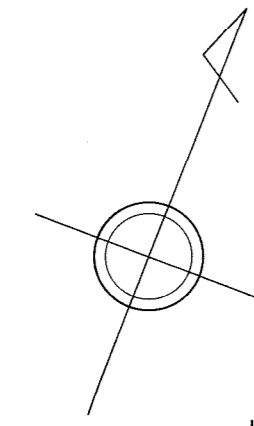

山手幹線

高羽線

