


取扱注意
この資料は、土地区画整理事業に伴う換地処分額の測量
成果（日本測地系）ですので、あくまで参考資料として
取り扱ってください。

確定測量原図

六甲換地 75 街区

弓木町 5 丁目 縮尺 1 : 300

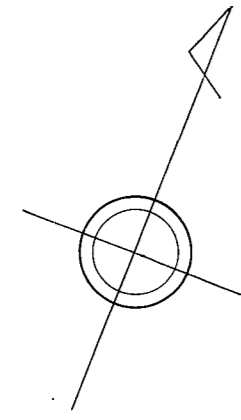

山手幹線

