取扱注意
この資料は、土地区画整理事業に伴う換地処分時の測量成果（日本測地系）ですので、あくまで参考資料として取り扱ってください。

画地確定測量原図

5/2

兵庫地区東川崎換地区40街区14号地　S=1:60

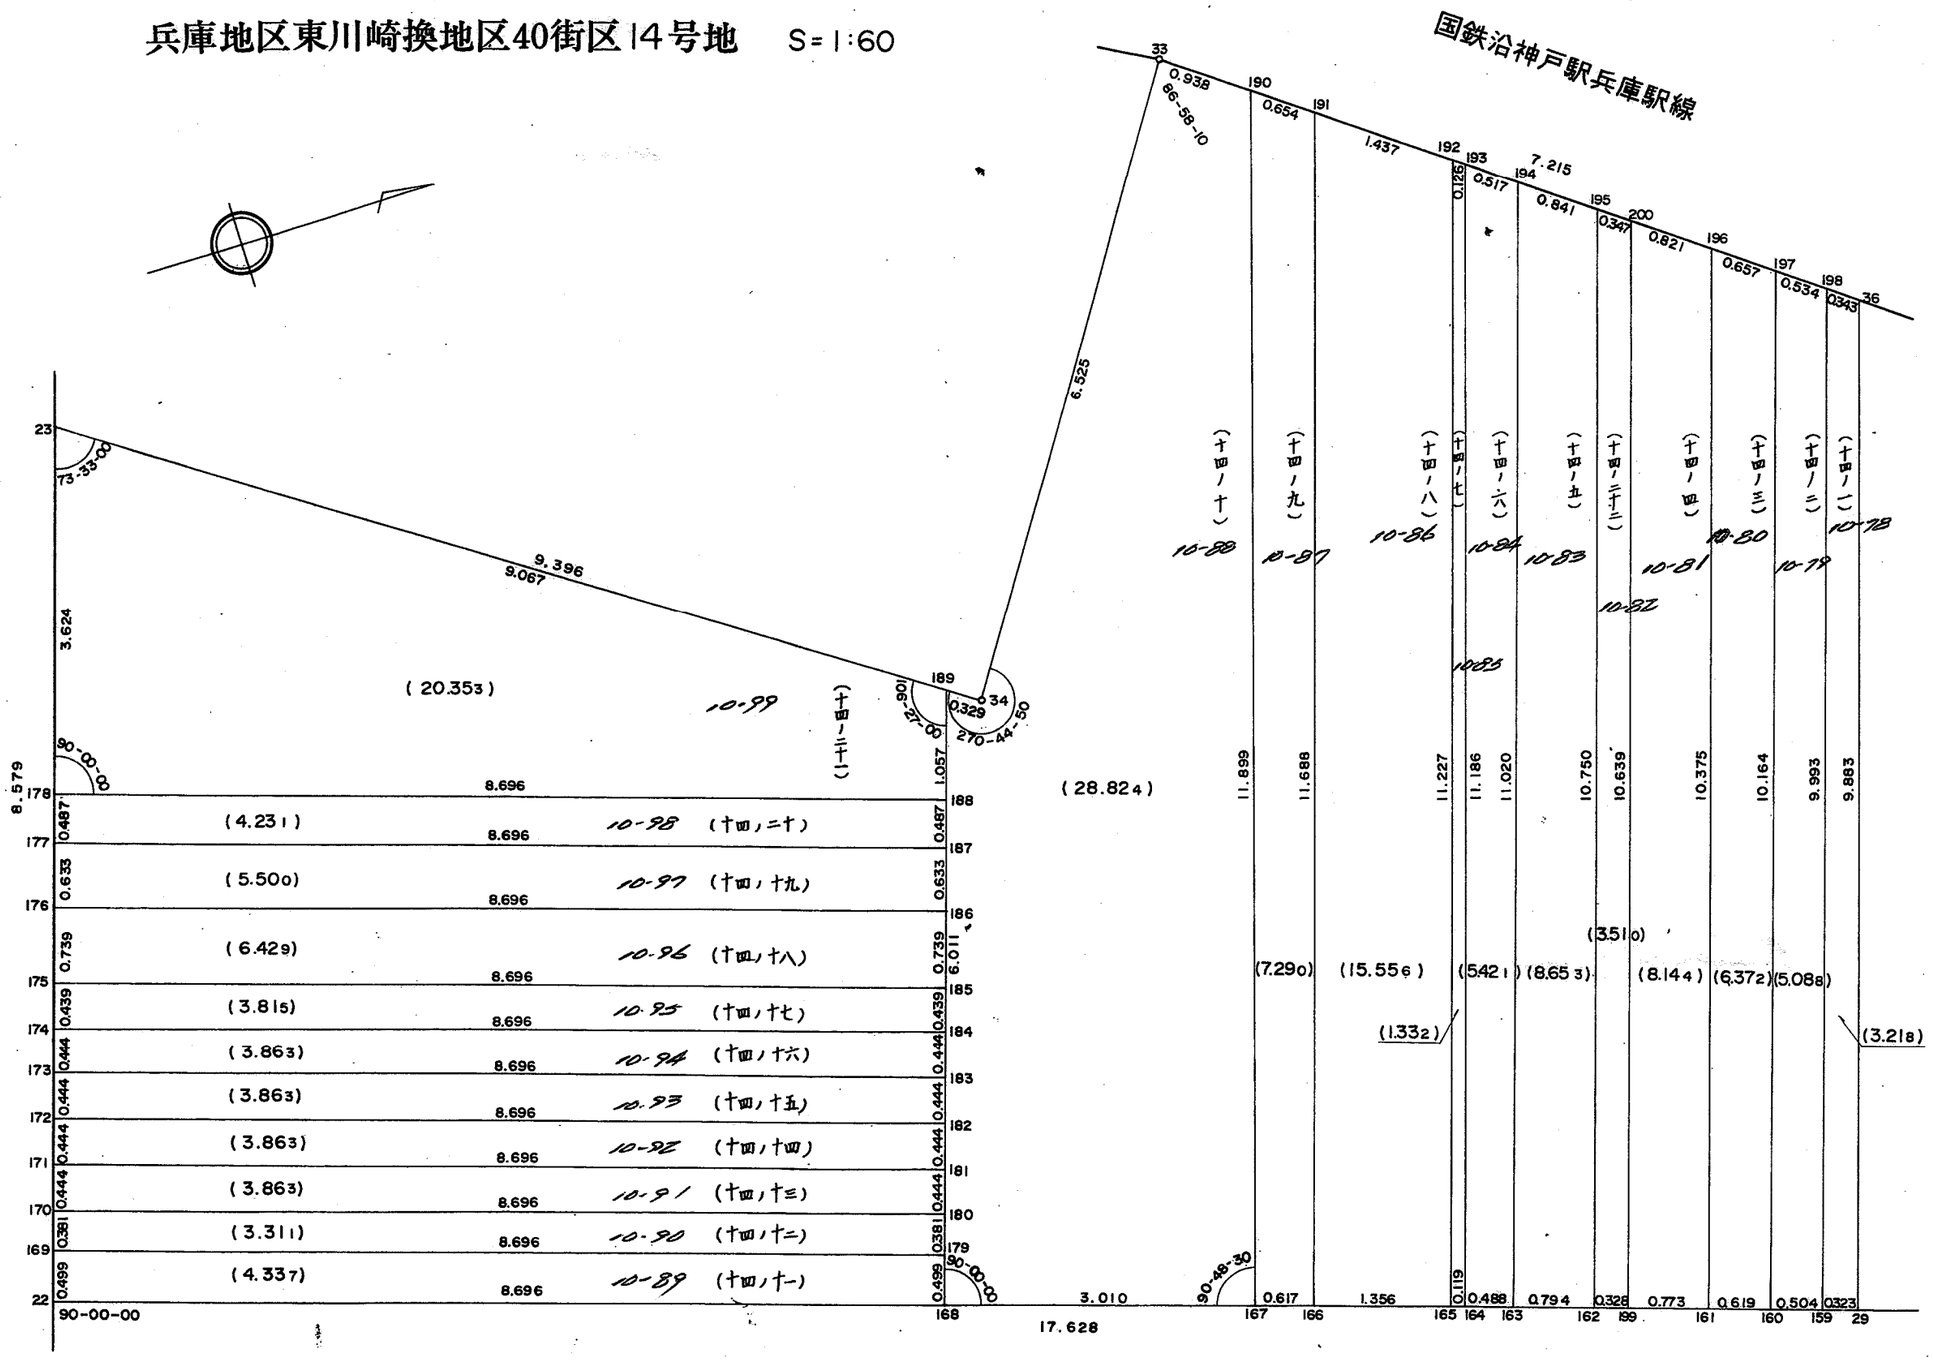

株式会社　兵庫測量設計事務所調製

都市計画局区画整理部