上野換地区40街区画地確定測量原図

地番区域	神戸市灘区青谷町2丁目	番号		縮尺	1:300	平面直角座標系の名称又は記号	第 5	作成年月日	昭和 年 月 日

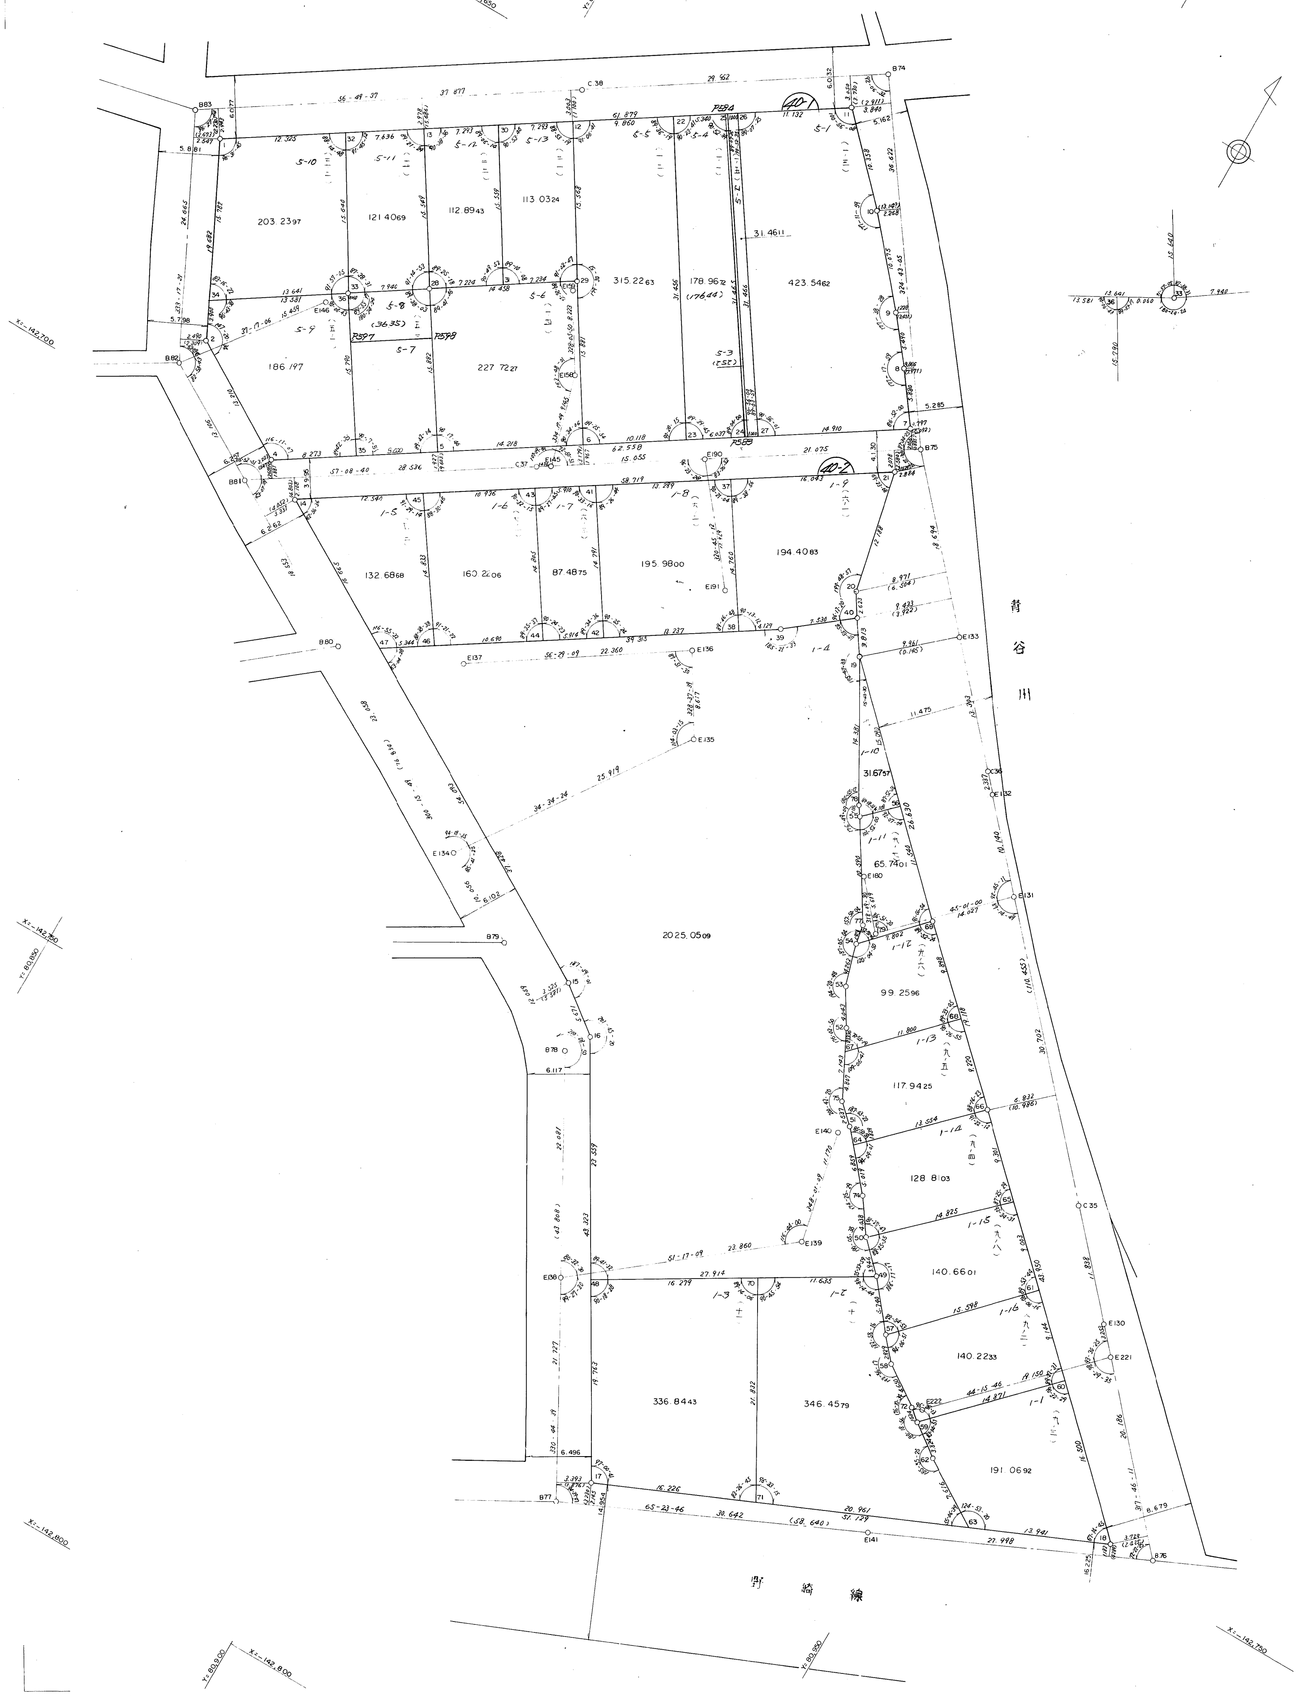

取扱注意
この資料は、土地区画整理事業に伴う地地処分前の測量成果（旧本測地図）ですので、あくまで参考資料として取り扱ってください。