上野換地区41街区画地確定測量原図

地番区域	番号	縮尺	平面直角座標系の名称又は記号	第	作成年月日
神戸市灘区青谷町7丁目		1:300		5	昭和　年　月　日

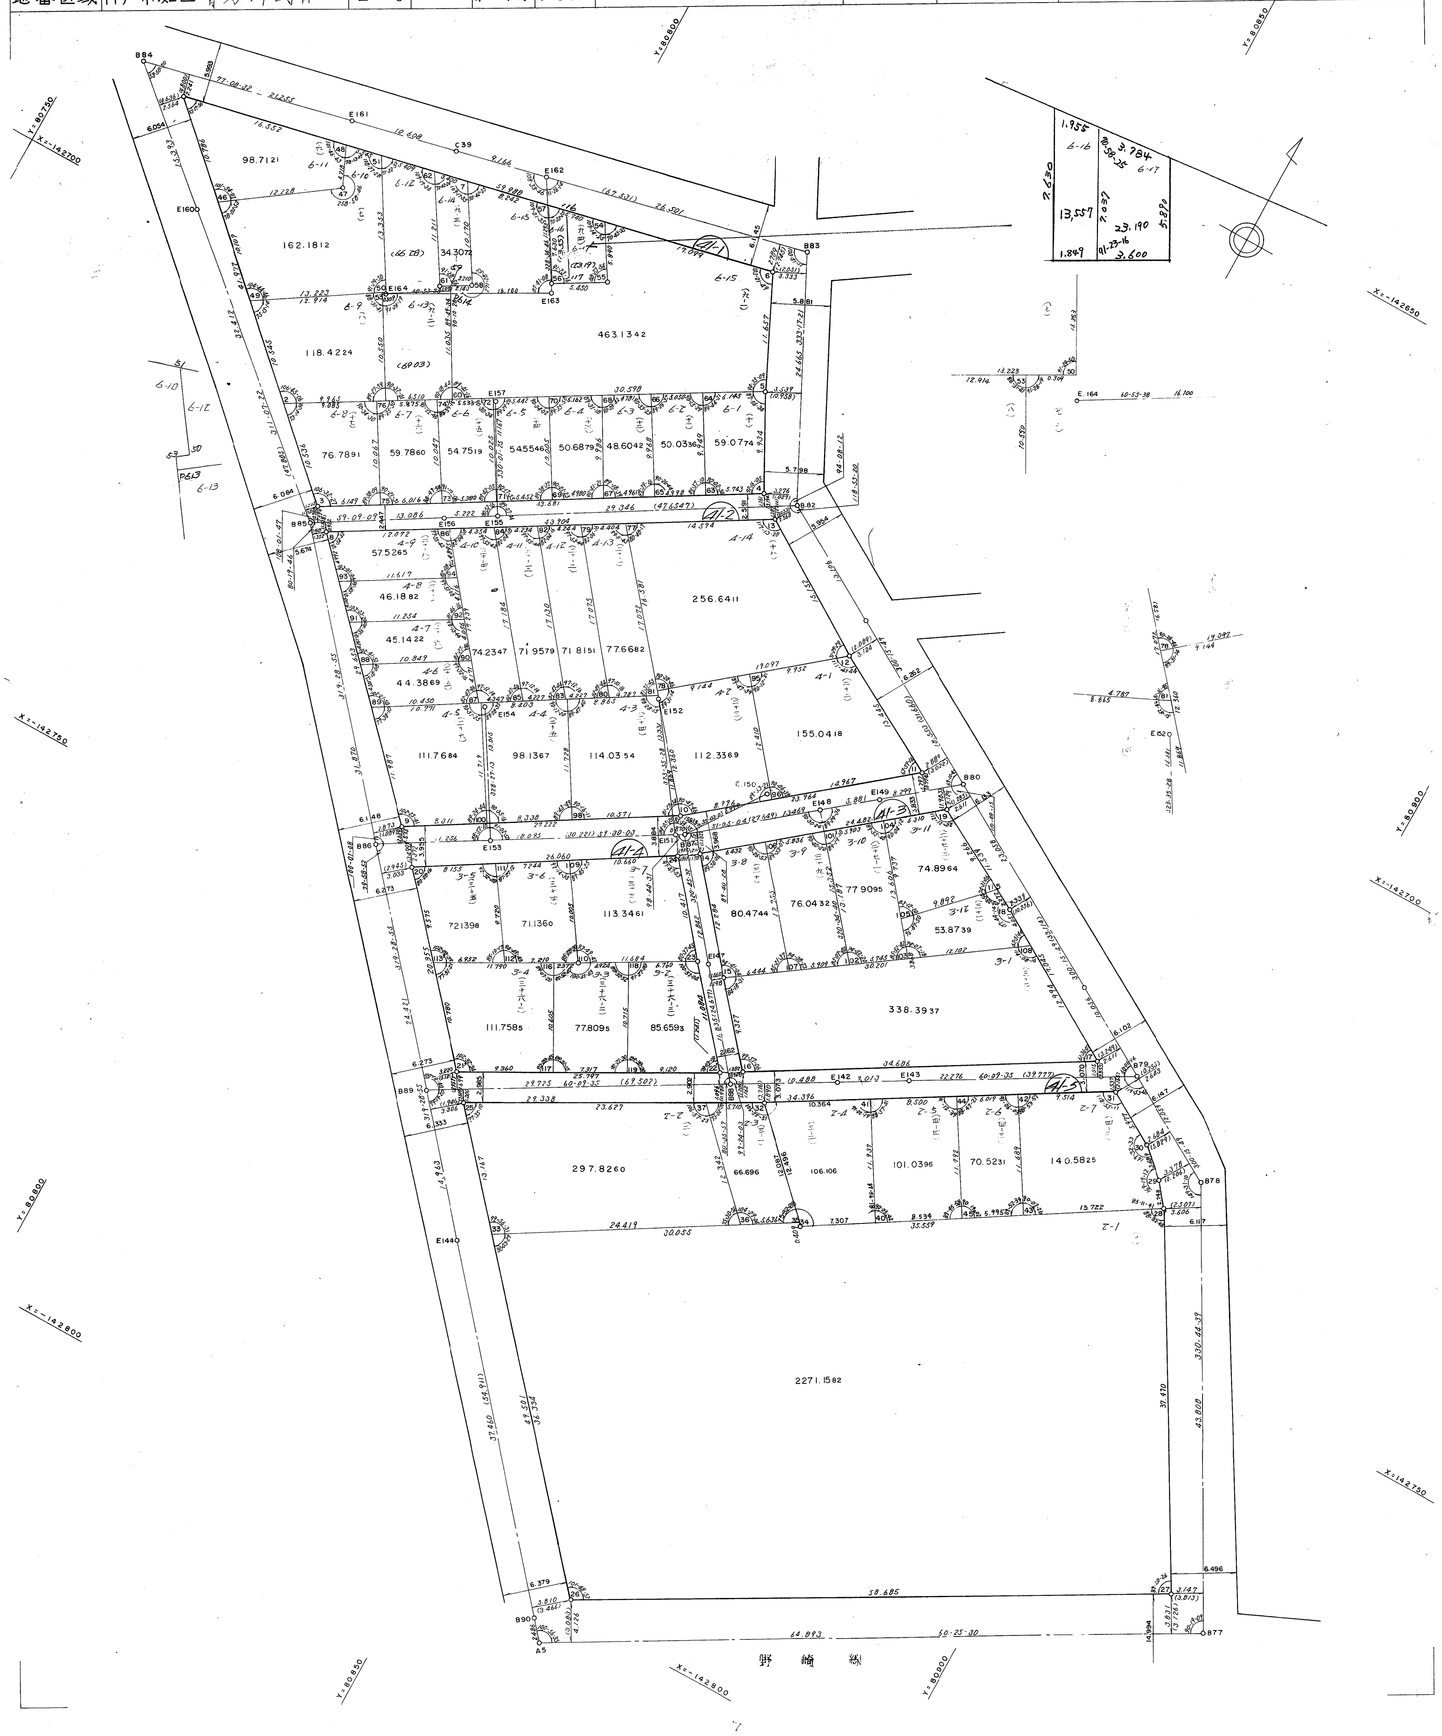

取扱注意
この資料は、土地区画整理事業に伴う地図の分筆の測量成果（日本測地系）ですので、あくまで参考資料として取り扱ってください。