取扱注意
この資料は、土地区画整理事業に伴う換地処分時の測量成果（日本測地系）ですので、あくまで参考資料として取り扱ってください。

上野換地区42街区画地確定測量原図

S＝1:600
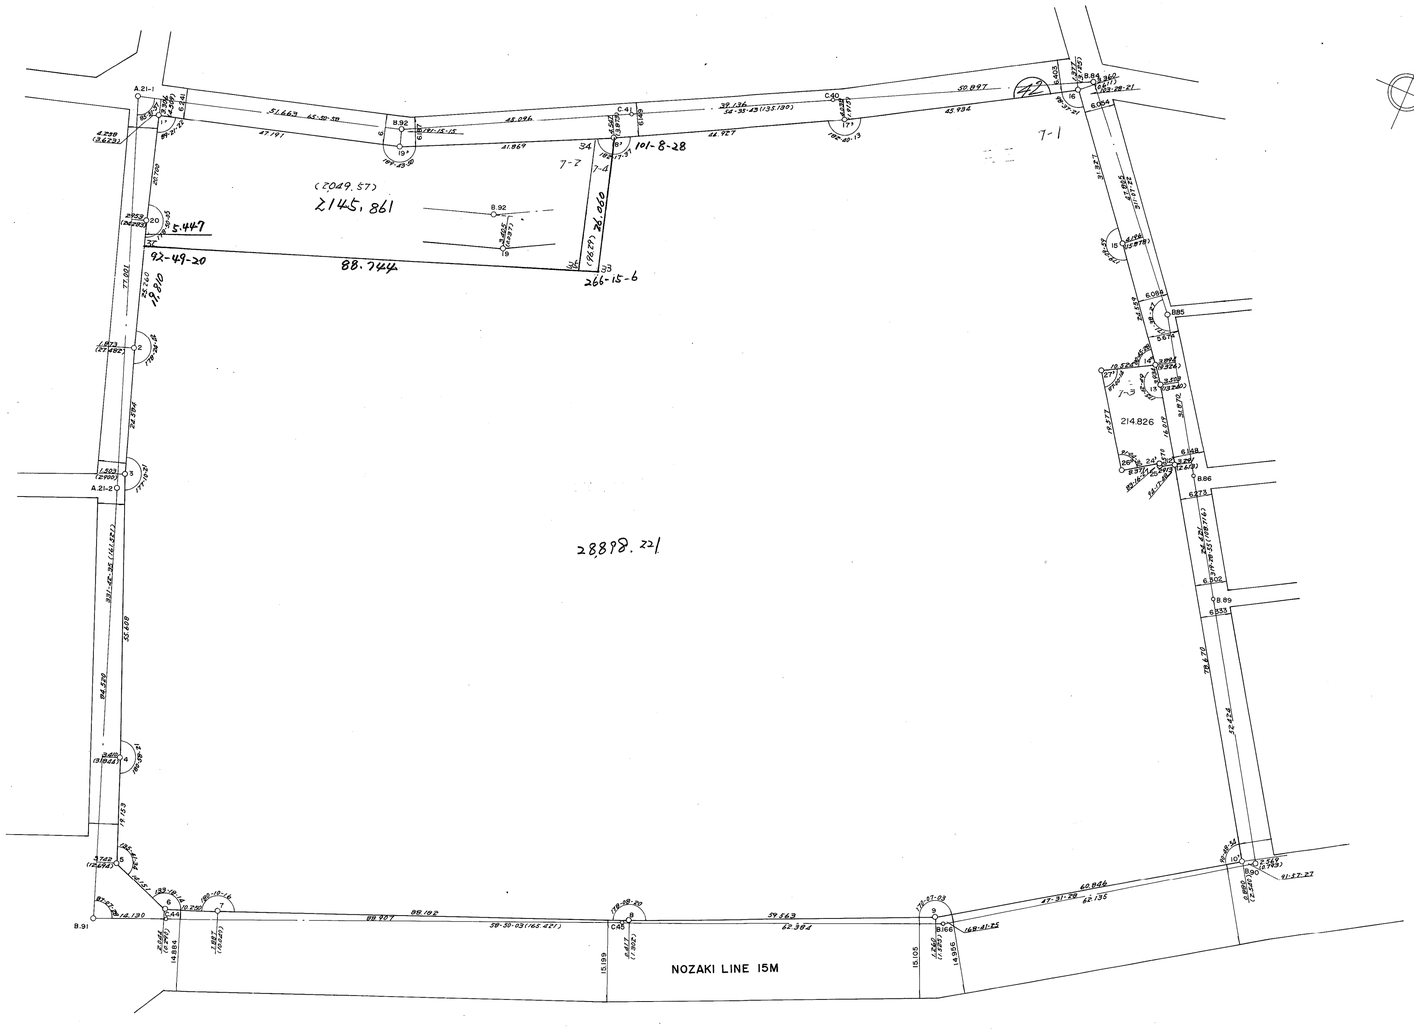
瀬戸青谷町7丁目