


兵庫地区五郎池換地区28街区確定測量原図

地番区域	神戸市兵庫区荒田町3丁目	番号	第V	縮尺	1:250	平面測量基準系	作成年月日	昭和63年 1月 日
------	--------------	----	----	----	-------	---------	-------	------------

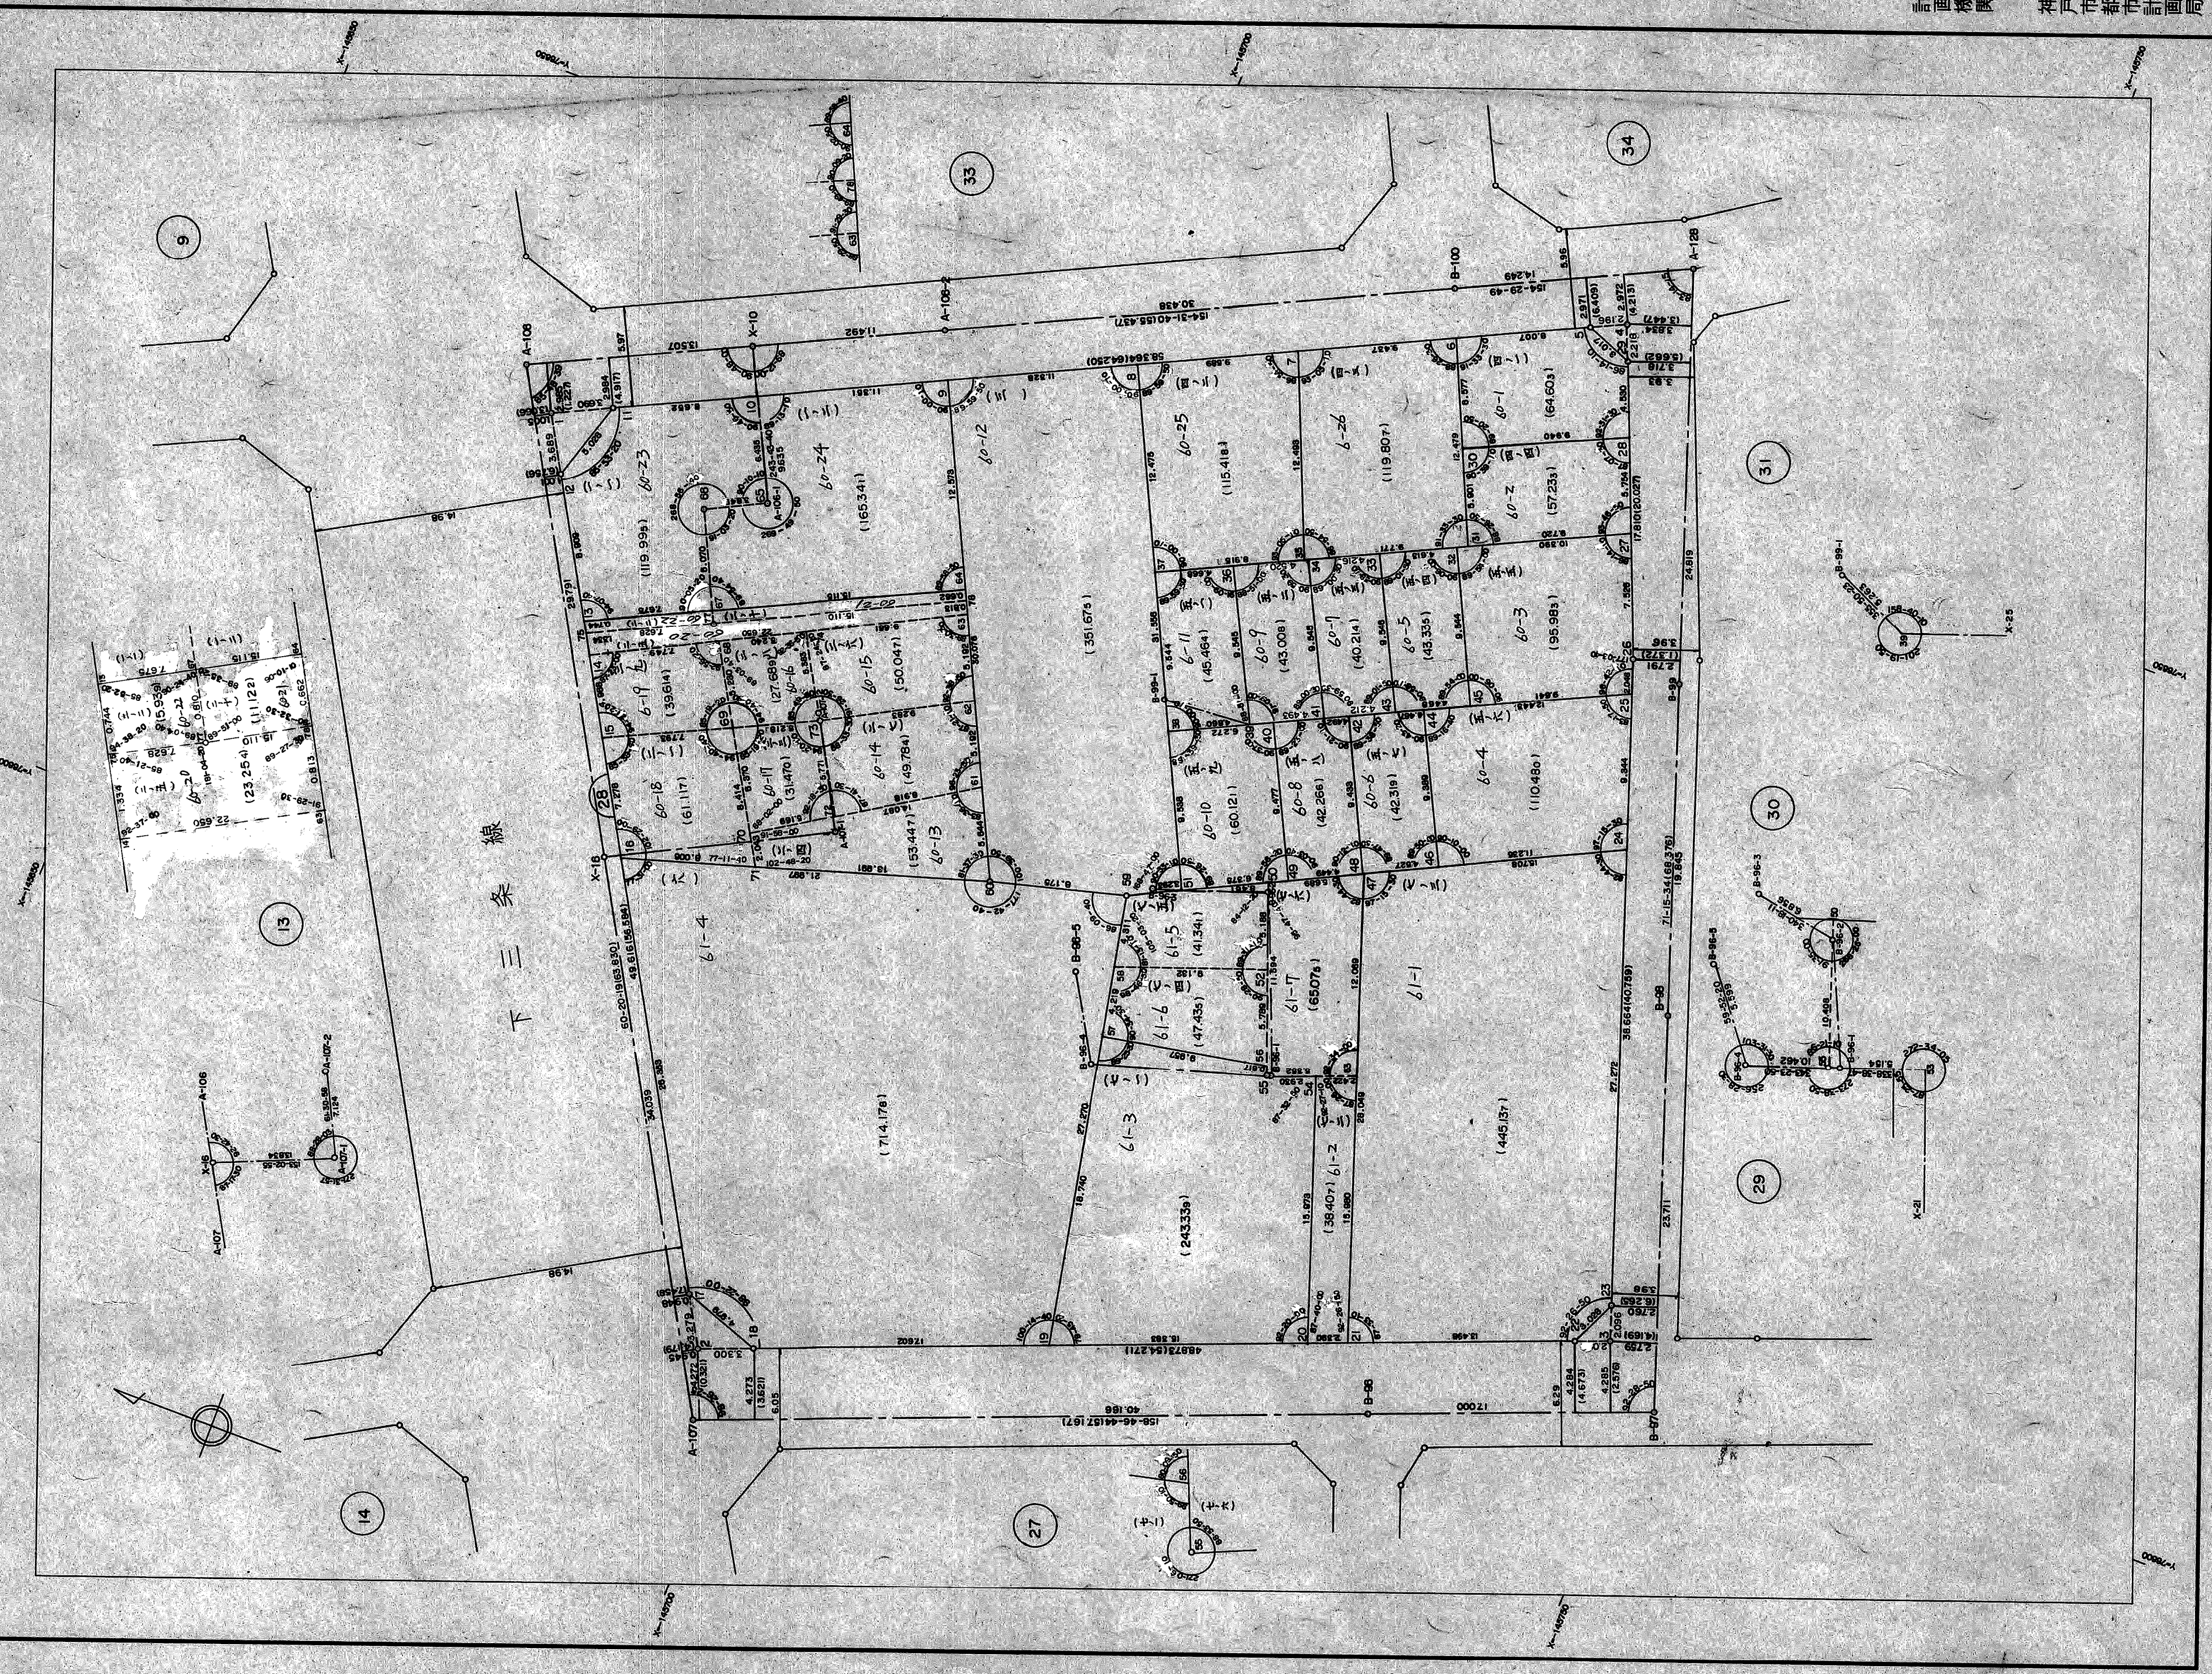

計画機関 神戸市都市計画局

株式会社東和技研

取扱注意
この資料は、土地区画整理事業に伴う換地処分時の測量
成果（日本測地系）ですので、あくまで参考資料として
取り扱ってください。