兵庫地区五郎池換地区３３街区確定測量原図

地番区域	神戸市兵庫区荒田町３丁目	番号		縮尺	1:250	平面直角座標系	第Ⅴ	作成年月日	昭和６３年 １月 日

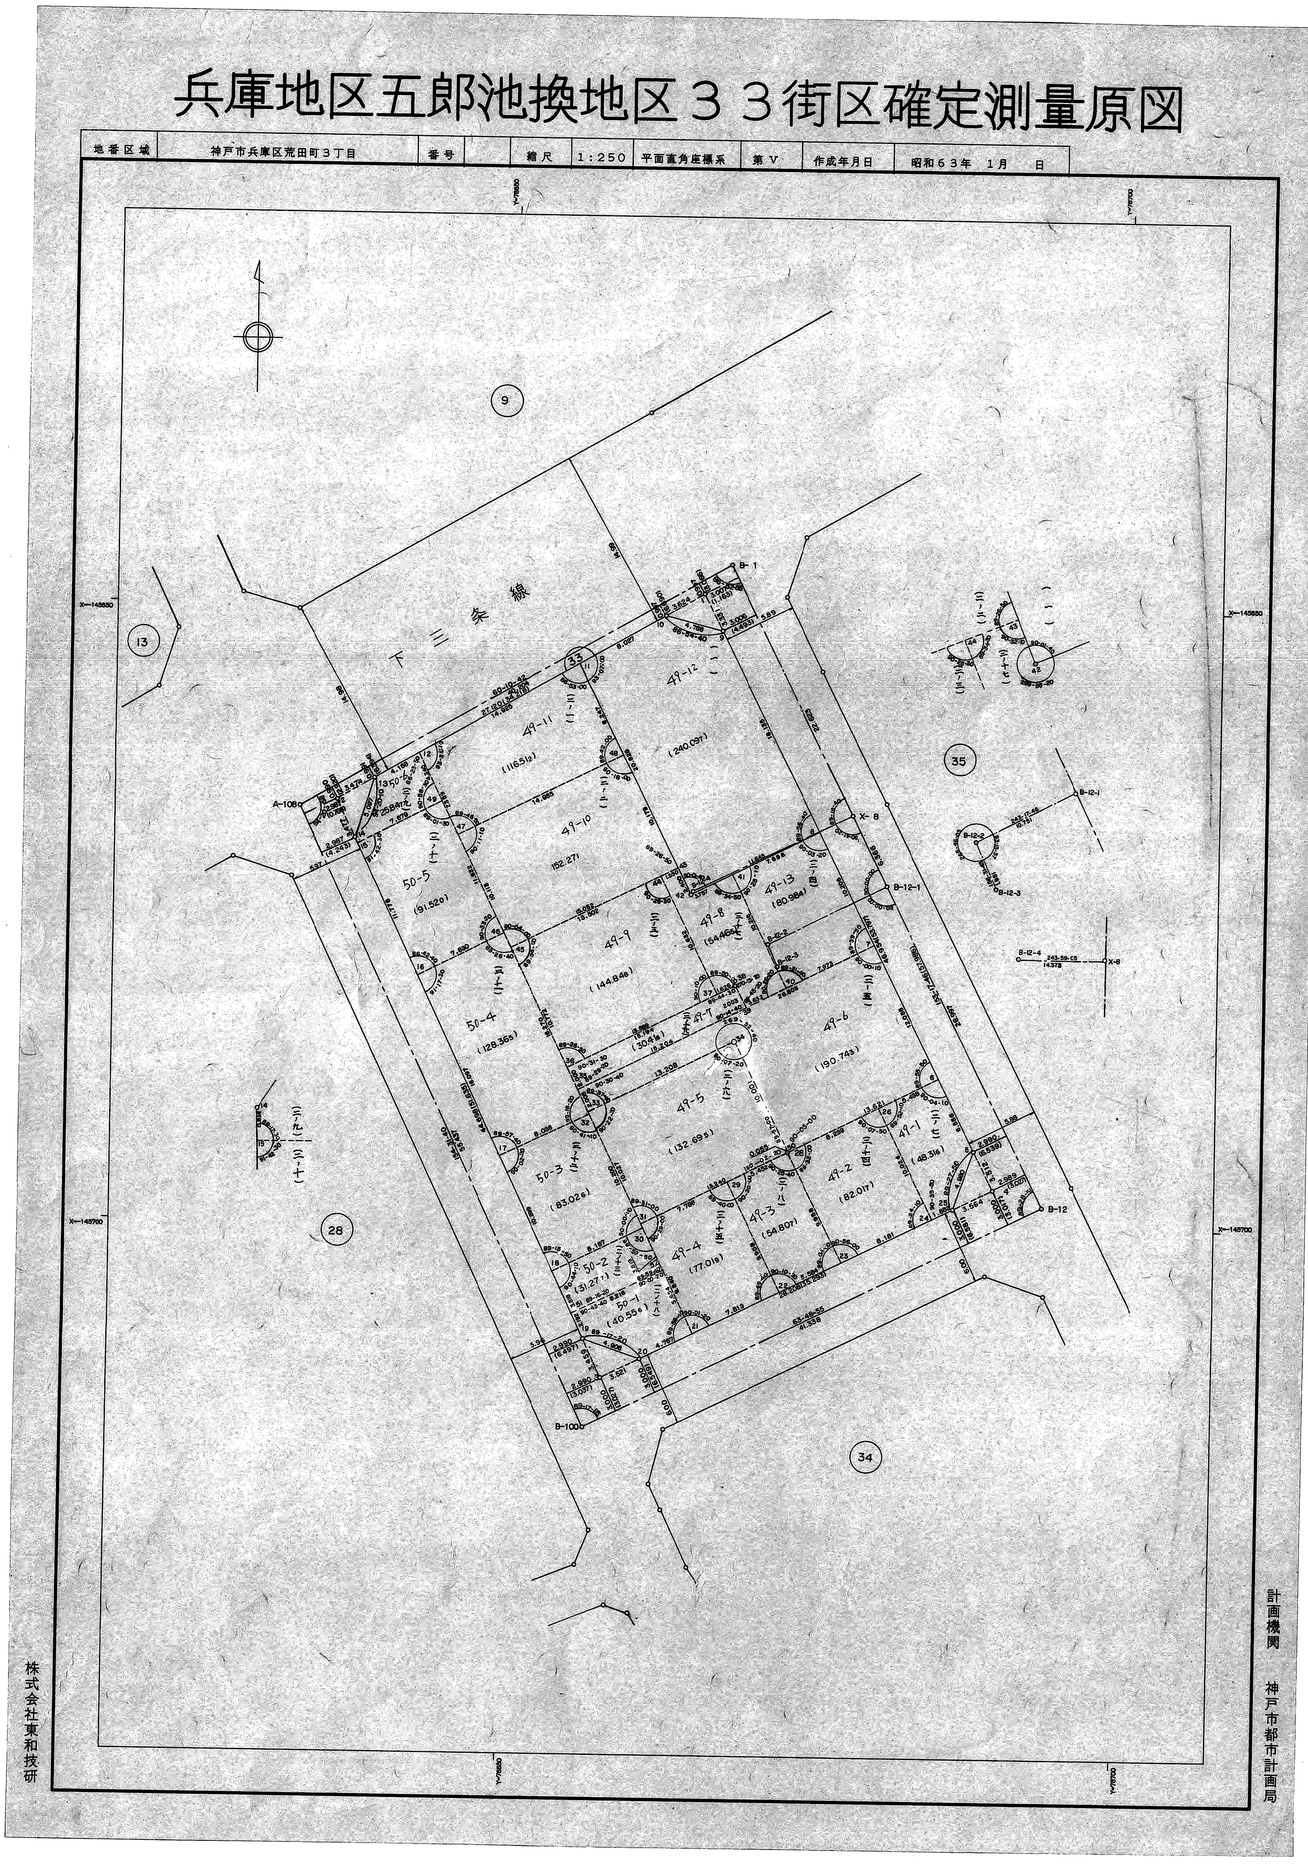

株式会社東和技研

計画機関　神戸市都市計画局

取扱注意
この資料は、土地区画整理事業に伴う境界処分後の測量成果（旧土地地図）ですので、あくまで参考資料として取り扱ってください。