取扱注意
この資料は、土地区画整理事業に伴う換地処分時の測量成果（日本測地系）ですので、あくまで参考資料として取り扱ってください。

兵庫地区五郎池換地区 48街区　確定測量原図（その６）

地番区域	神戸市兵庫区荒田町３丁目	番 号		縮 尺	1：250	平面直角座標系	第 5	作成年月日	昭和63年３月　日

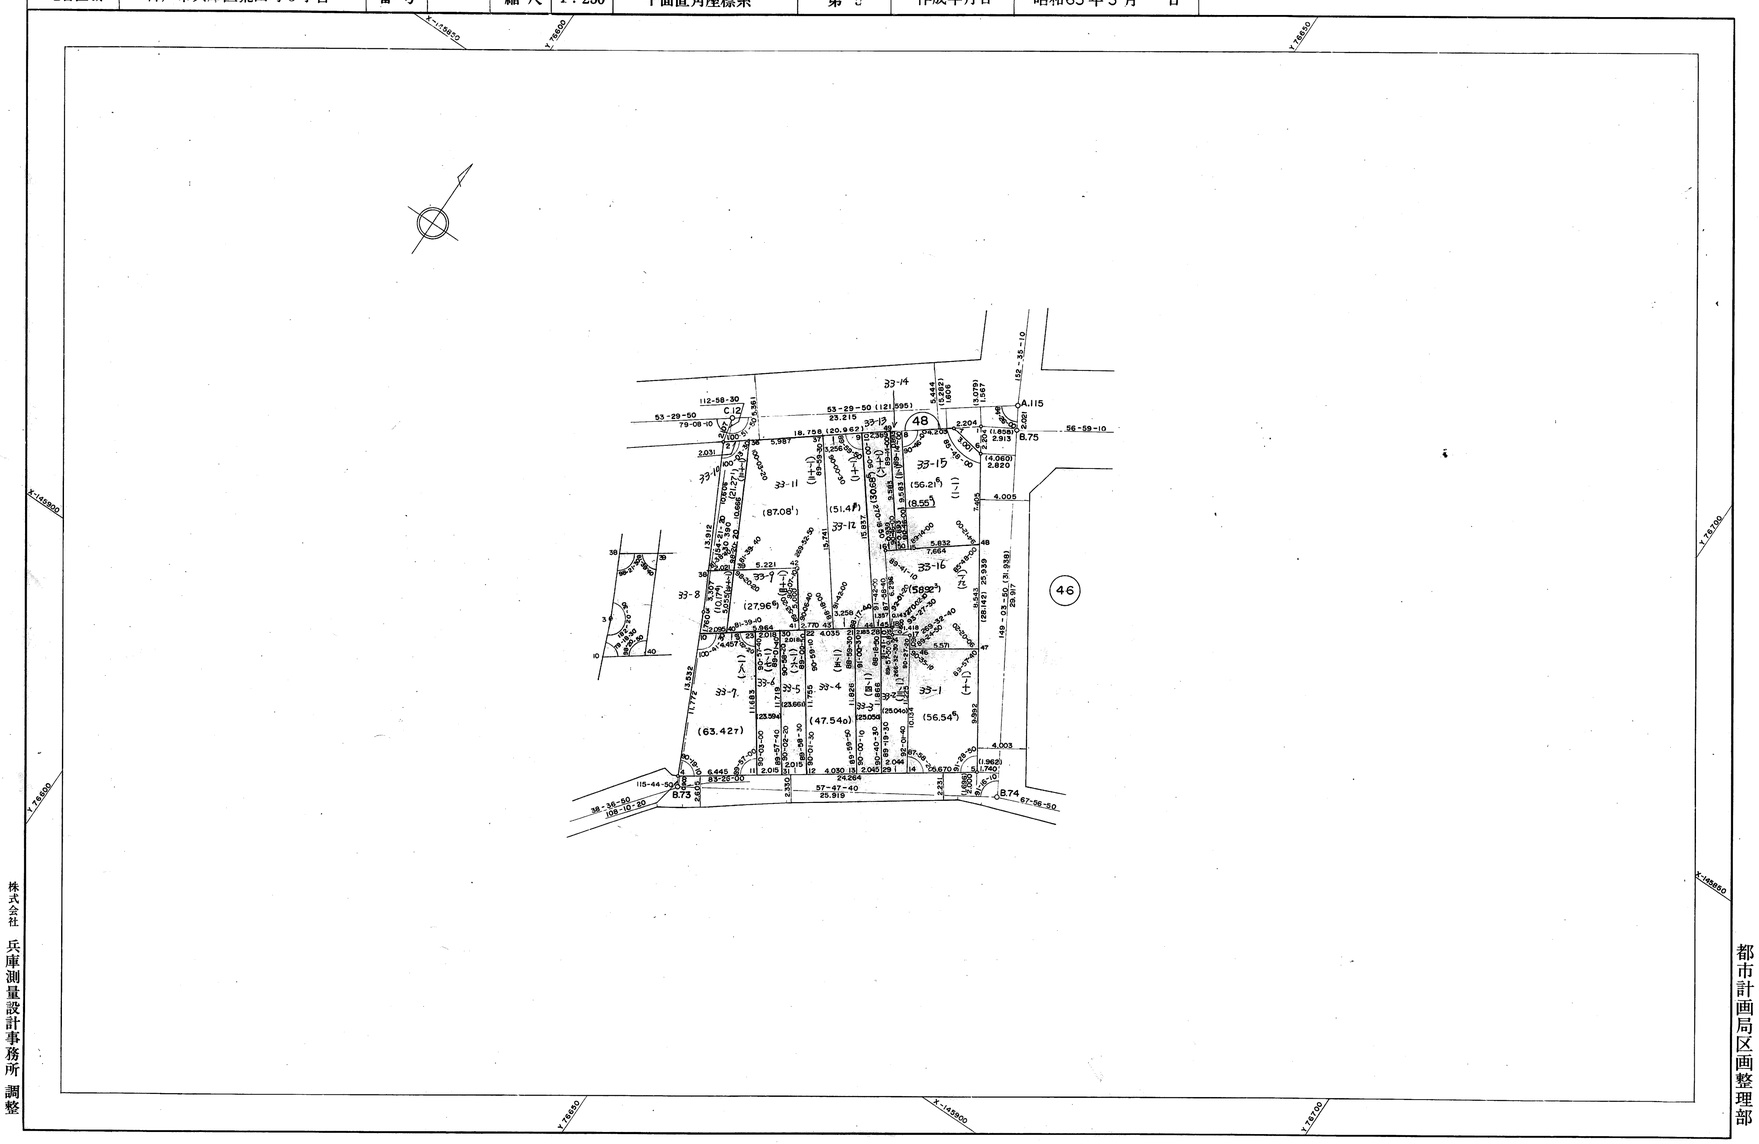

株式会社 兵庫測量設計事務所 調整

都市計画局区画整理部