


岡場地区確定測量原図

有野中町二丁目

1:250

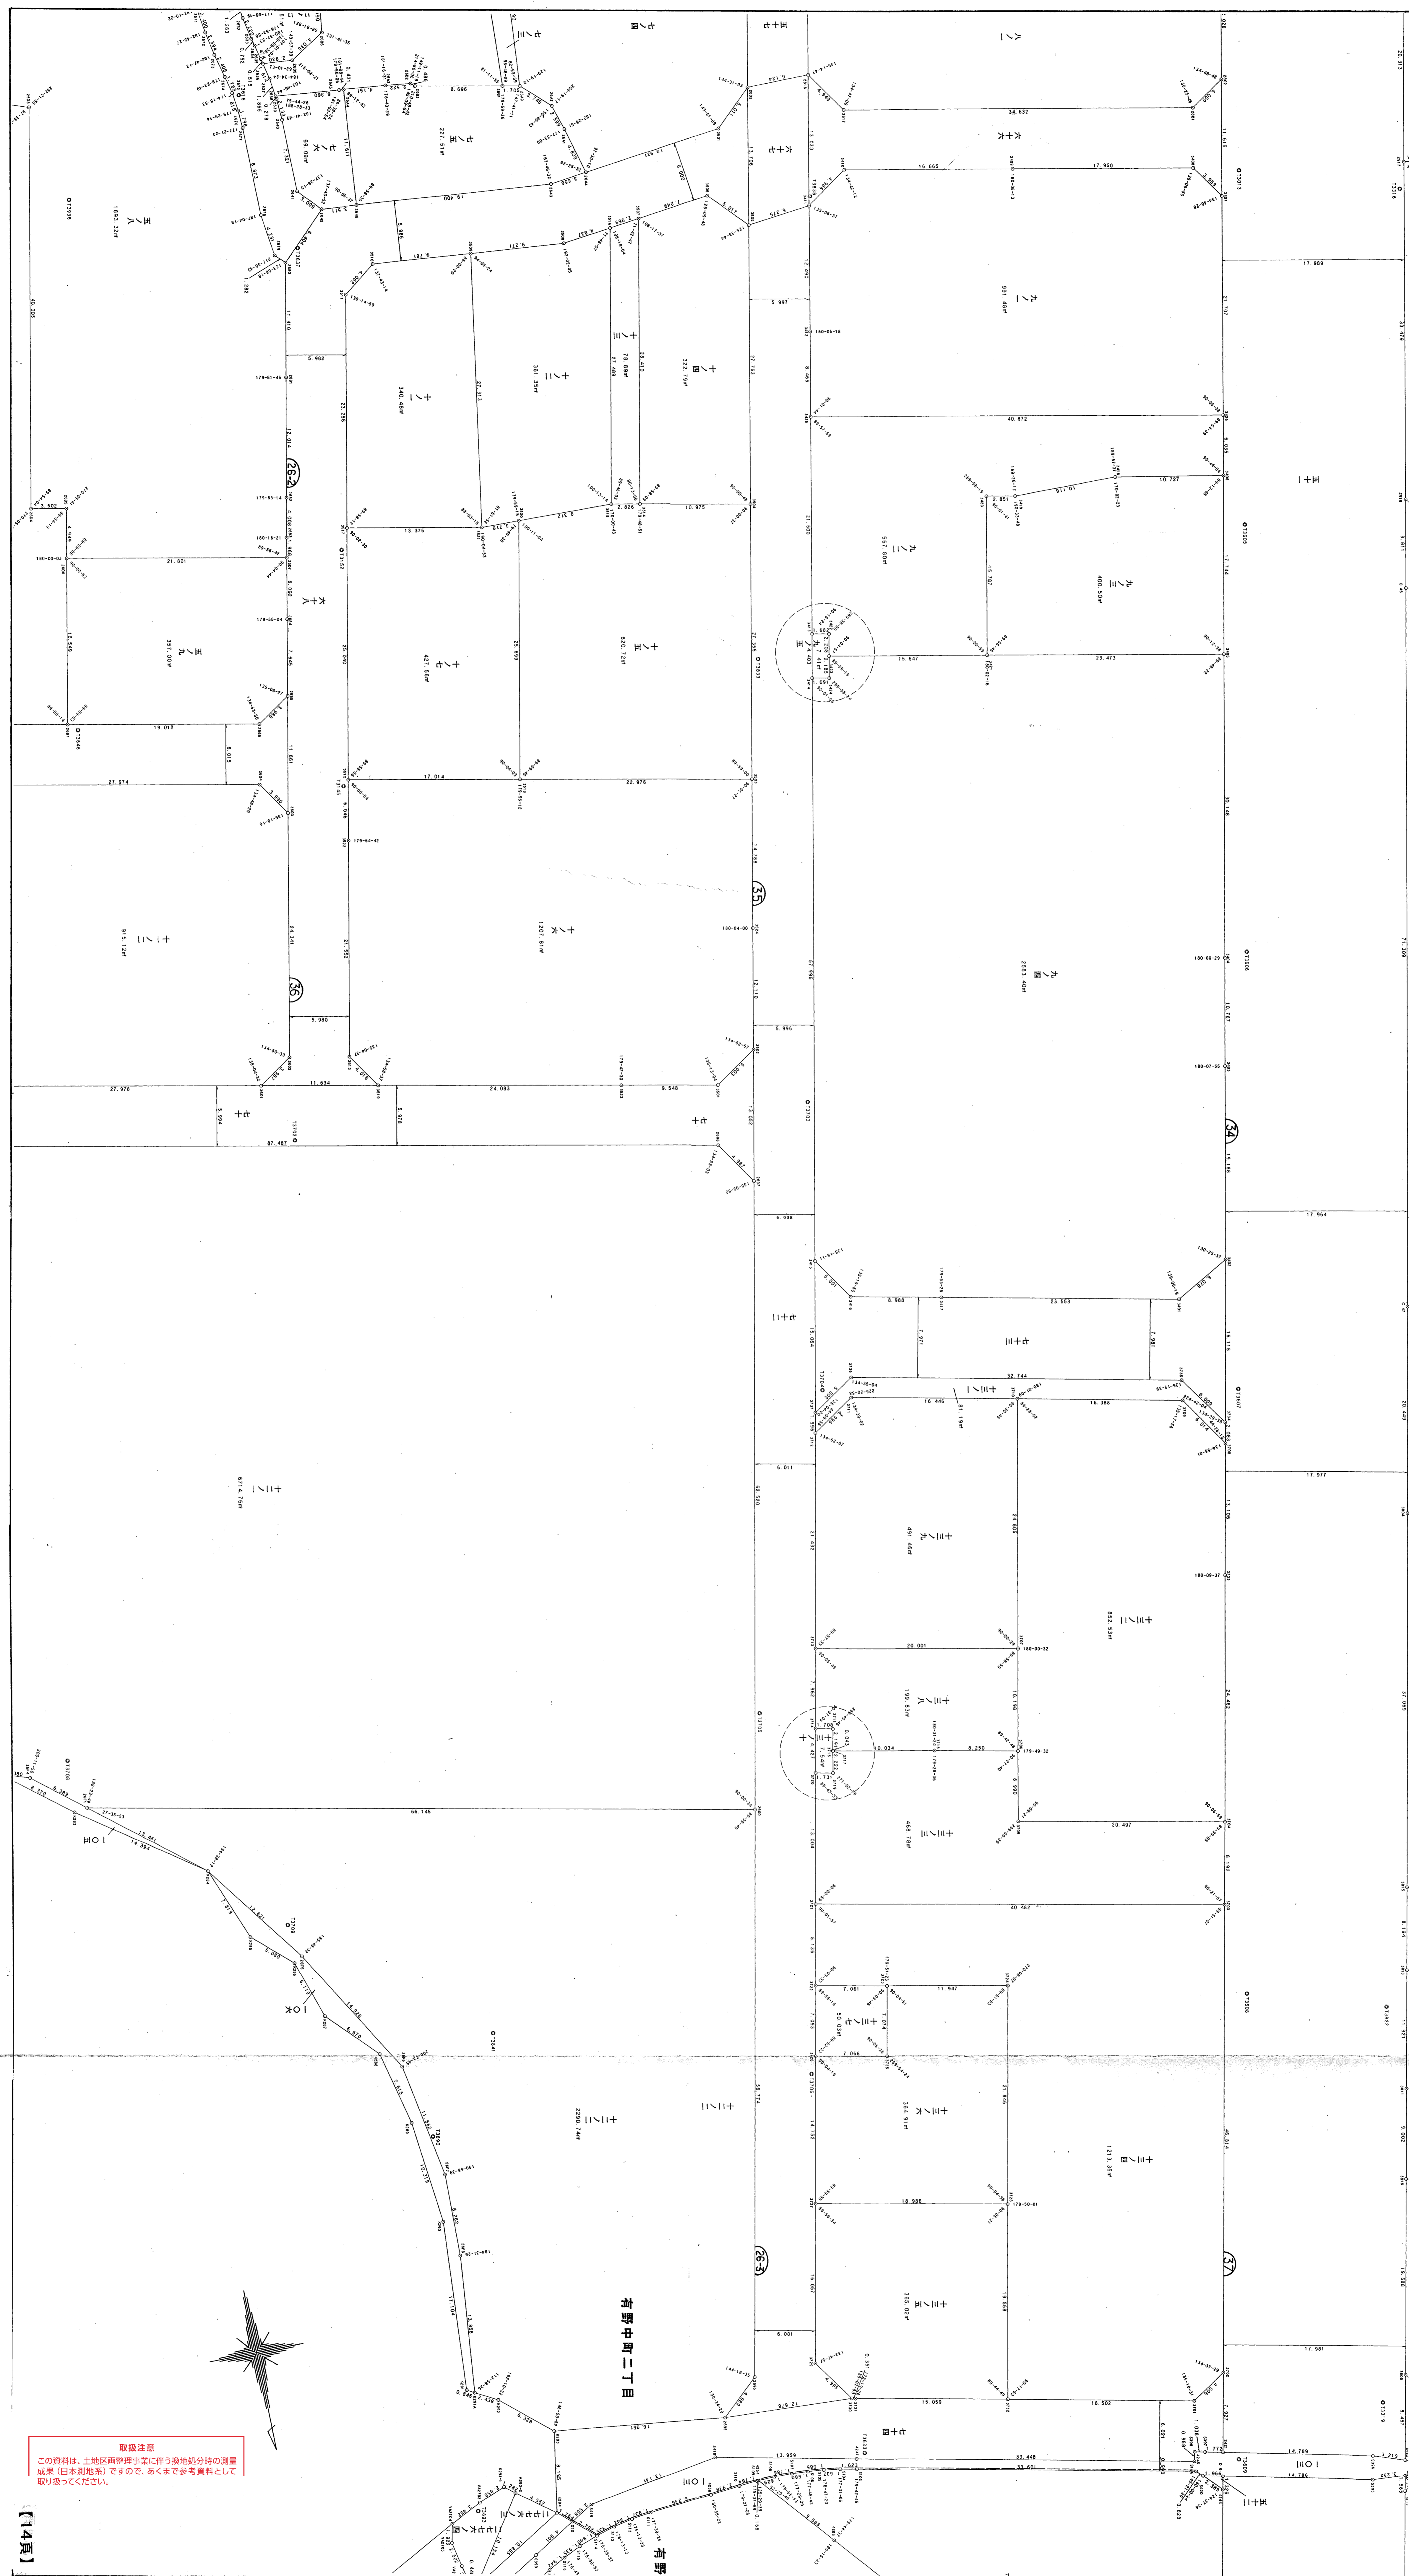

取り扱ってください。