


取扱注意  
この資料は、土地整理事業に伴う換地処分額の測量  
成果（日本測地系）ですので、あくまで参考資料として  
取り扱ってください。

岡場地区確定測量原図  
有野中町三丁目

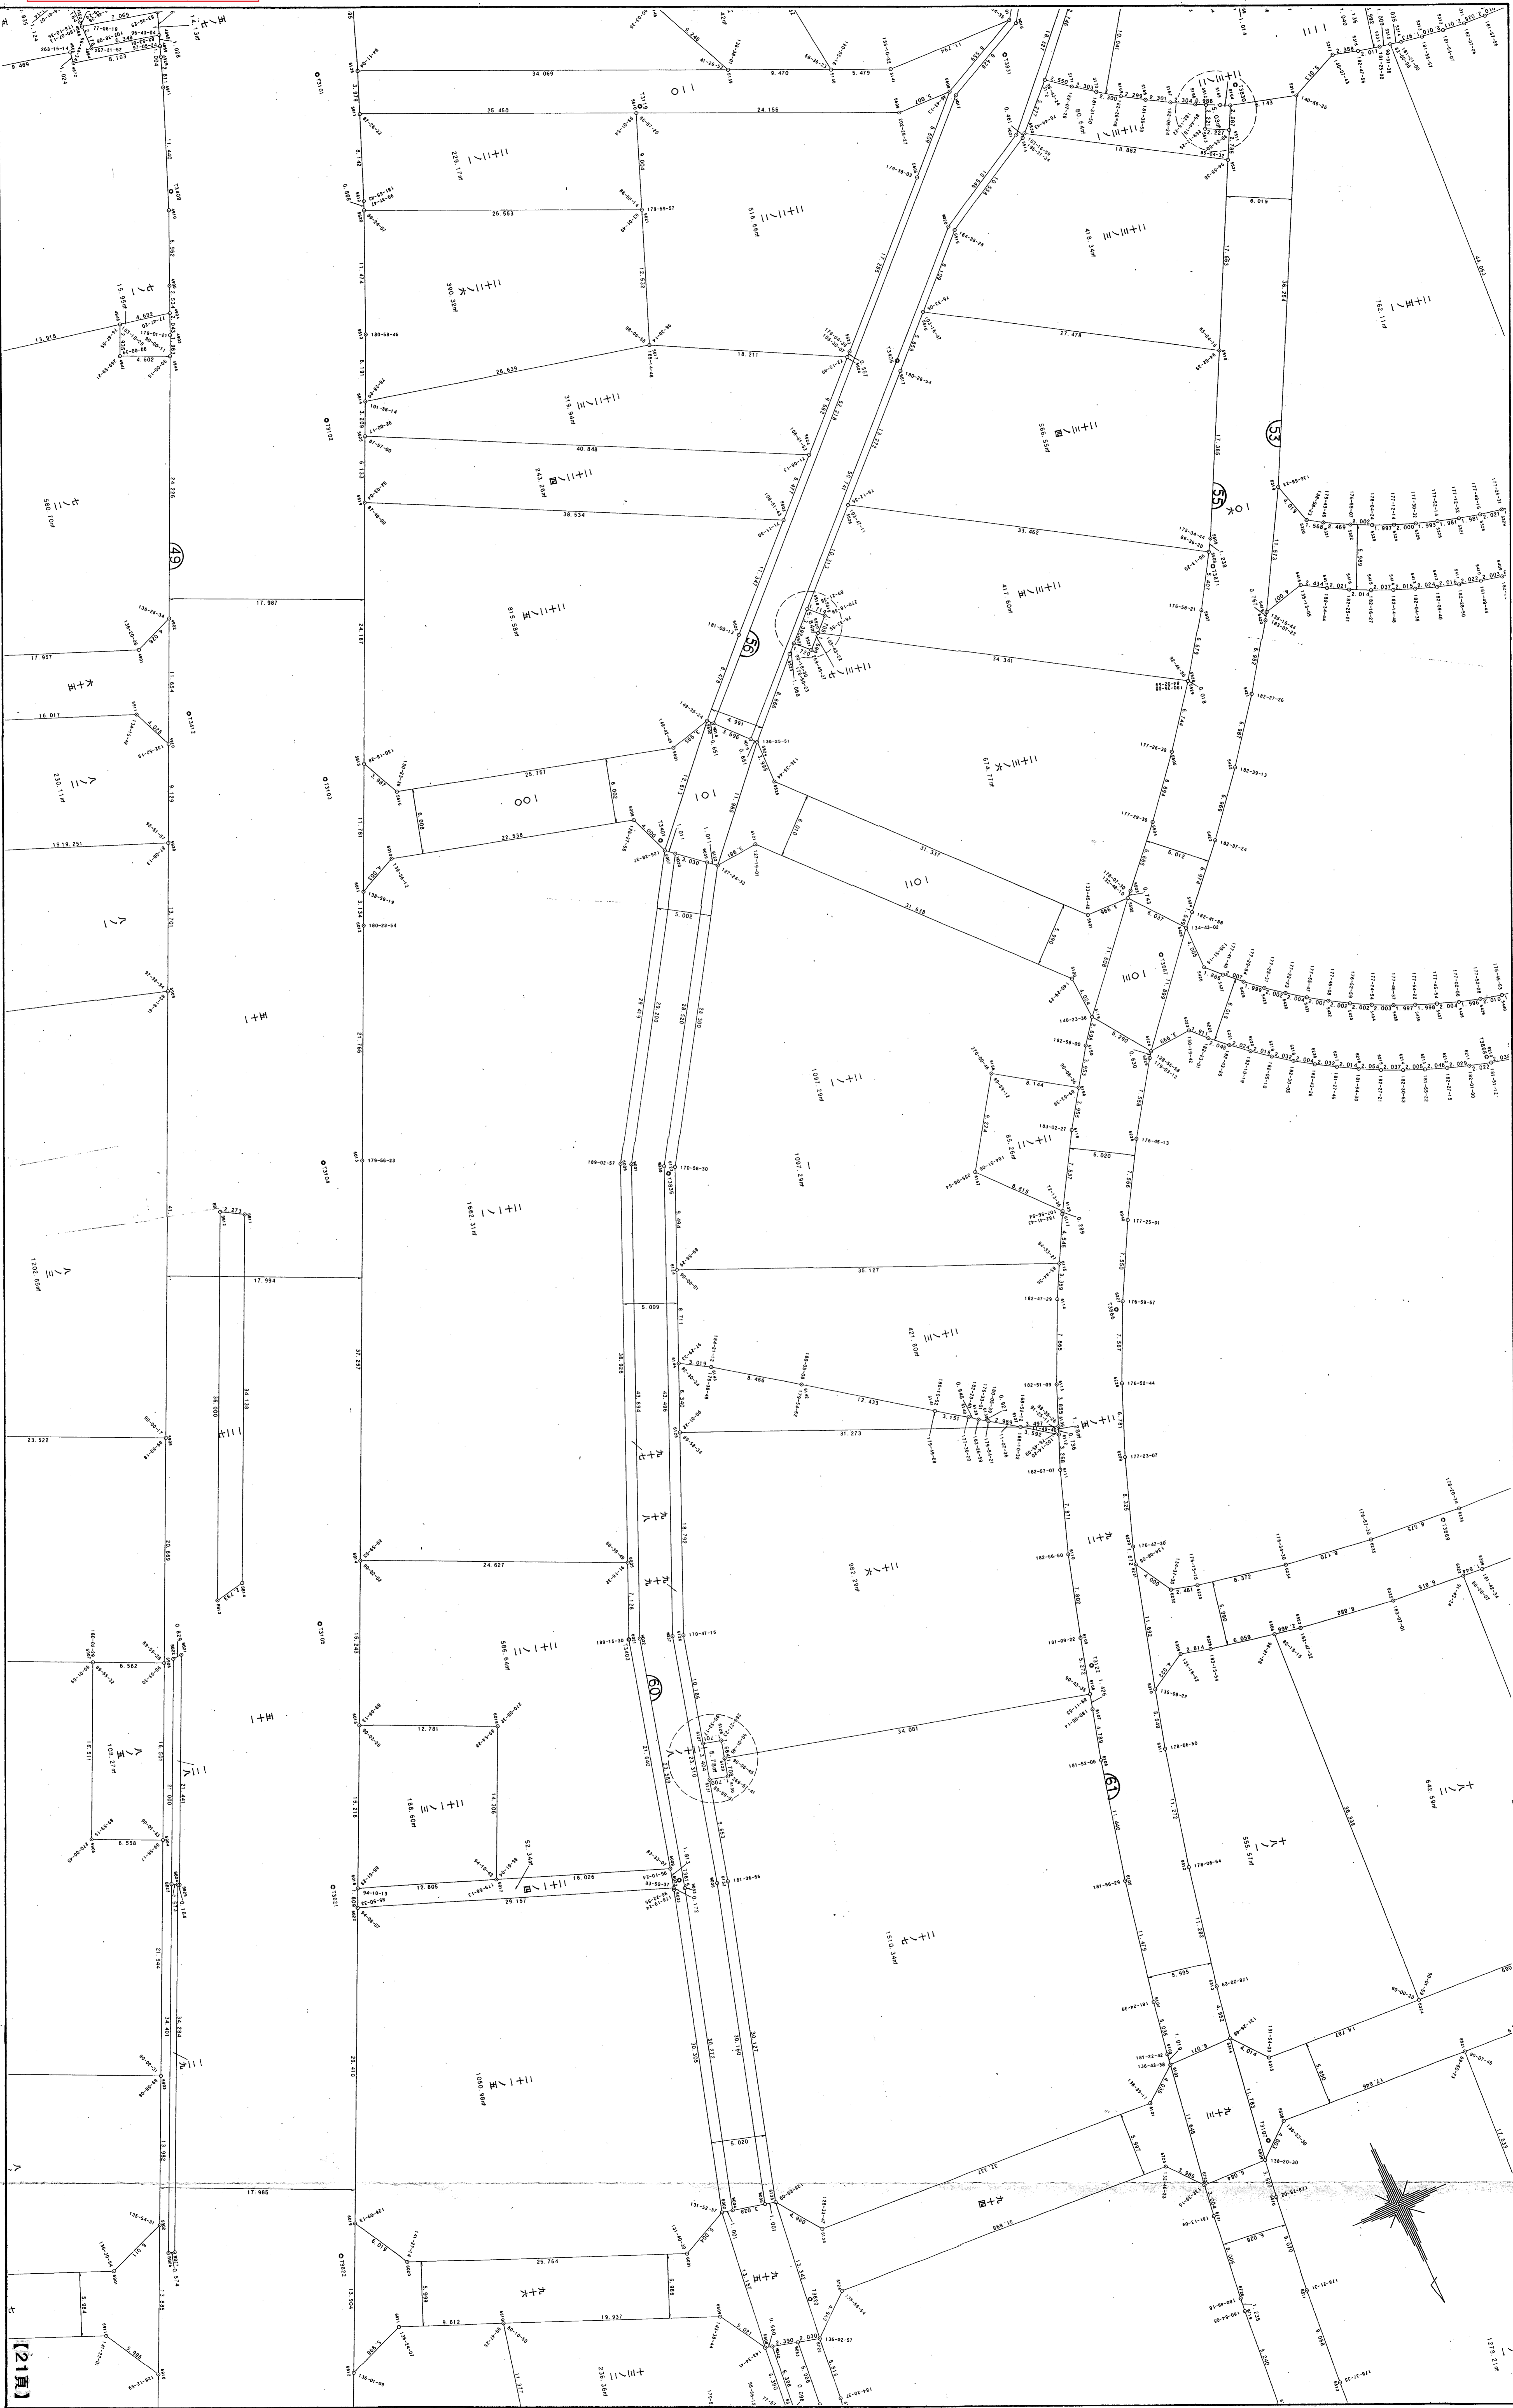

1:250