# 葺合地区琴緒換地区　9B 街区　　確定測量原図

| 地番区域 | 神戸市中央区旭通１丁目 | 番 号 | 34 | 縮 尺 | 1:250 | 平面直角座標系 | 第 Ⅴ | 作成年月日 | 平成８年９月　日 |
|---|---|---|---|---|---|---|---|---|---|

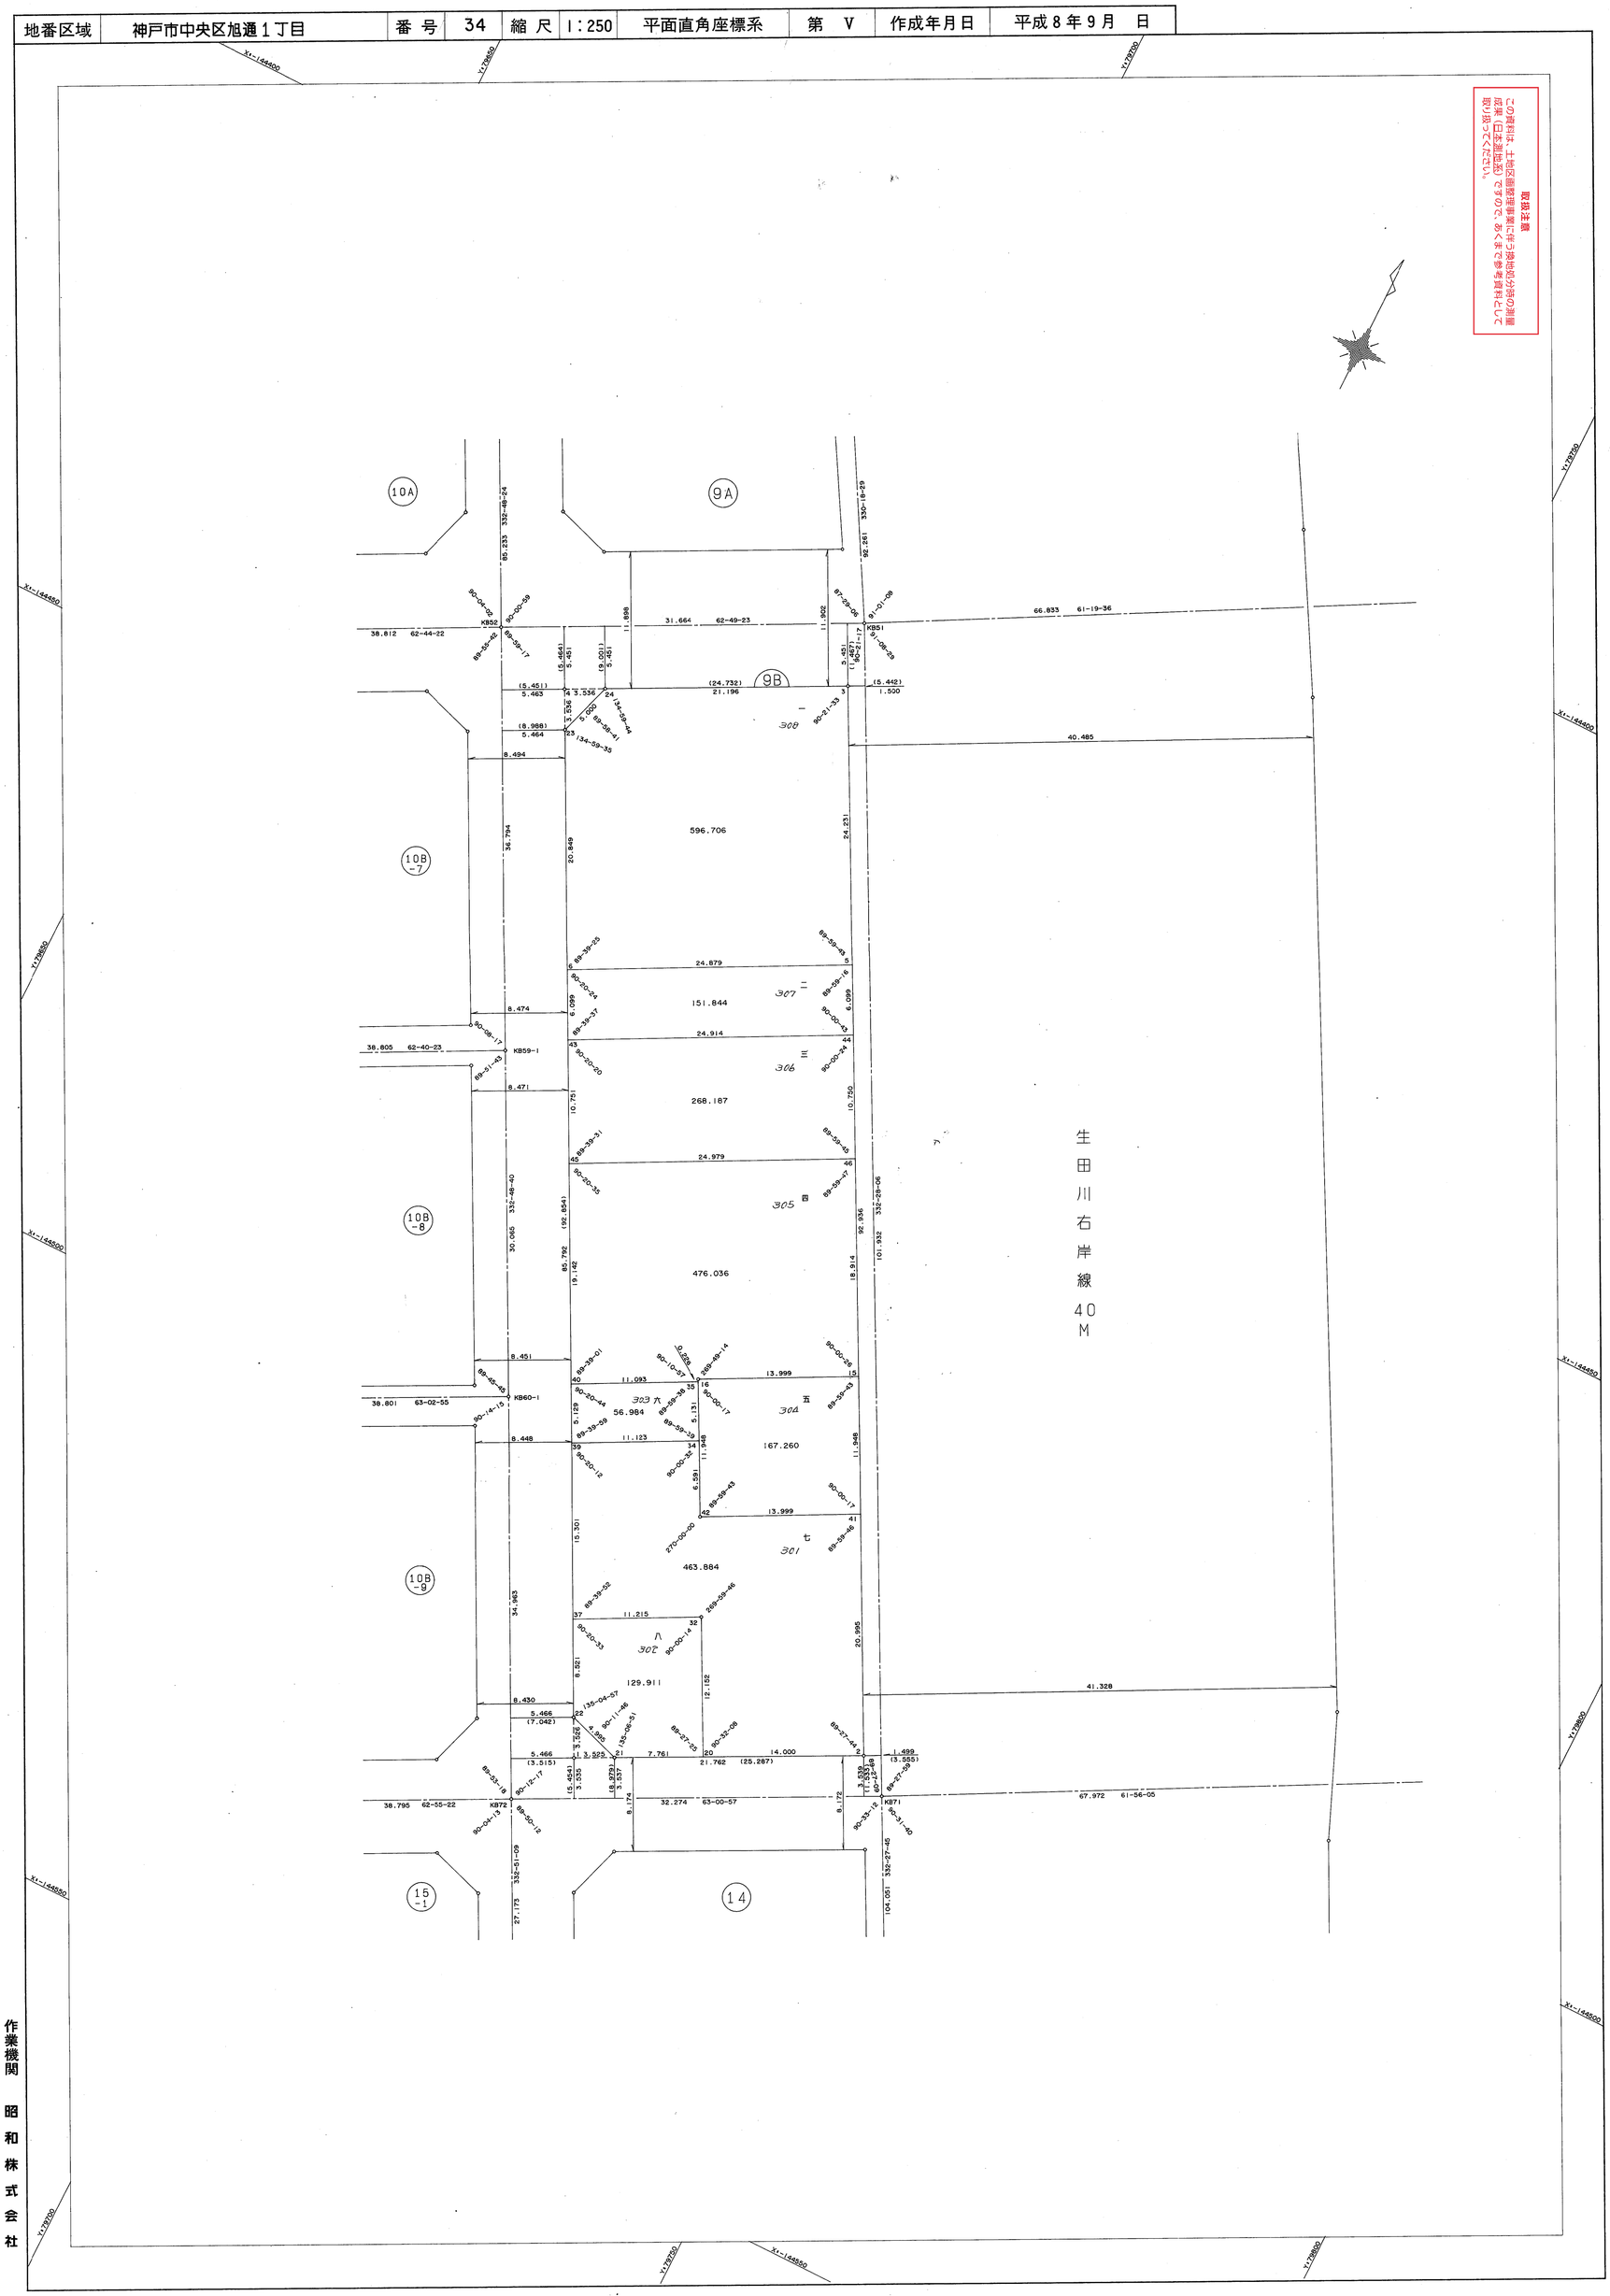



作業機関　昭和株式会社

