兵庫地区五郎池換地区 93 94 街区　確定測量原図

地番区域	神戸市兵庫区馬場町	番号		縮尺	1:250	平面直角座標系	第 V	作成年月日	昭和63年9月　日

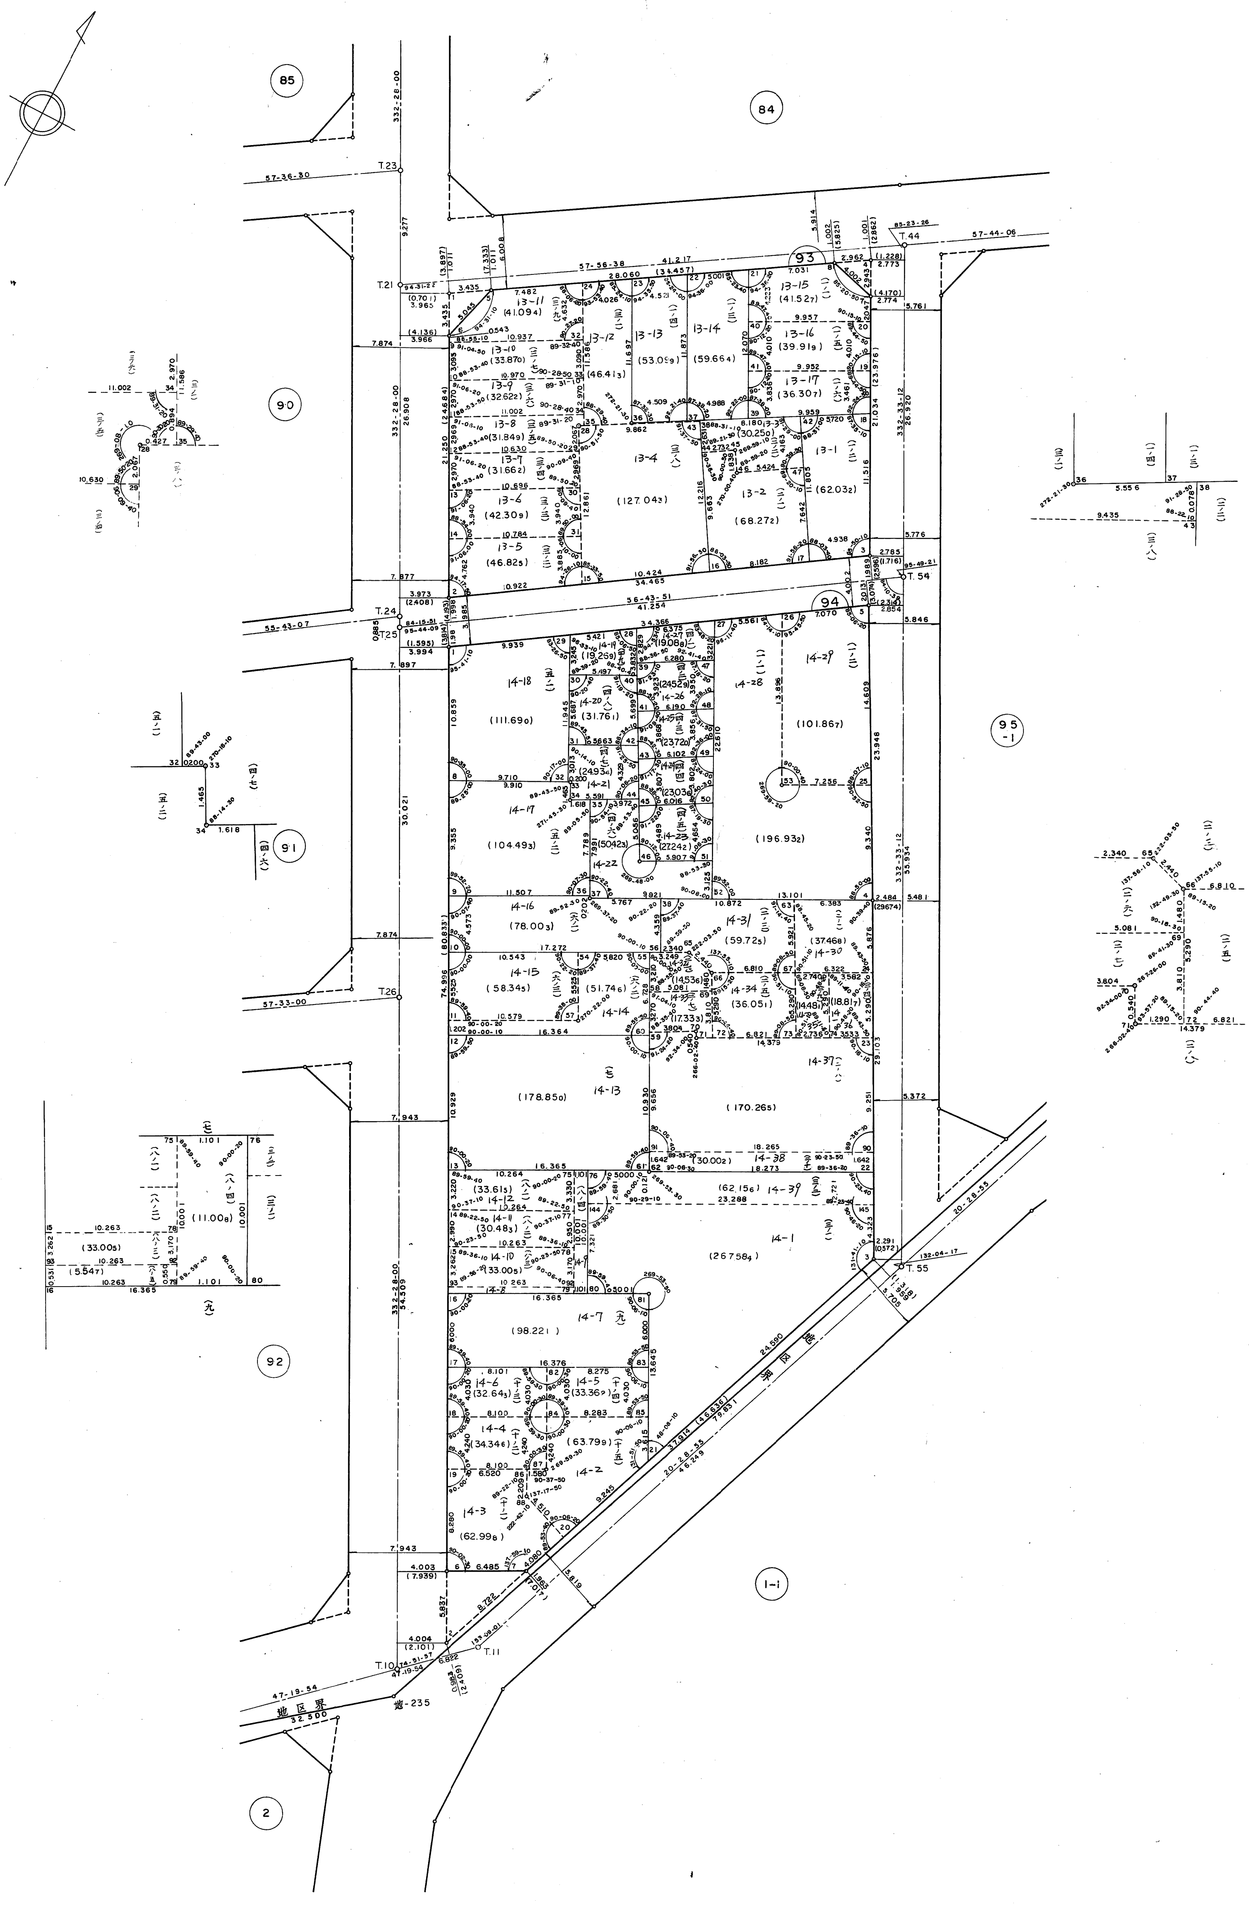

取扱注意
この測量は、土地区画整理事業に伴う地地分界の測量図第（日本測地系）ですので、あくまで参考資料として取り扱ってください。

作成機関　林測量設計株式会社

計画機関　神戸市都市計画局