取扱注意
この資料は、土地区画整理事業に伴う換地処分時の測量成果（日本測地系）ですので、あくまで参考資料として取り扱ってください。

確定測量原図

徳井換地区34 街区　縮尺 1：300

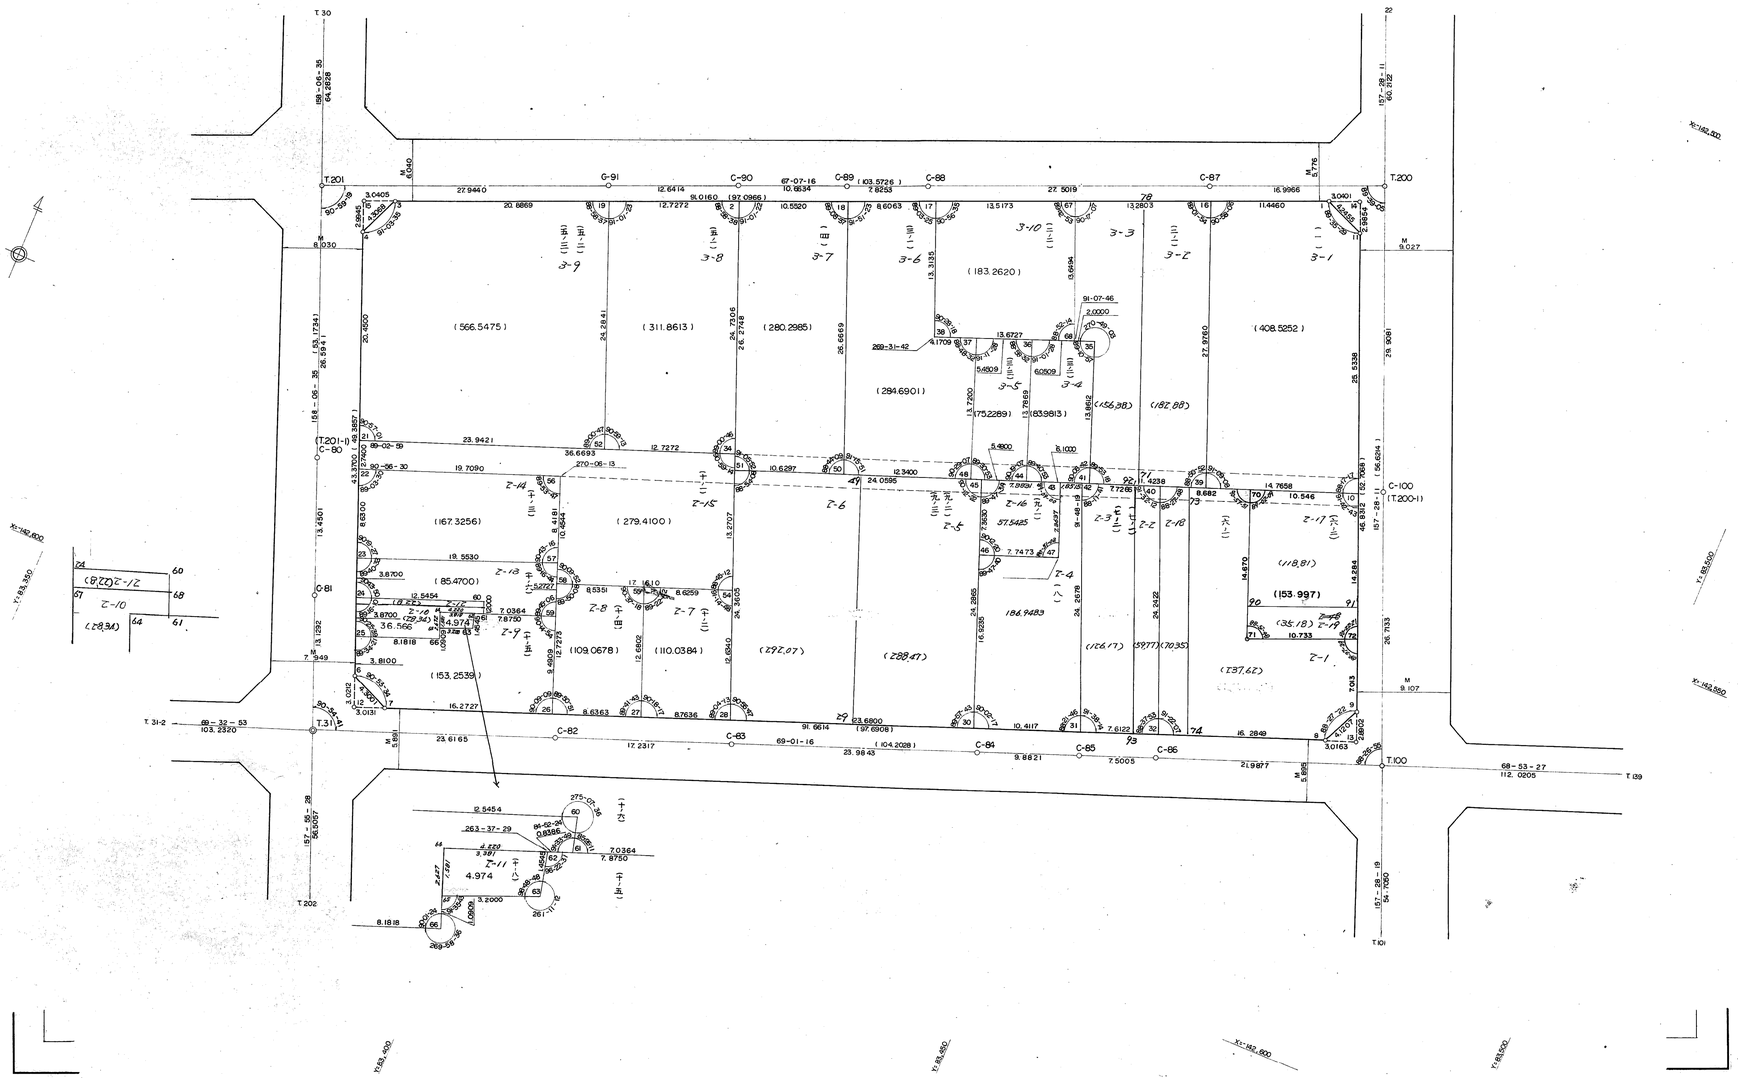
T.201
T.200
T.100
T.101
T.202
T.31
T.30
T.31-2
T.139
C-80
C-81
C-82
C-83
C-84
C-85
C-86
C-87
C-88
C-89
C-90
C-91
C-100
(T.200-1)
(T.201-1)
(566.5475)
(311.8613)
(280.2985)
(183.2620)
(408.5252)
(284.6901)
(167.3256)
(279.4100)
(85.4700)
(153.2539)
(109.0678)
(110.0384)
(153.997)
(118.81)
(137.62)
(35.18)
(292.07)
(288.47)
(126.17)
(70.35)
(156.38)
(182.88)
(63.9813)
(75.2289)
(36.566)
(29.34)
(28.34)
(16.82)
(21-2)
(10-2)
(27.8)
(10.733)
(4.974)
(4.220)
(3.991)
(2.427)
(2.061)
(3.2000)
(1.0000)
(2.0000)
(1.104.2028)
(97.6908)
(103.5726)
(97.0966)
(91.0160)
(103.2320)
(112.0205)
(54.7050)
(56.6014)
(60.782)
(64.8888)
