兵庫地区永沢換地区その5・42街区画地確定測量原図

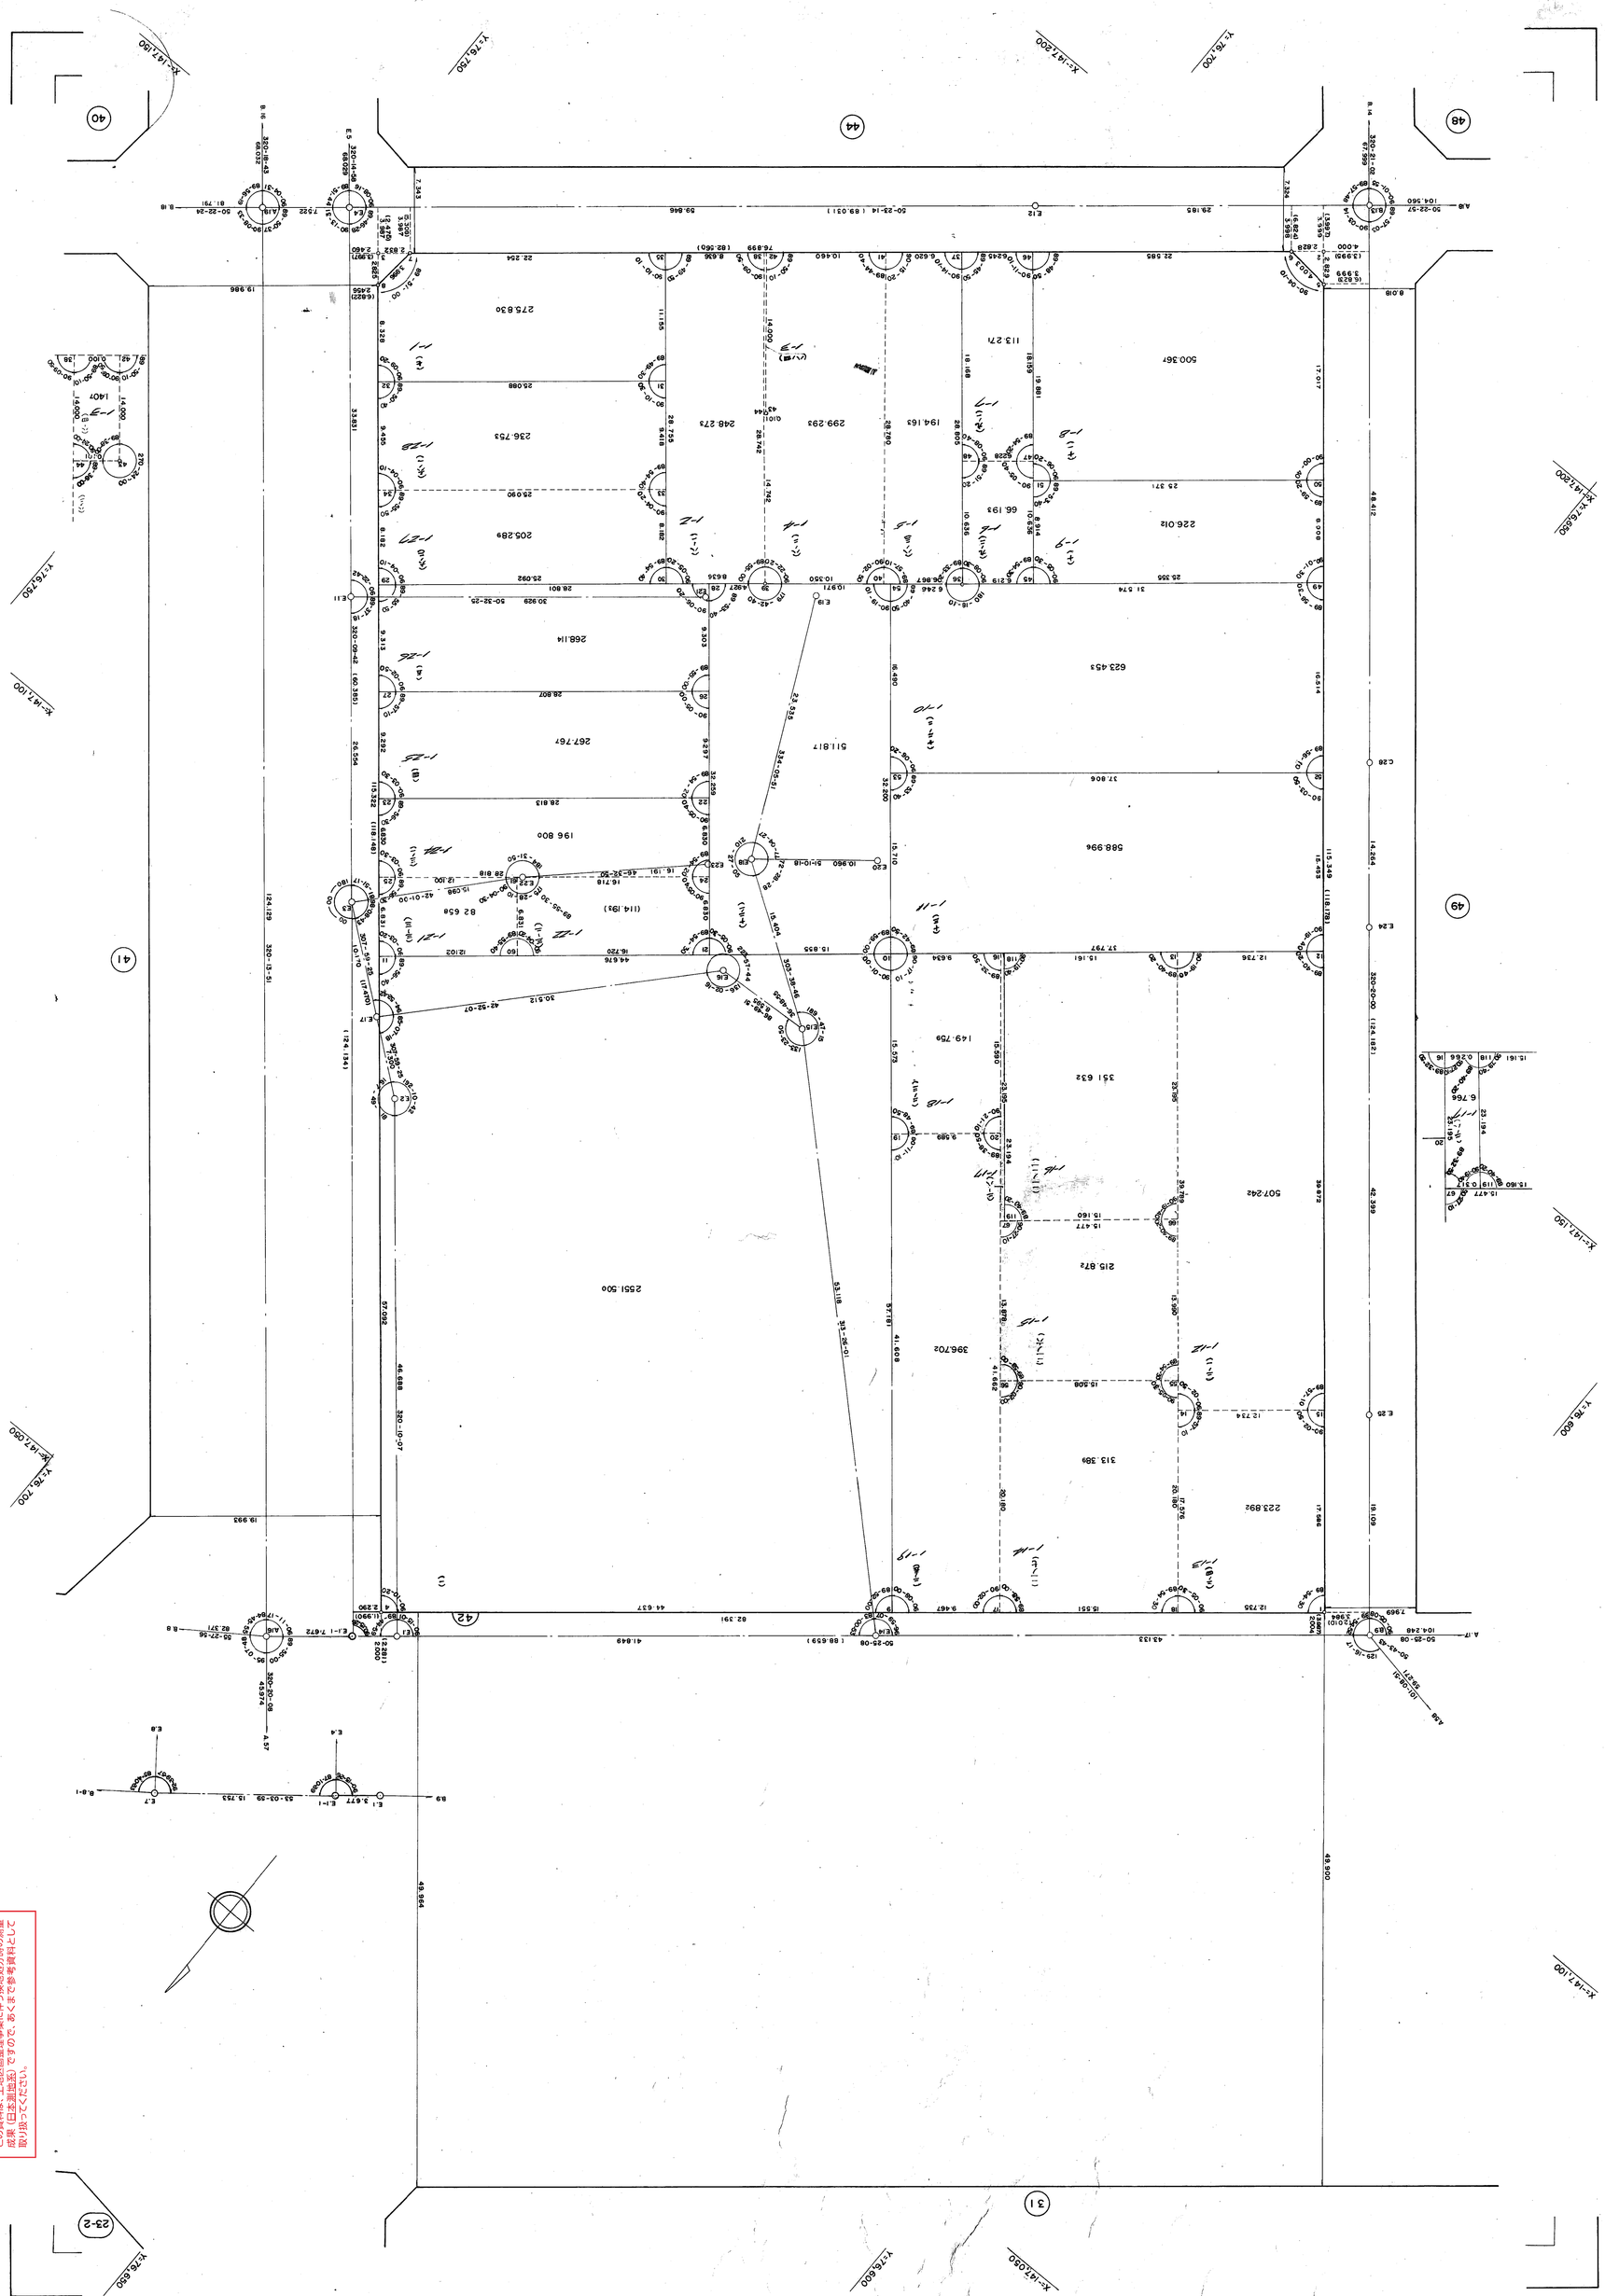

地番区域	神戸市兵庫区永沢町	番号		縮尺	1：250	平面直角座標系の名称又は記号	第Ⅴ	作成年月日	昭和60年12月3日

取扱注意

この資料は、土地区画整理事業に伴う換地処分時の測量成果（日本測地系）ですので、あくまで参考資料として取り扱ってください。