取扱注意
この資料は、土地区画整理事業に伴う換地処分時の測量成果（日本測地系）ですので、あくまで参考資料として取り扱ってください。

兵庫地区兵庫駅前１換地区　２街区画地確定測量原図

地番区域	神戸市兵庫区大開通６丁目	番号		縮尺	1:250	平面直角座標系	第Ⅴ	作成年月日	昭和62年３月　日

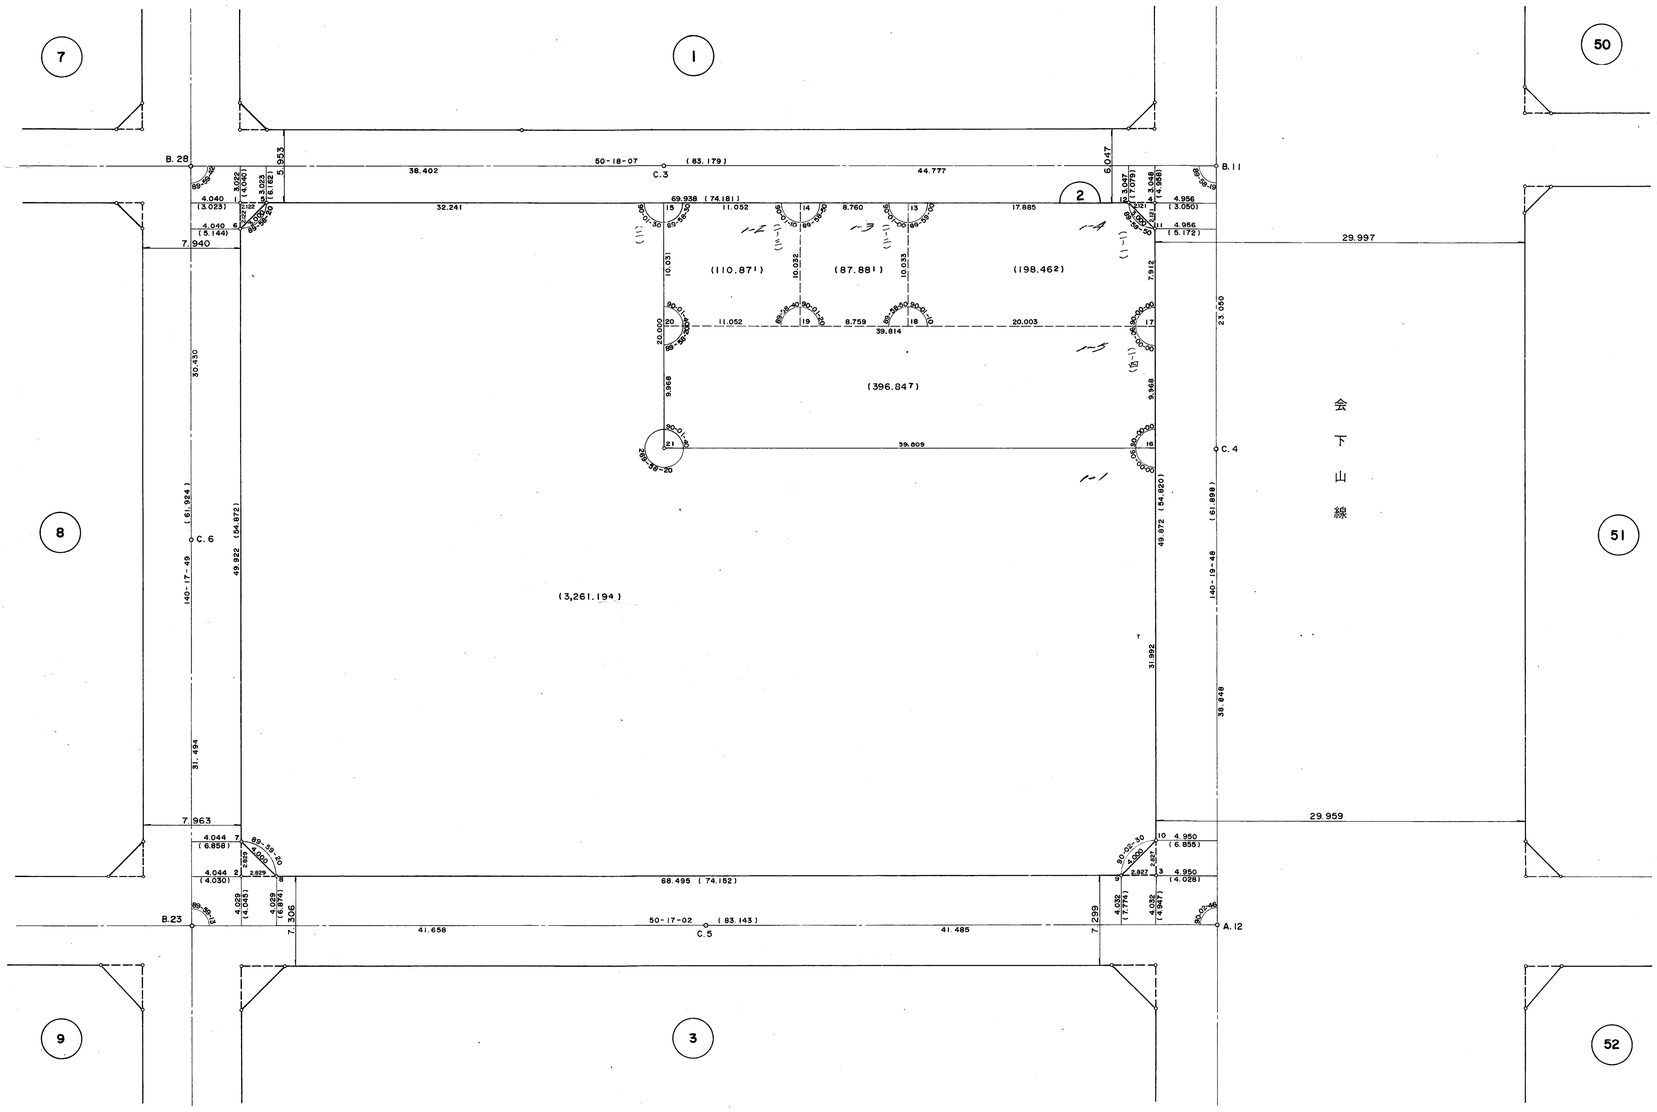

都市計画局区画整理部